

ESKIVELLIR 7 HAFNARFIRÐI.


Semþykkt þann

17 AUG 2011

Byggingafræðingur
Fh. Sigurður Steinar Jónsson

Sérstakar skýringar vegna glerlokunar á svalagöngum

Til skjölmyndunnar á svalgöngum, er svalagöngum lokað að hluta með 8-10 mm hertu gleri. Til að uppfylla ákvæði bygginga og brunareglugerða varðandi reykræstingu má glerklæðning/ lokun ekki loka svalagöngi meira en að tryggð verði eðlileg reykræsting svalagönganna.

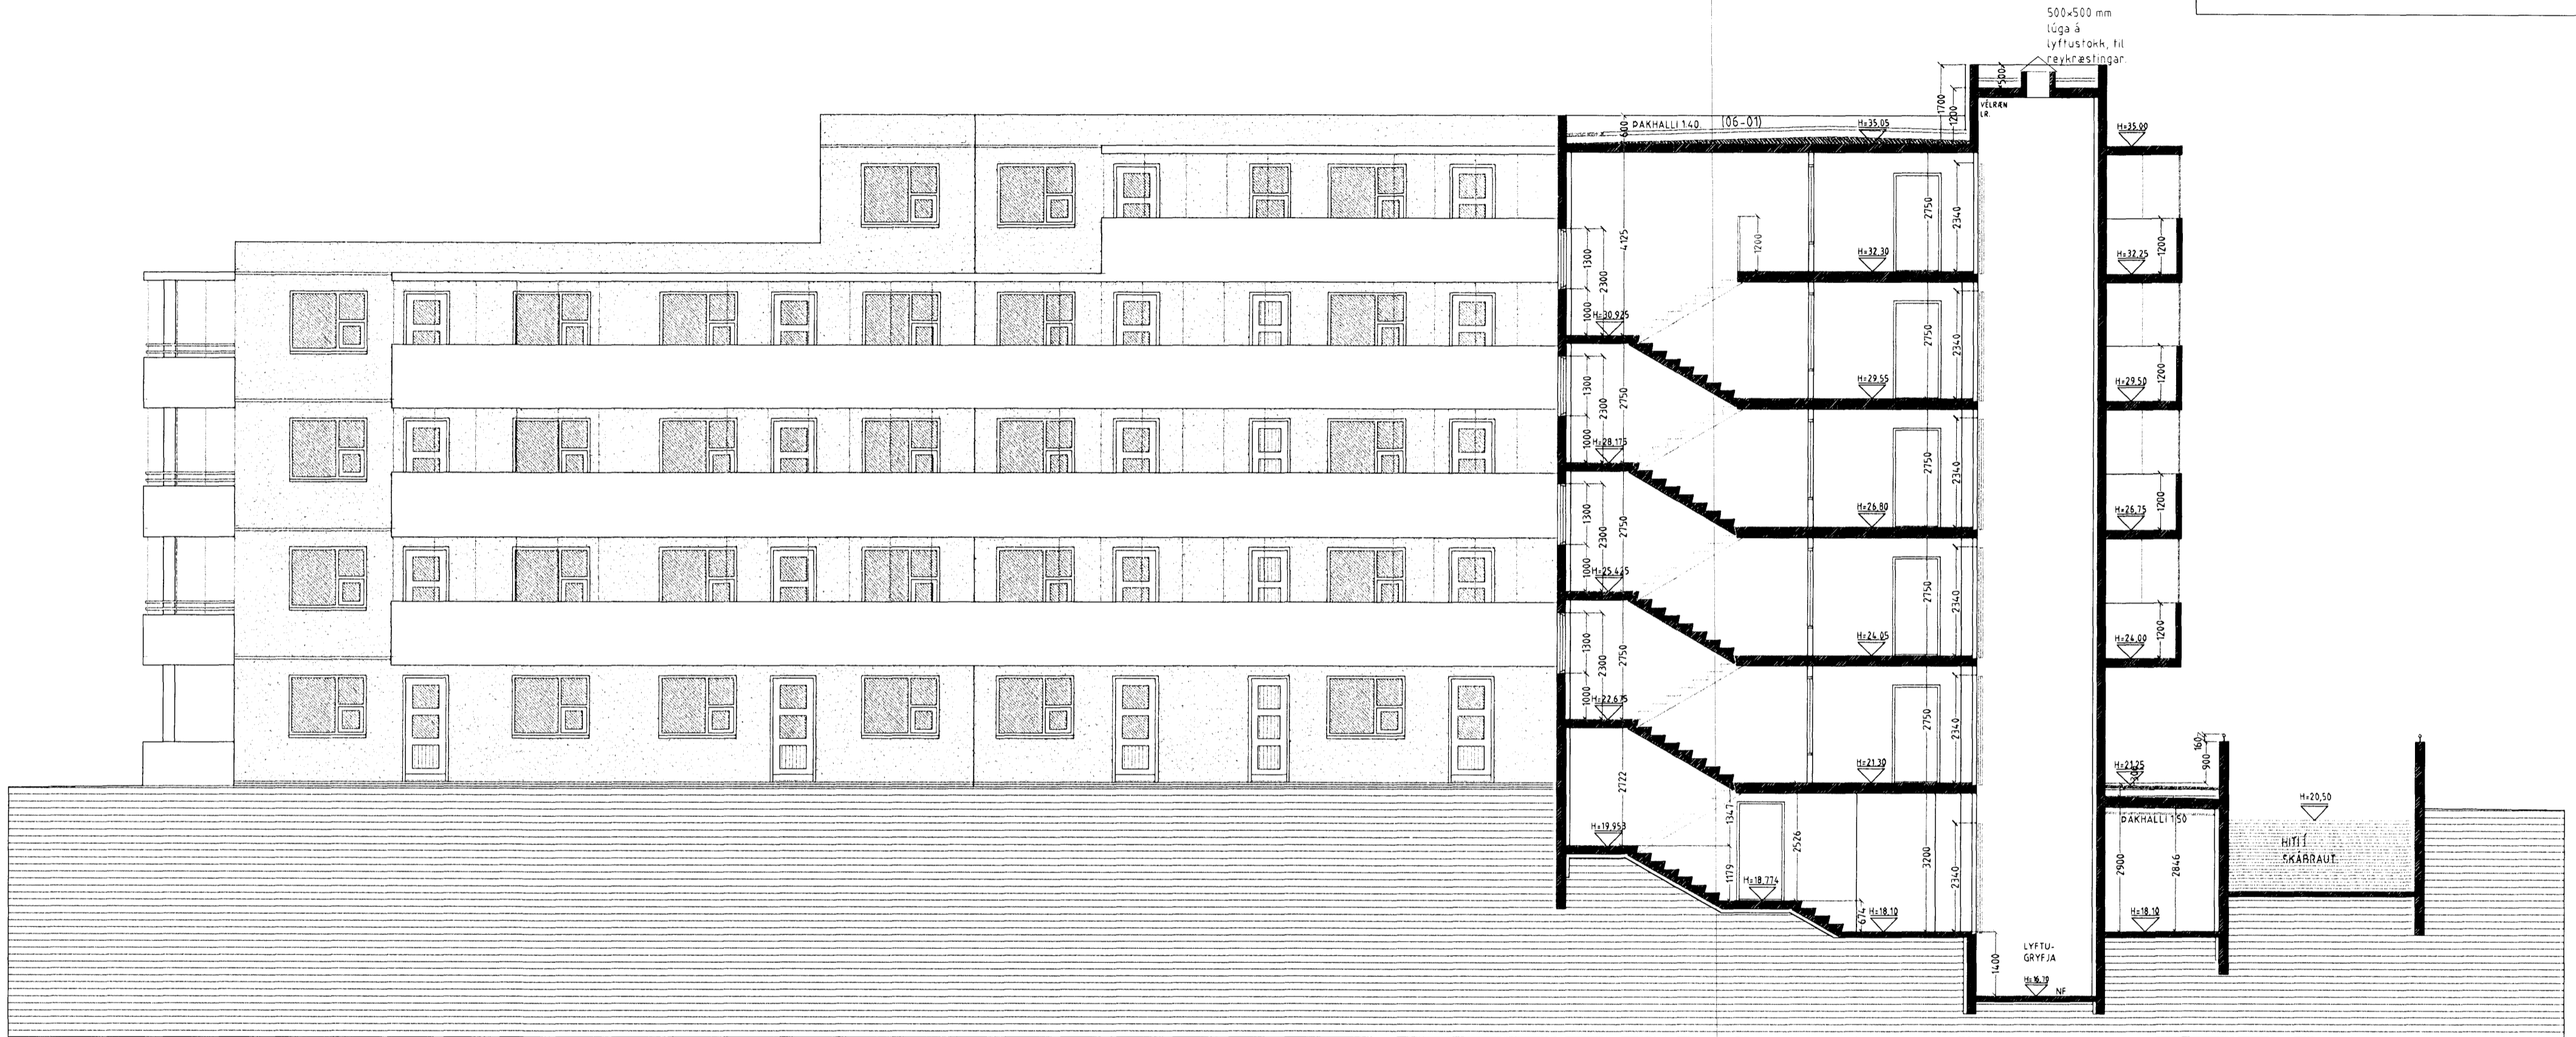

SNID C-C MKV. 1:100.

ESKIVELLIR 7 HAFNARFIRÐI.

Sigurður Þorvarðarson byggingafræðingur bfi.
Teiknistofan Strandgötu 11 220 Hafnarfirði.
Sími: 5651510. Netfang: teiknistofan@simnet.is
STH. teiknistofan ehf. kt. 510298-2769. Kf. aðalhönnuðar: 141250-4189.

Skýringar:	Aðaluppdráttur
Teikning:	Snid C-C.
Mælikvæði:	1 : 100.
Dagsetning:	6 júlí 2004.
Undirskrift:	<i>11/8 2011 CJP</i>
Blað nr:	9 af 15
Breytt:	<i>sk. lokun glerlokunar á svalgöngum 2011 CJP</i>