




5 Grunnmynd 1:20  
Málsetningar

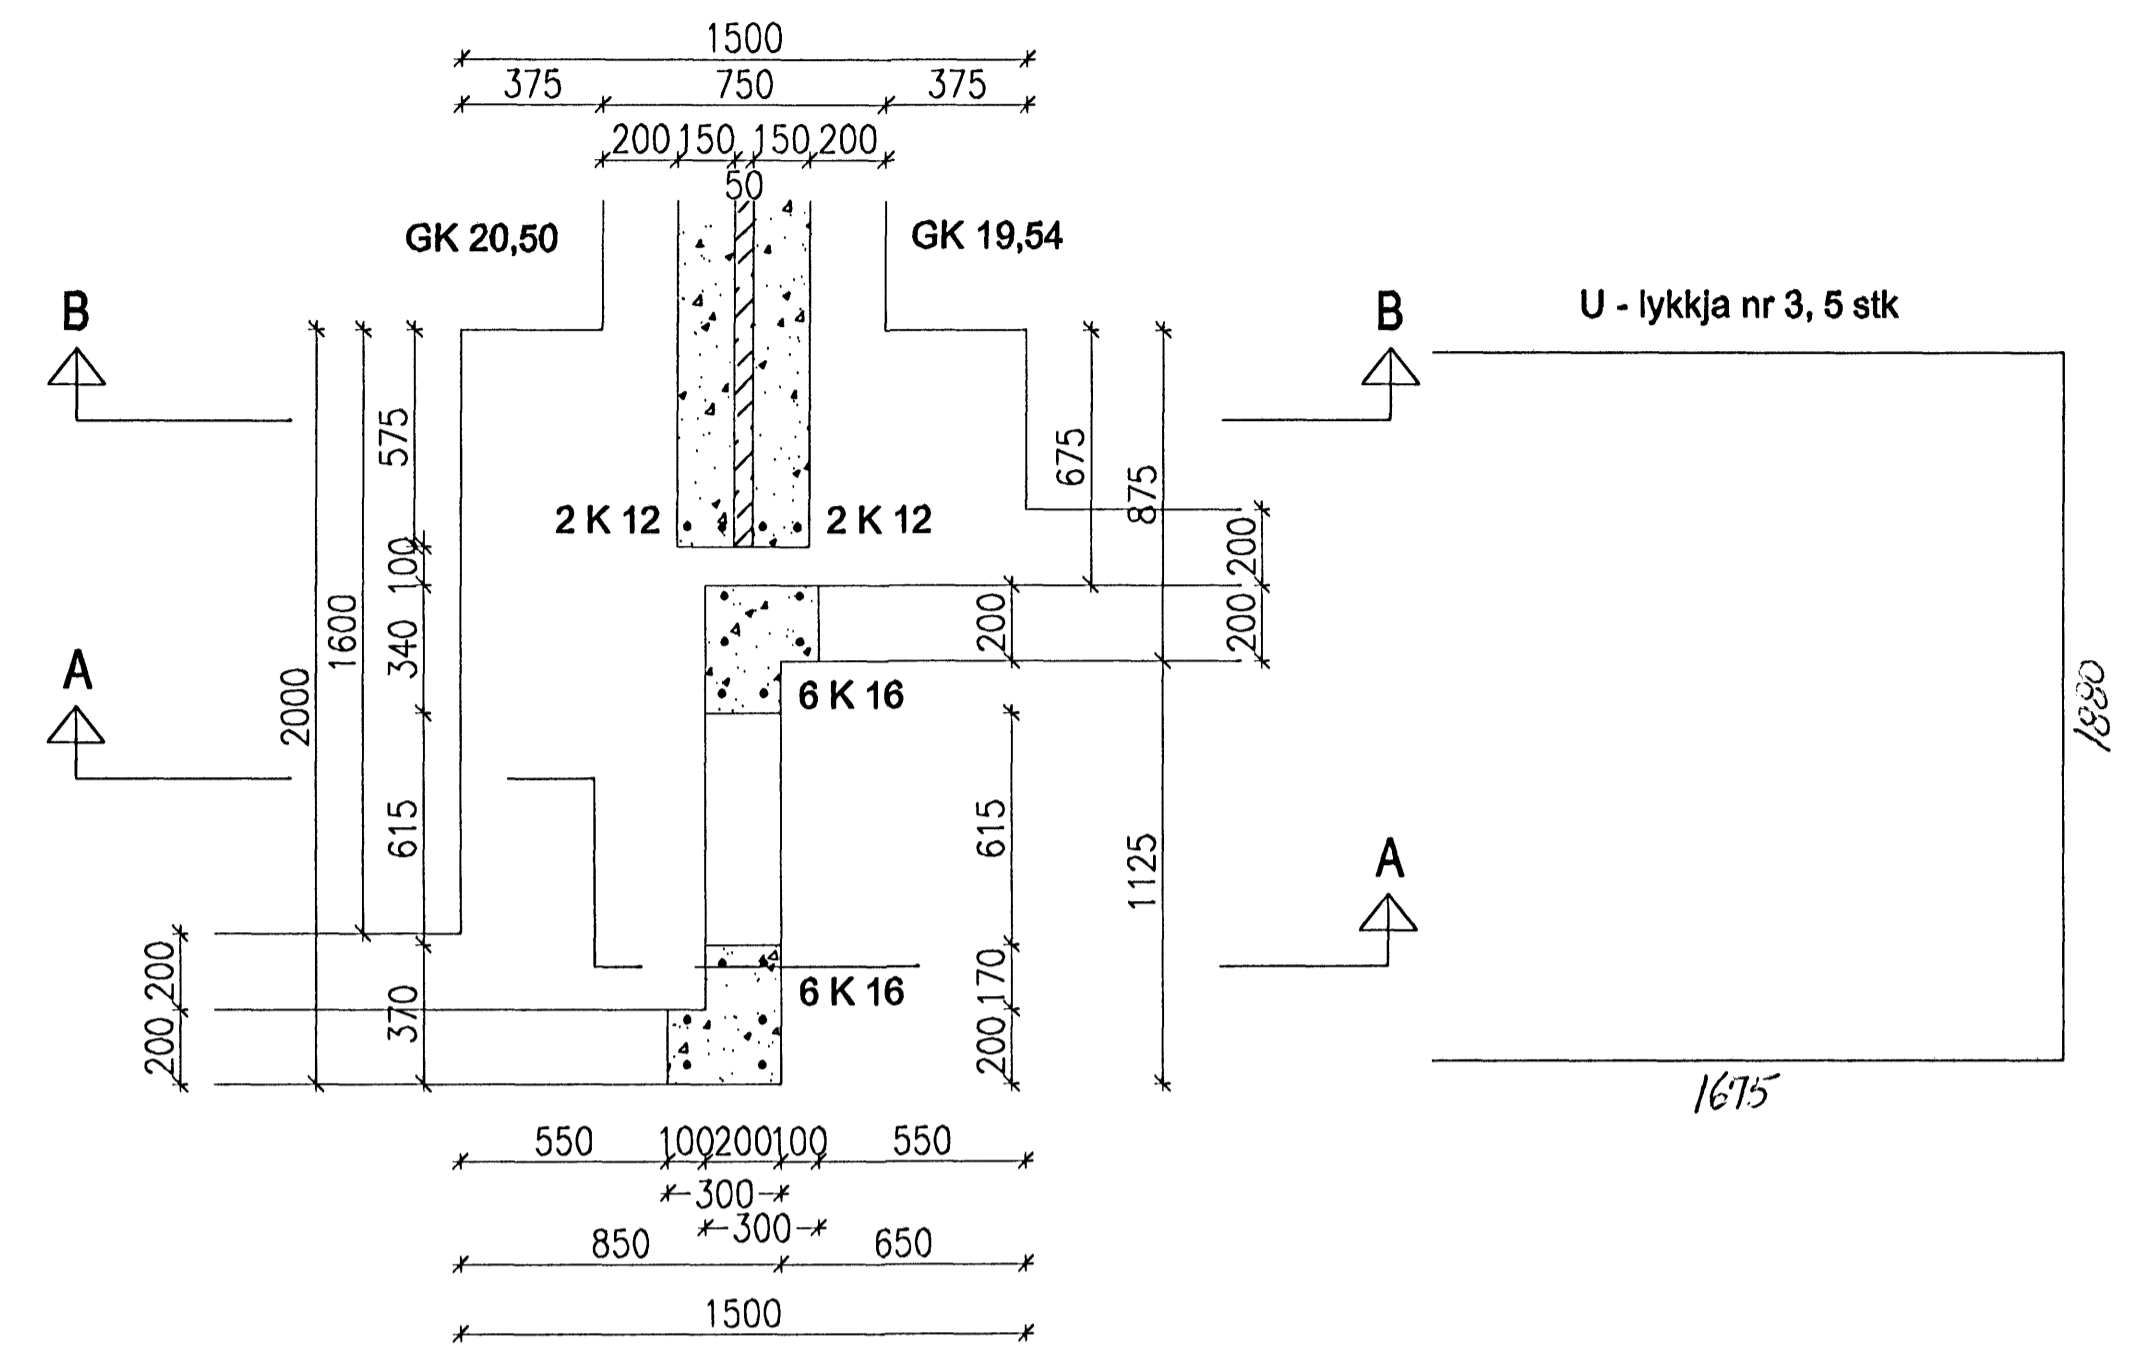


5 Grunnmynd 1:20  
Málsetningar

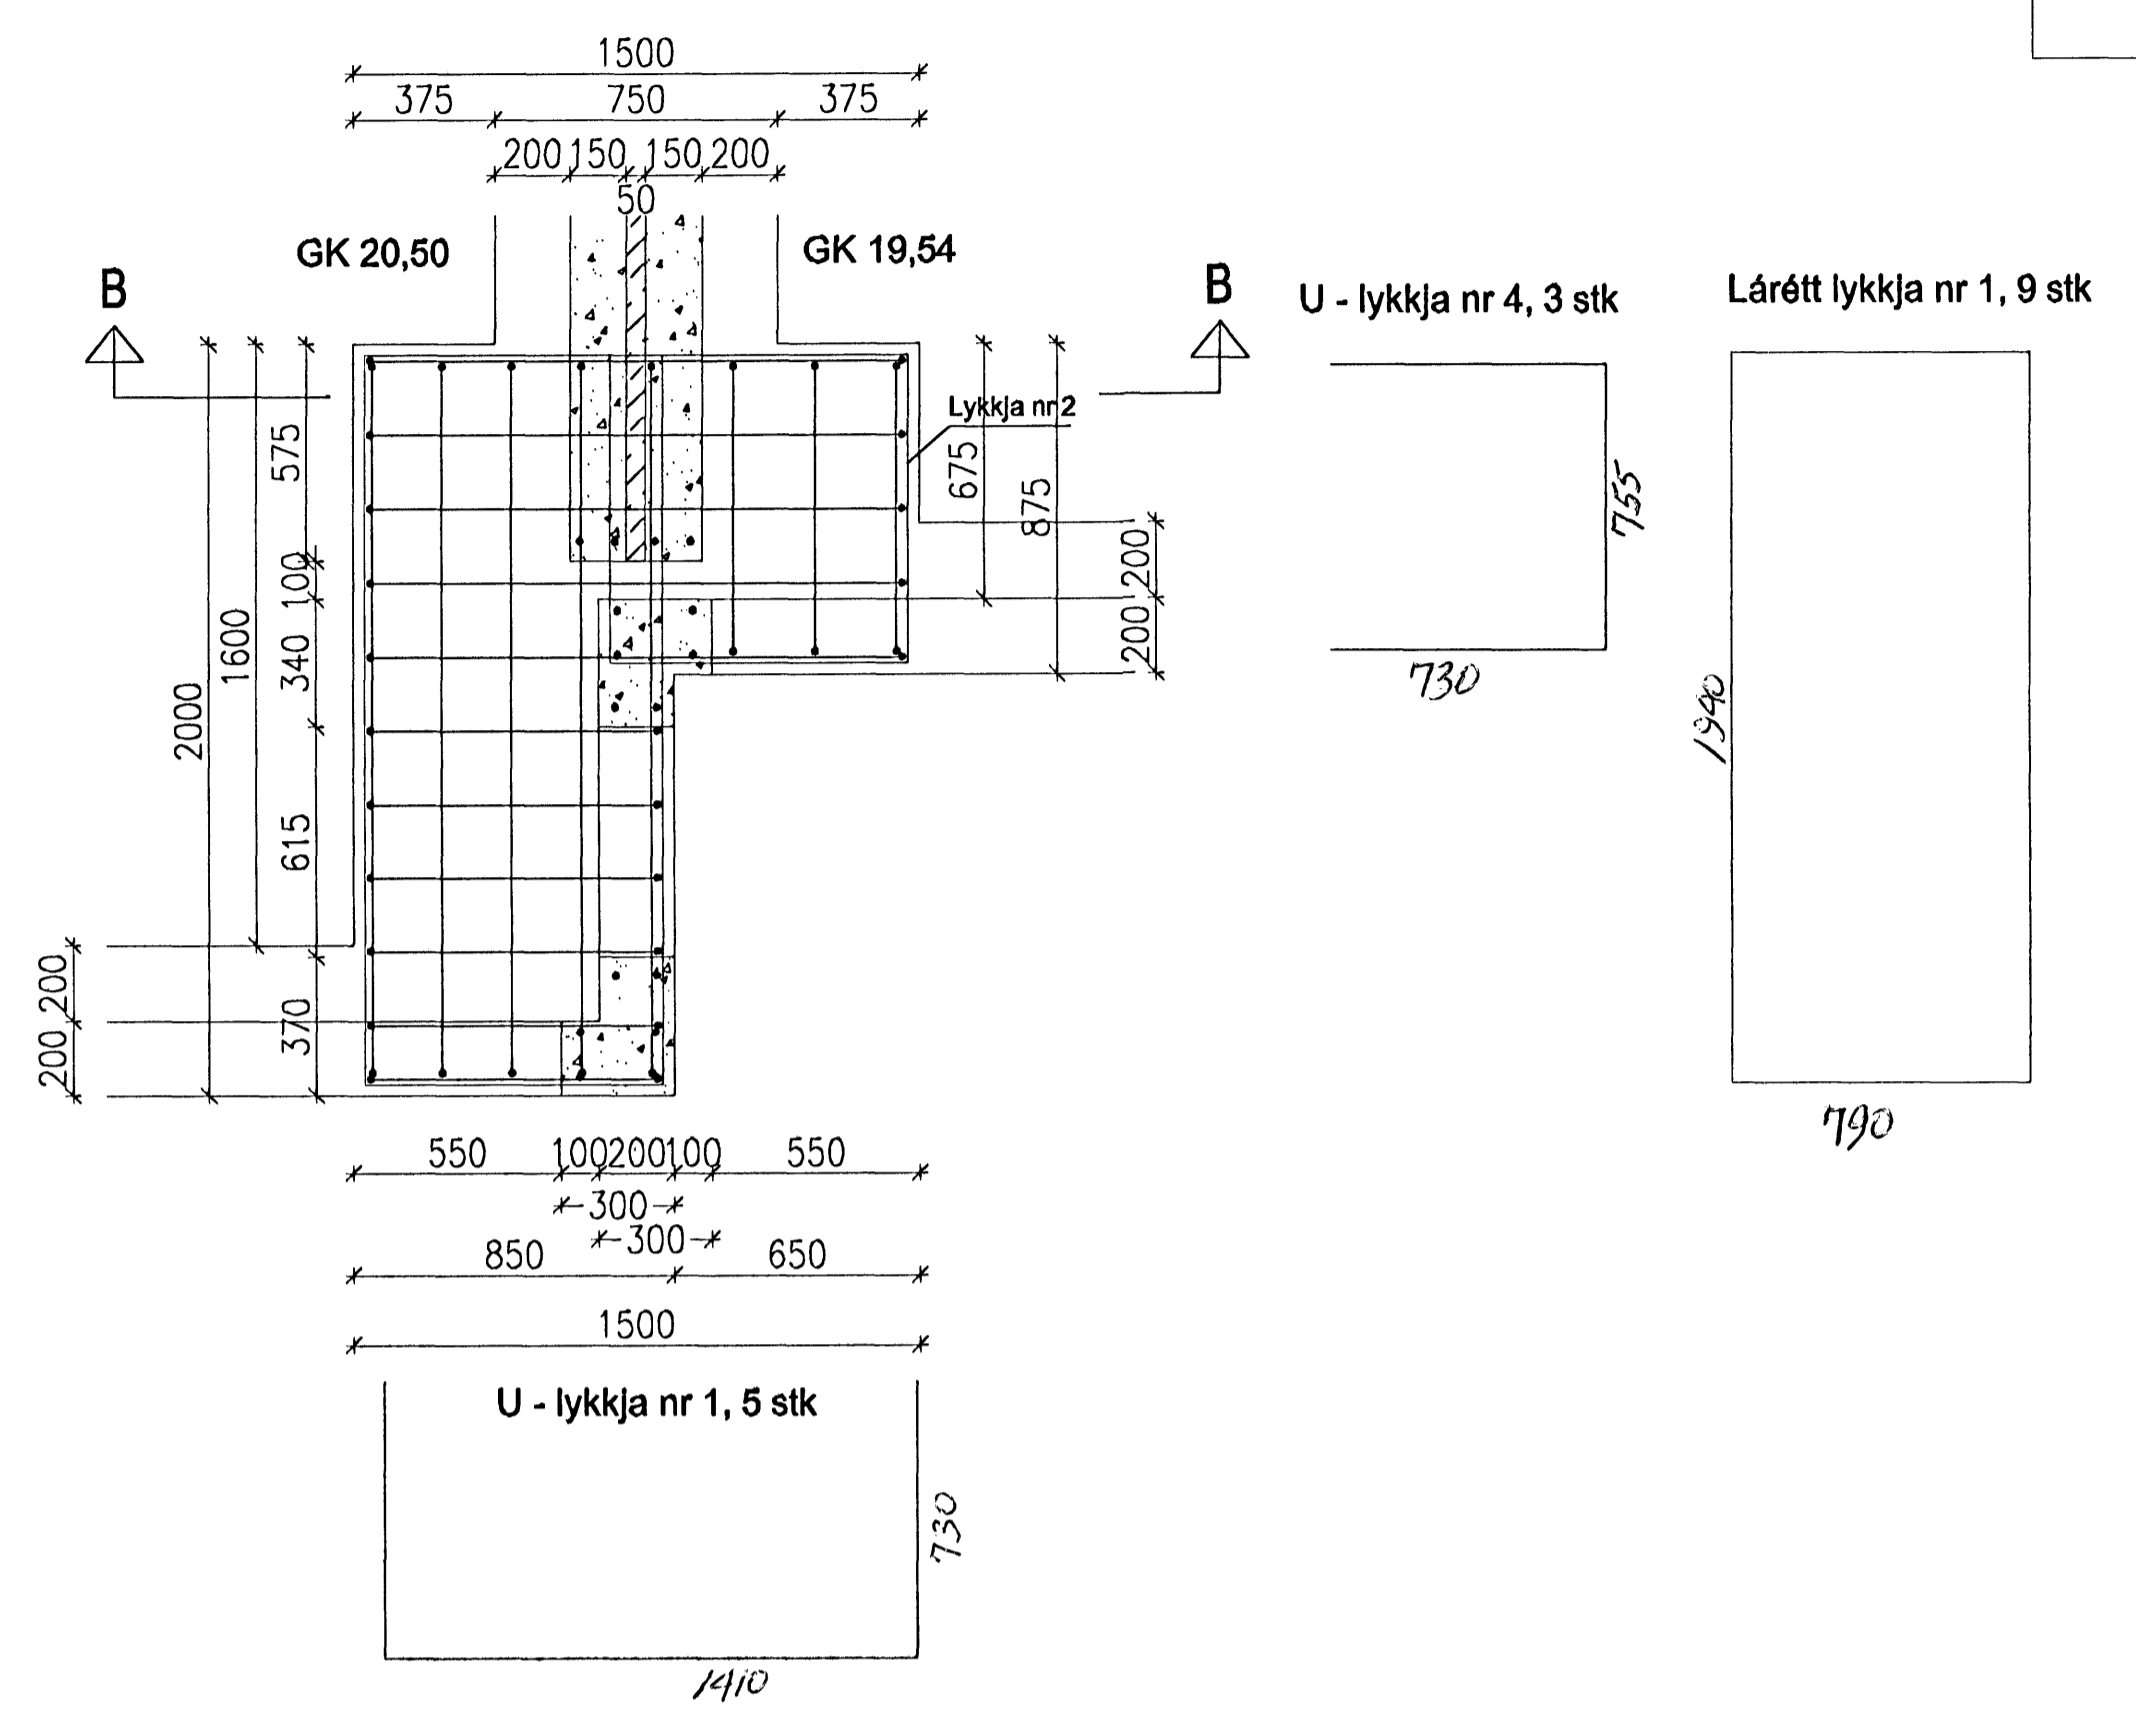

Snið A-A 1:20

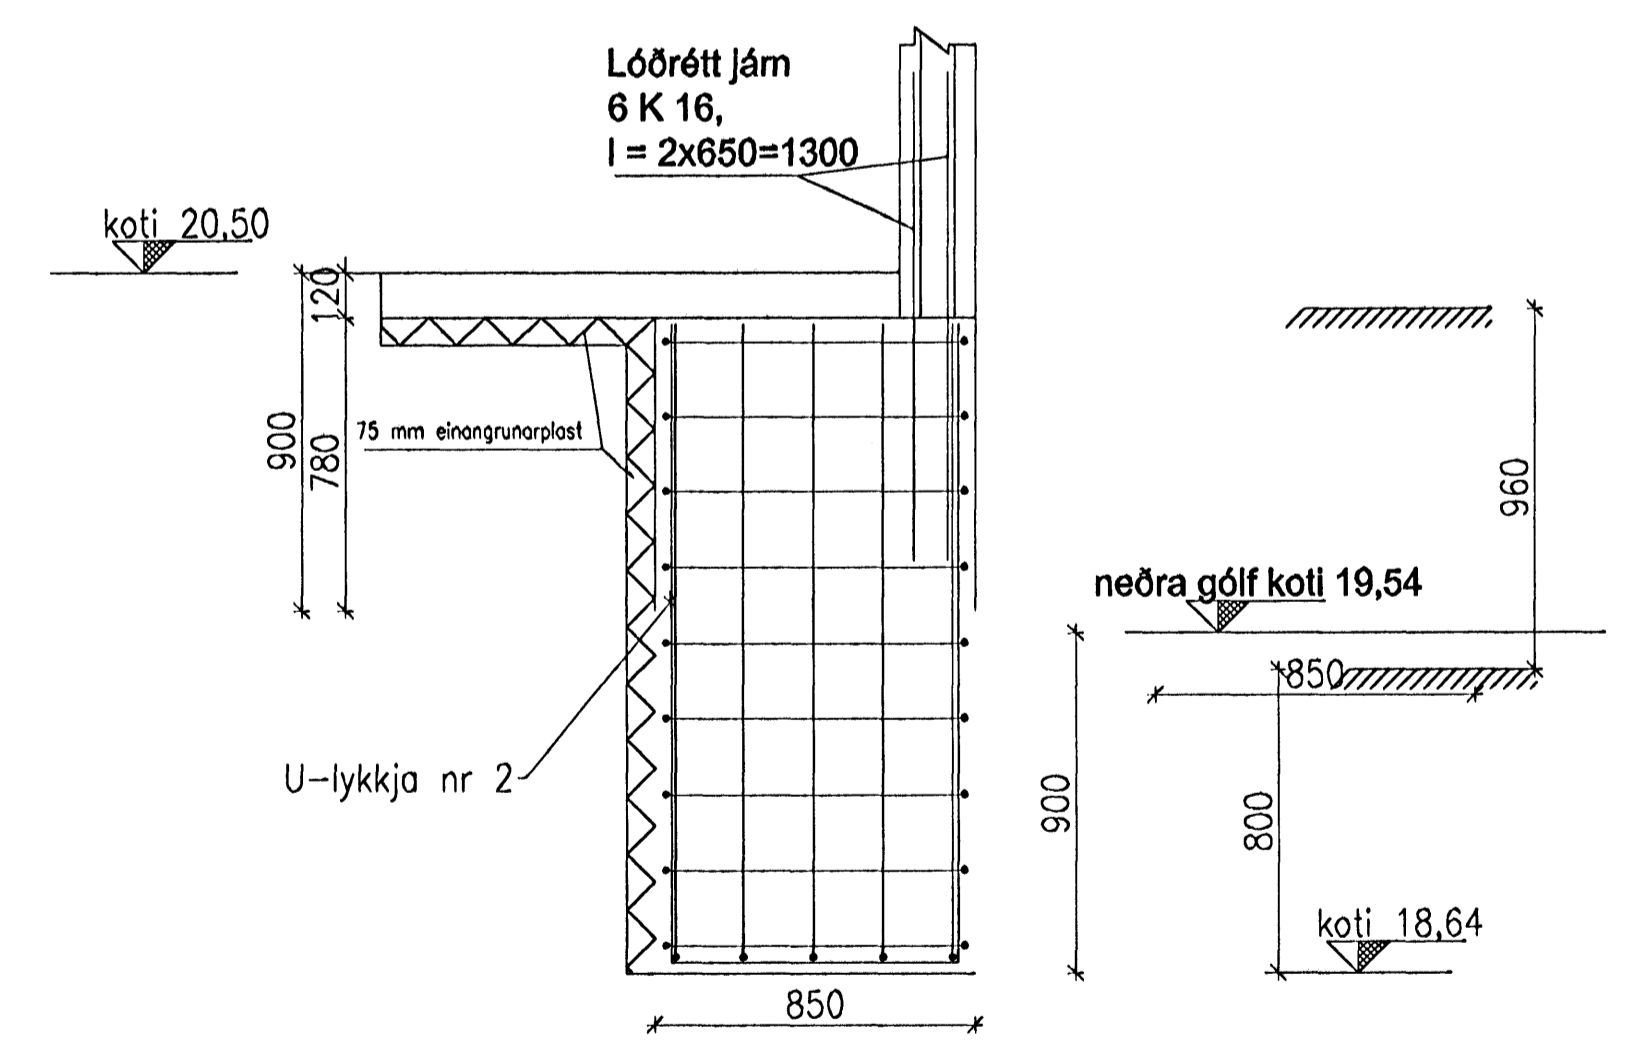

Snið B-B 1:20

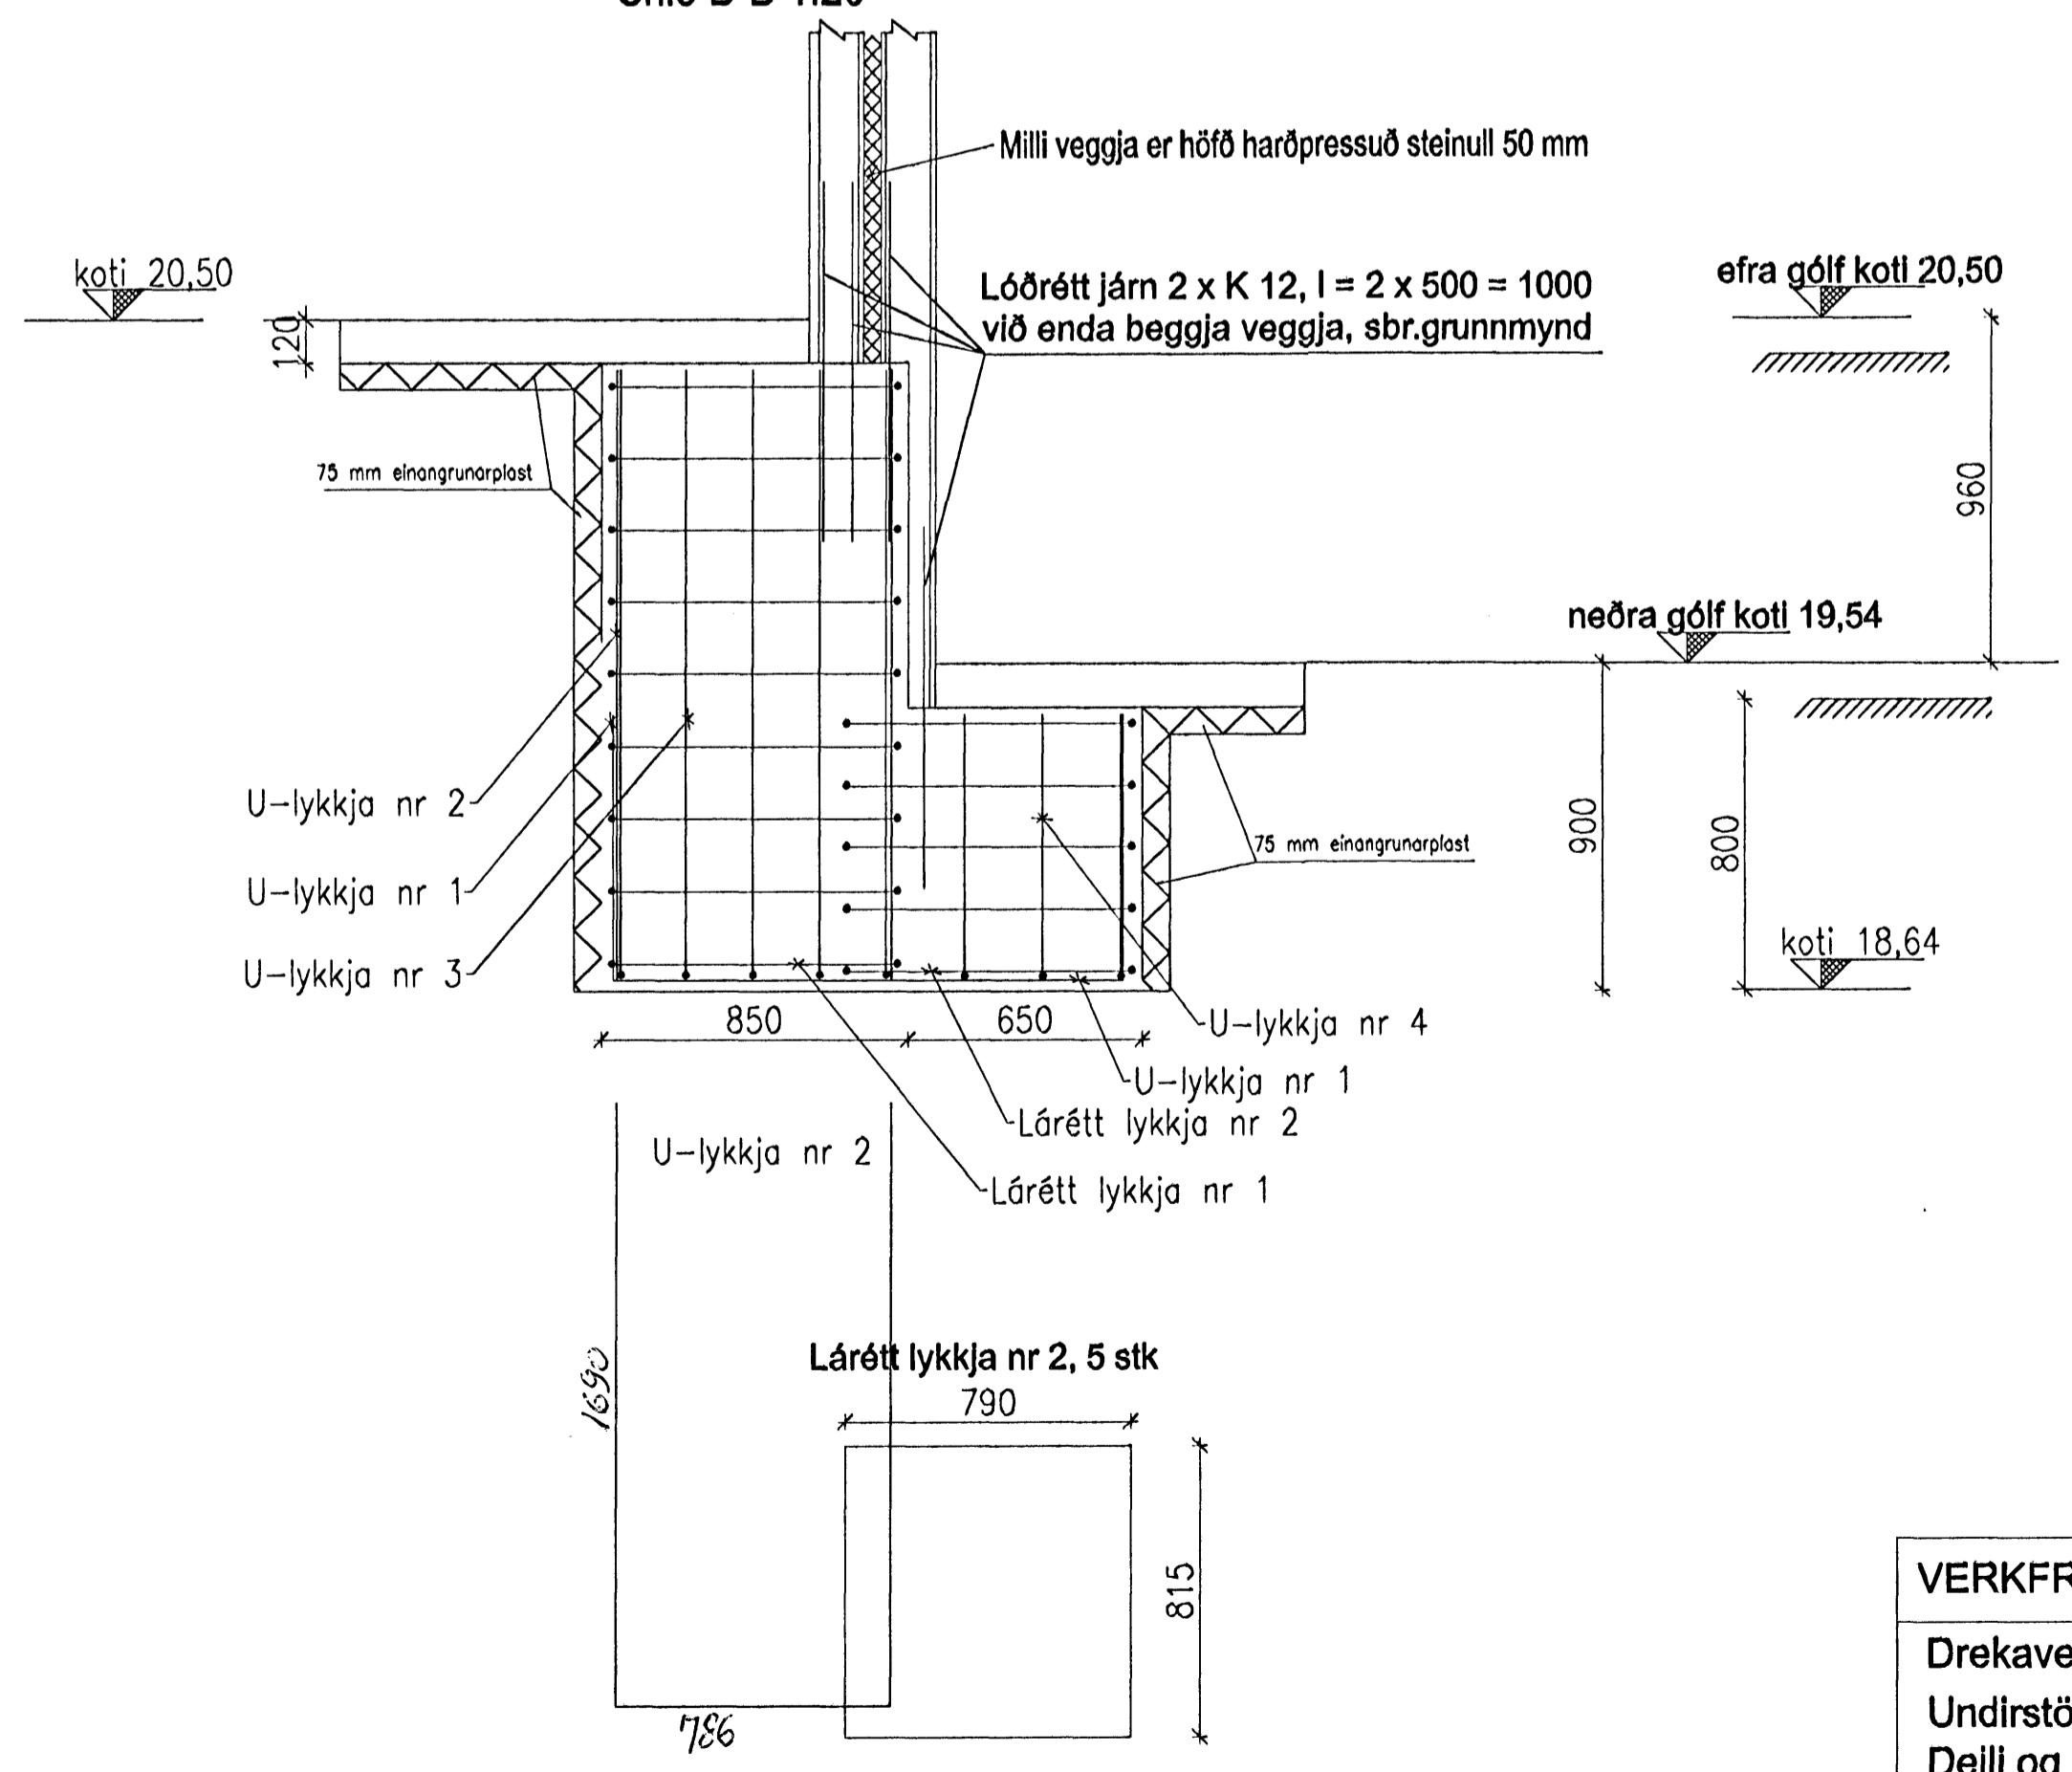

28/705 *HP*

VERKFRÆÐISTOFA HALLDÓRS HANNESSONAR S. 5654355 GUNNARSSUNDI 10 HAFNARFIRÐI		Mjv. 1:20
Drekavellir 4 Hafnarfirði		Ráðgjafi H.H.
Undirstöður		Tekjngafi H.H.
Delli og snið, 4. blaði		Klj. hönnuðar: 141139-2158
Verk: Drekav 4		Blátt:
Telkn.nr.: 1.08		Dag: 8. Júní 2005

*HP. Mál er lykkjunnar hefur tekið upp*