

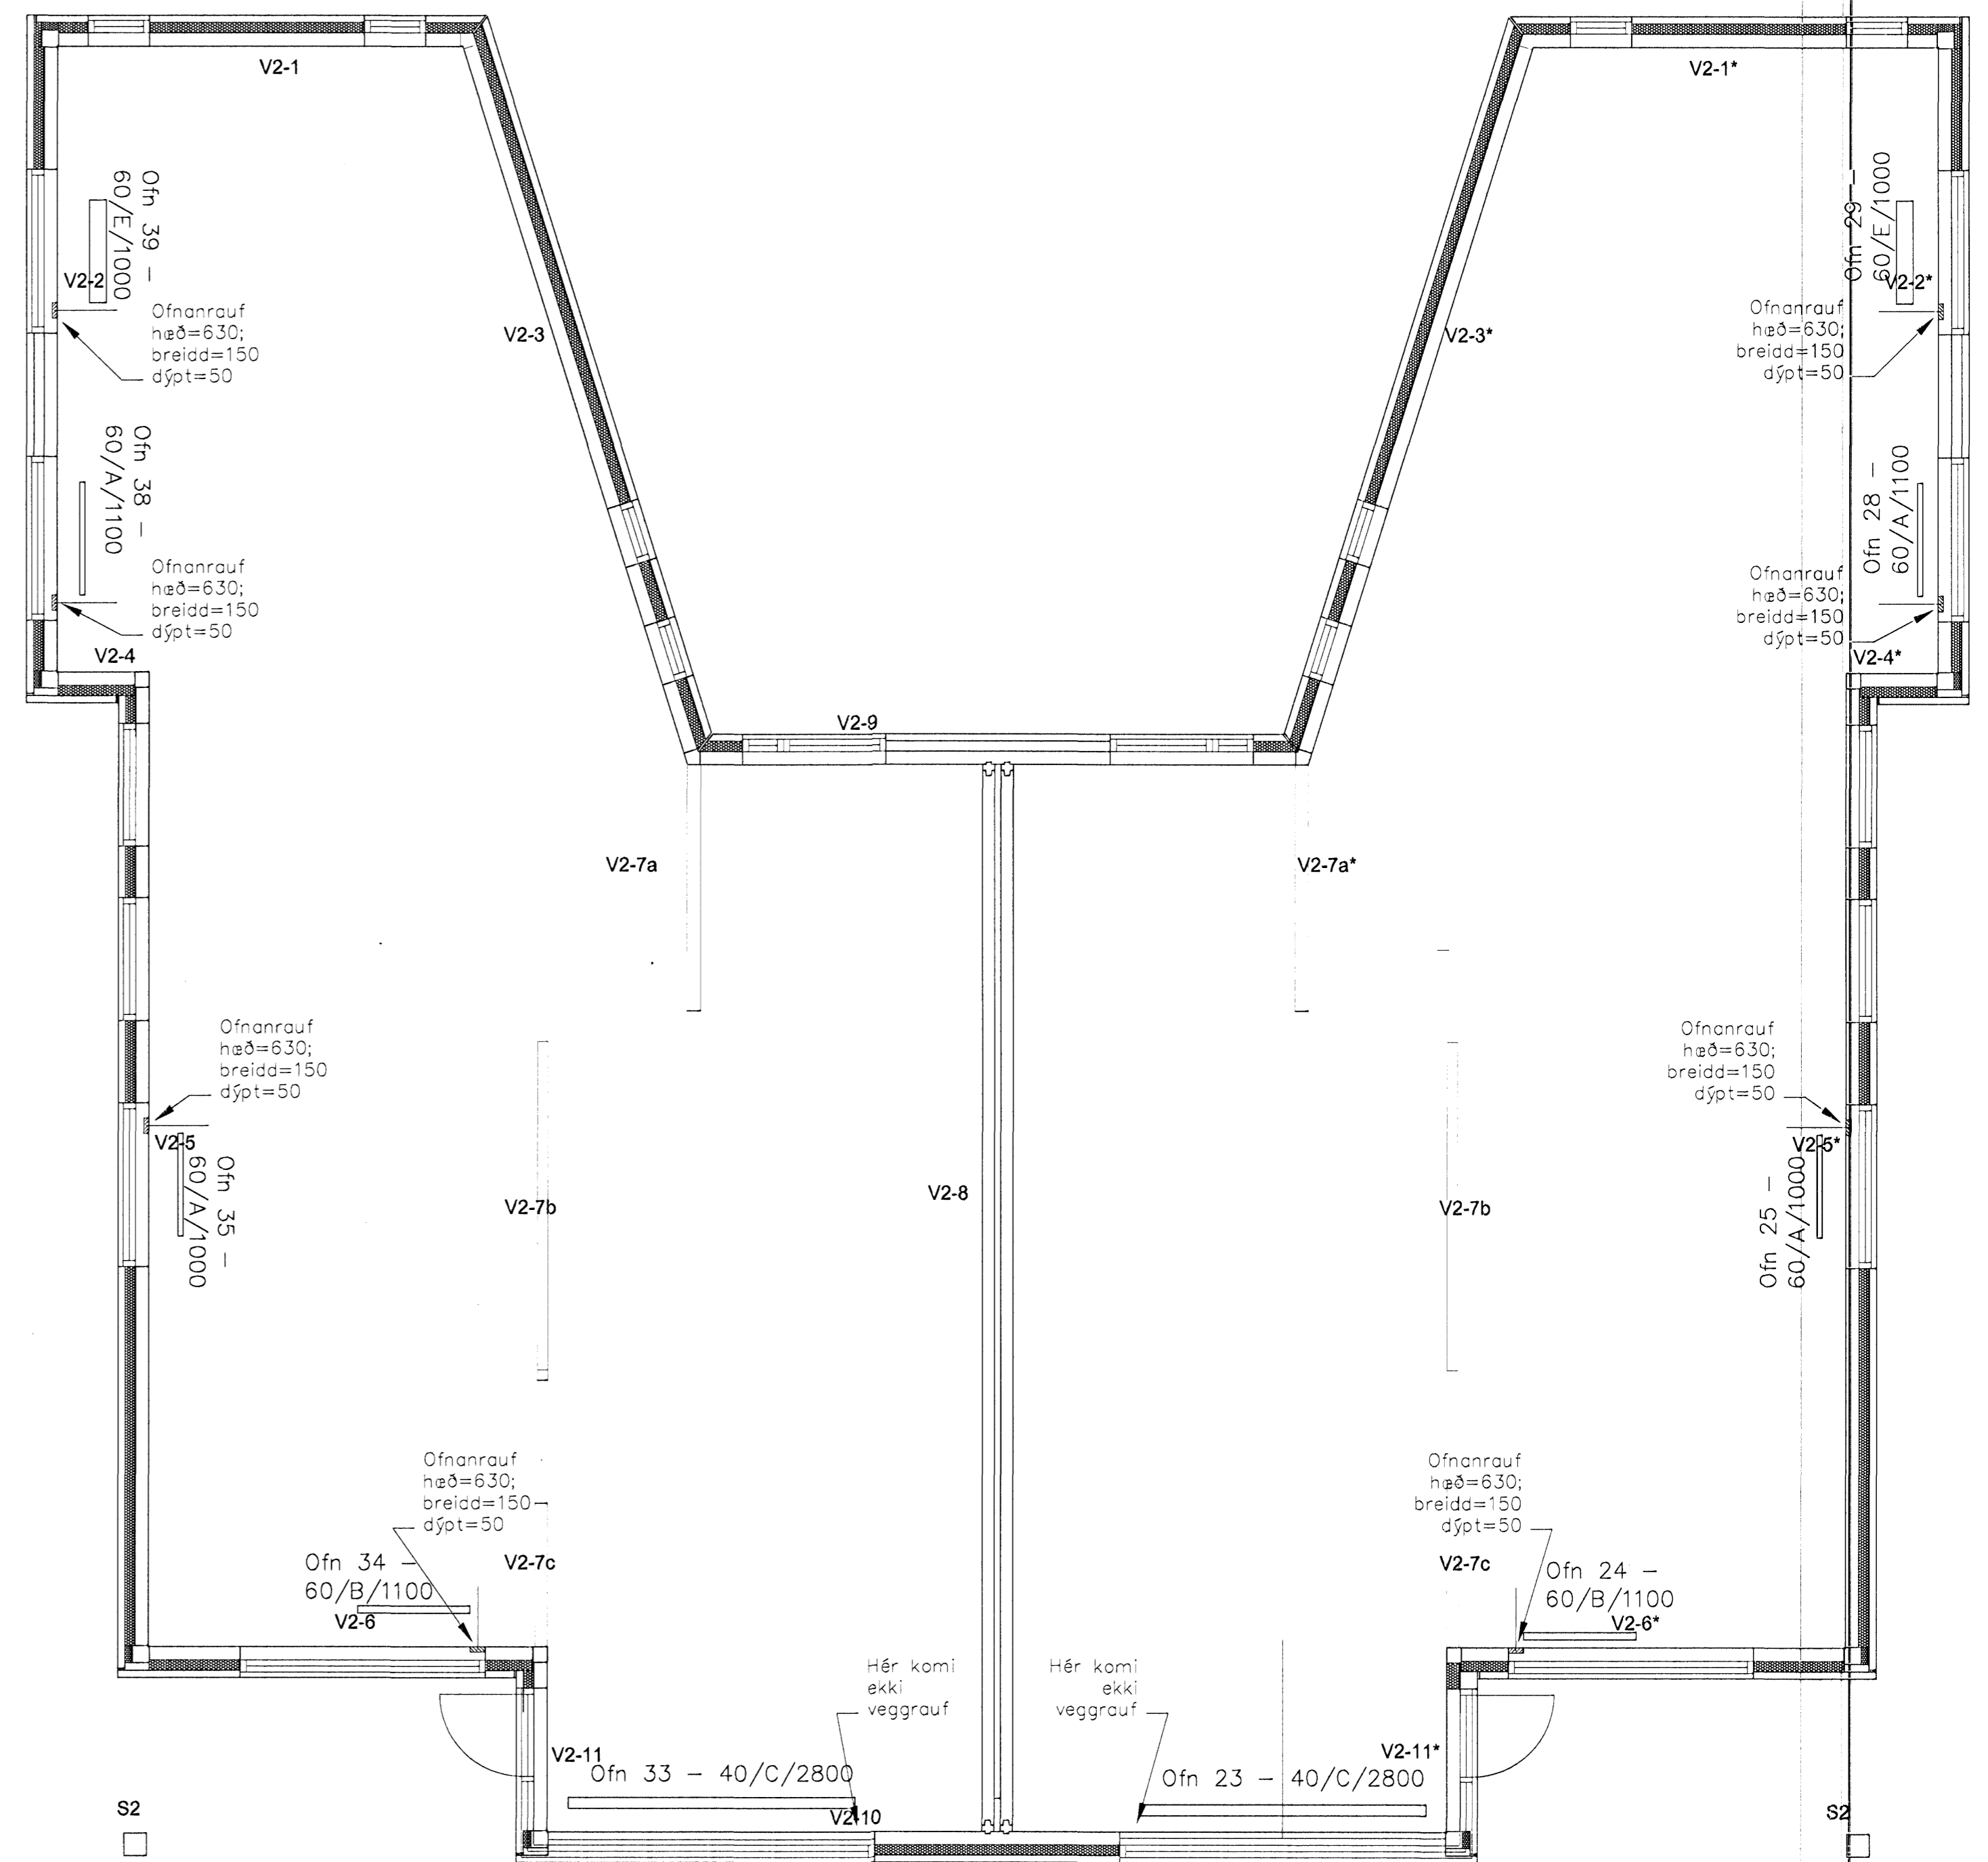


Veggeingar 1.hæð grunnmynd  
1 = 50 mm

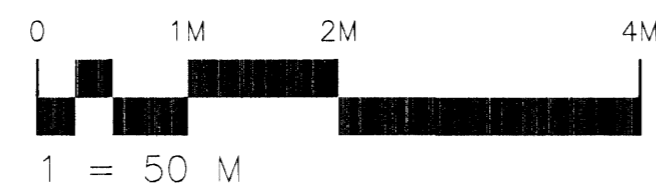

Veggeingar 2.hæð grunnmynd  
1 = 50 mm

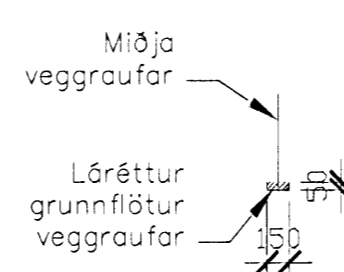

Skýringar sjá teikningu nr.200

V1-5\* táknar Veggeingu númer 5 á 1.hæð. \* táknar að einingin er spegilmynd af veggeingu V1-5

22. SEP 2005

A	veggrauf við ofn 23.33 fellt út	SG	11 09 05
Östg. Nr.	Breytingar	Östg. Nr.	Dags

Verkteikning

Drekavelli 14 – Hafnarfirði			
Strendingur ehf. Verkfæðis lönuasta Fjarbergja 13-15 • 220 Hafnarfirður Sími: 565 5640, fax: 565 5641		Ofnaraufar í veggeiningar Grunnmynd	
Dags sept 2005		Teiknað / Horandi af HPM	
Mekurvatn 1:50		Númer teikningar 251	