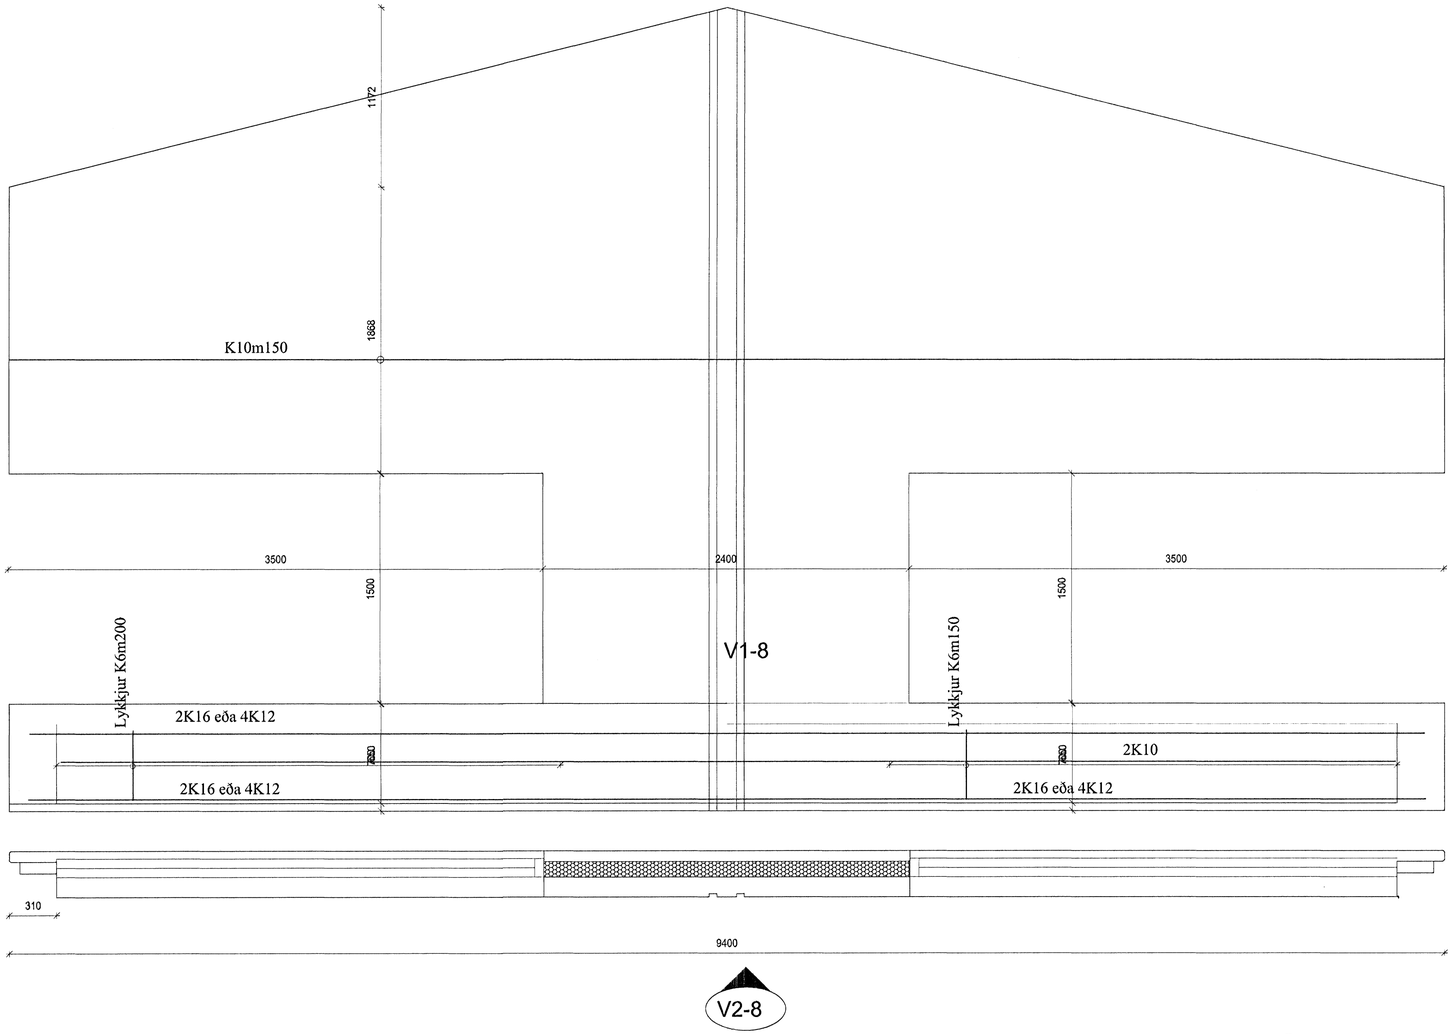

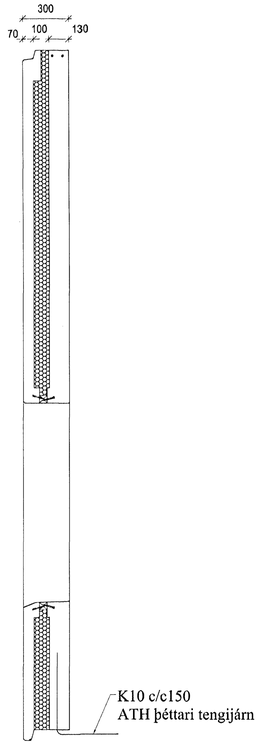

0 400mm 800mm 1.6M

1 = 20 M

Skýringar sjá teikningu nr.200

Byggingafulltrúi Hafnarfjarðar
Yfirlitið samþ.
22 SEPT. 2005

A		Járnbending aukin	SG	17.09.05
Útg.	Nr.	Breytingar	Hönnuður	Dags

Verkteikning

Drekavelli 14 – Hafnarfirði

Strendingur ehf.
Verkfræði-þjónusta
Fjarðargata 13-15 – 220 Hafnarfjörður
sími: 565 5640, fax: 565 5641

Einingar– smíðateikningar
Grunnmynd og snið

Hönnuður: Sigurður Guðmundsson 191063-3999	Dags: apríl 2005	Teiknað / Hannað af: JW/SG
Samræmingarhönnuður:	Mælikvarði: 1:20	Númer teikningar: 226
		Útgáfa: A