



Undirritun samráðingarráðgjafar

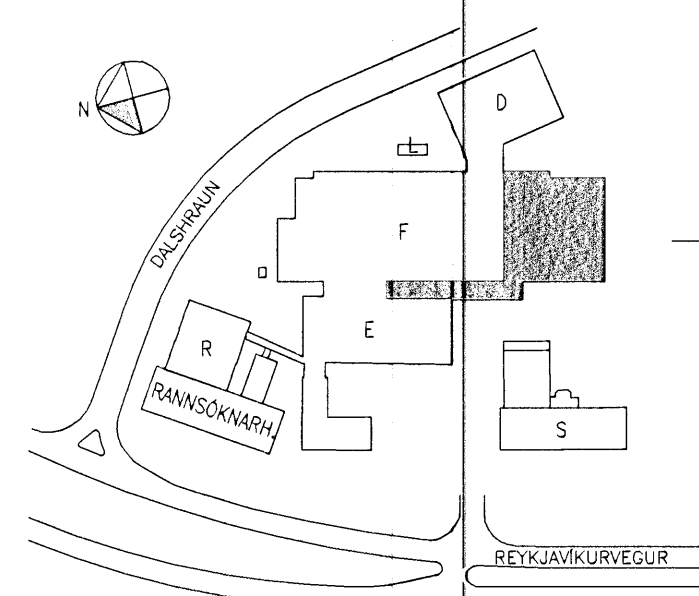

AFSTÓÐUMYND

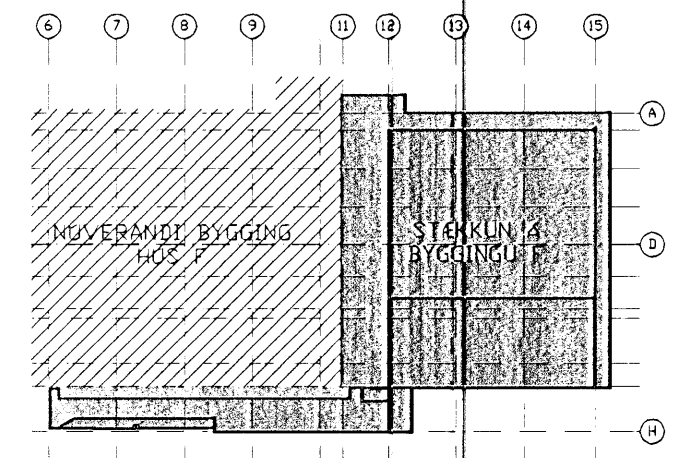

LYKILMYND

29 SEPT. 2005

B	Rauntekning	22.09.2005
A	Útgáfa til byggisráðgjafar: PW þpúum þreytt	11.04.2005
Nr.	Lýsing & breytingu	Daga
actavis		
Reykjavíkurvegur 78, Hafnarfirði		
F-Verksmiðja - Stækkun		
Þfpukerfi		
Yfirliitsmynd - 2.Hæð		
Tehning nr. ISIF-M20/40/41/50/60/61-02-310-B		
Daga: 31.03.2005	Kvart: 1:100	Verk nr.: 379
Skjalnúmer: 379-Þfpukerfi--heild.dwg		Hönnað: Sp/HBG
LAGNATÆKNI		
Hönnunar- og ráðgjafarstofa / FRV		
Hafnarberg 12, 200 Kópavogur, Ísland		
Sími: +354-564 5252 fax: +354-564 5251		
http://www.lagnatakni.is		
Samb.		
Kennitala:	1922447-2749	