

ELDRI BYGGING

PRÝSTILOFTSKERFI:
 MERKINGAR A TÖPPUNARSTÖÐUM, TEKJUM
 OG ÖÐRUM BÚNAÐI SJA TEIKNINGAR:
 ISIF-M61--/021, ISIF-M61-01-405 OG
 ISIF-M61-01-406

LÖDRÉTT TENGING NIÐUR
 AÐ ÞÖKKUNARVÆL

G097

G098

G100

G109

G110

G112

G108

G109

G110

G113

G114

G116

G134

G110

G100

G109

G110

G111

G120

G119










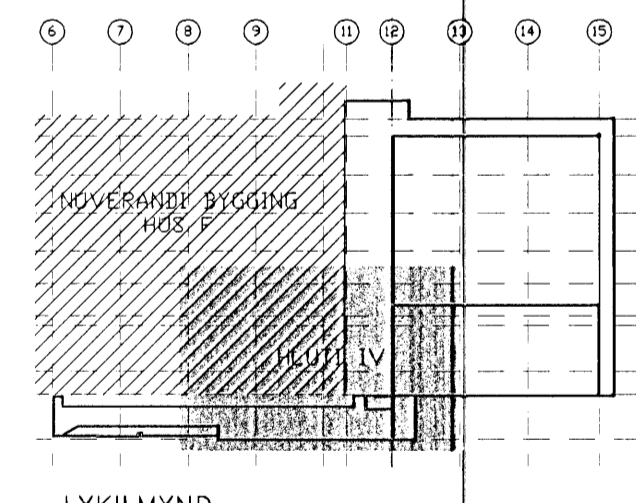

LYKILMYND

B	Ráuntekning	22.09.2005
A	Utgáfa til byggingarfréttu	11.04.2005
Nr.	Lýsing & breytingu	Daga
actavis		
Reykjavíkurvegur 7B, Hafnarfirði		
F-Verksmiðja - Stækun		
Pípukerfi		
Grunnmynd - 1.Hæð - Hluti IV		
Tekning nr. ISIF-M20/40/41/50/61-01-305-B		
Daga:	31.03.2005	Kvarði: 1:50 A1
Verk nr.:	379	
Skjalheiti:	379-Pípukerfi-heild.dwg	
LAGNATÆKNI		
Hönnunar- og ráðgjafarstofa /FRV		
Hönnunarborg 12, 200 Kópavogur, Ísland		
Sími: 354-564 5251 Fax: 354-564 5251		
E-mail: lagnotak.is http://www.lagnotak.is		
Samp.:		
Kennitala: 498447-2749		

29 SEPT 2005