


Undirritun samráðingarráðgjafa:

DRÝSTILOFTSKERFI:  
 MERKINGAR Á TÖPPUNARSTÖÐUM, TÆKJUM  
 OG ÖÐRUM BÚNAÐI SJÁ TEIKNINGAR:  
 IS1F-M61--/021 OG IS1F-M61-01-404

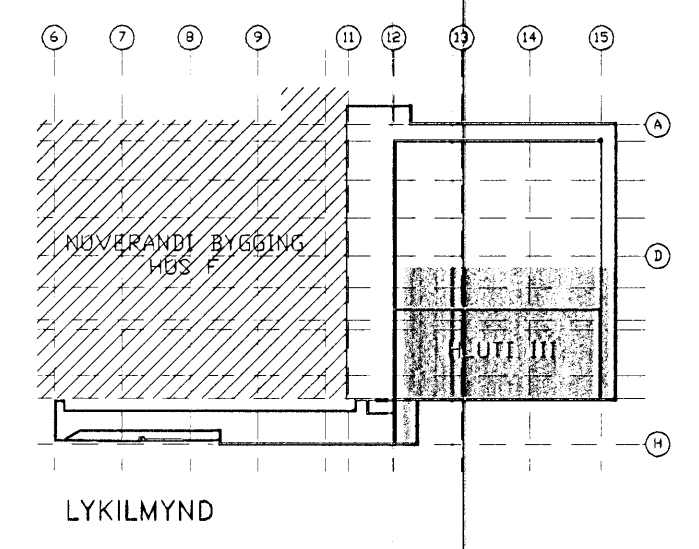

29. SEPT. 2005

B	Ráunteknik	22.09.2005
A	Útgáfa til byggingarfullrúga. PW pípur breytt	11.04.2005
Nr.	Lýsing á breytingu	Daga
Reykjavíkurvegur 78, Hafnarfirði F-Verksmiðja - Stækun Pípukerfi Grunnmynd - 1.Hæð - Hluti III		
Teikning nr. IS1F-M40/41/50/60/61-01-304-B		
Daga: 31.03.2005	Kvarði: 1:50	Verk nr.: 379
Skjalnúmer: 379-Pípukerfi-héild.dwg		Hönnab: Sp/HBG
Hönnunar- og ráðgjafarstofa /FRV Hornborg 12, 200 Kópavogur, Ísland Sími: 354-594-5252 Fax: 354-594-5251 E-mail: l@lagnatækni.is http://www.lagnatækni.is		
Samt:		
Kennitala: 196147-2719		