


Undirritun samráðingarráðgjafa:

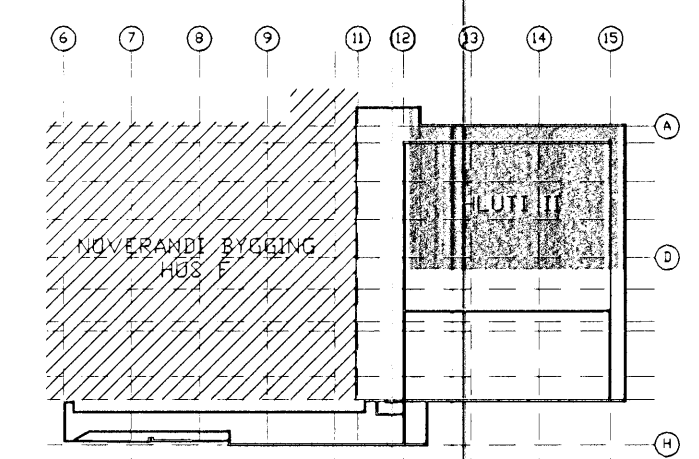

LYKILMYND

*Handwritten signature: JPP 12228-7579*

B	Raunteikning	22.09.2005
A	Útgáfa til byggingarfulltrúa	11.04.2005
Nr.	Lýsing á breytingu	Daga

**actavis**  
 Reykjavíkuvægur 78, Hafnarfirði  
 F-Verksmiðja - Stækkun  
 Pípukerfi  
 Grunnmynd - 1.Hæð - Hluti II  
 Teikning nr.: IS1F-M40/50-01-303-B  
 Daga: 31.03.2005 Kvæði: 1:50 A1 Verk nr.: 379  
 Skjalnúmer: 379 - Pípukerfi - heild.dwg Hönnuð: Sp/HBG  
**LAGNATÆKNI**  
 Hönnunar- og ráðgjafarstofa /FRV  
 Sími: 354-464 5252 Fax: 354-464 5251  
 E-mail: lagnat@lagnat.is www.lagnatok.is  
 Samþ.: *Handwritten signature*  
 Kennitala: 190449-2749