



Undirritun samræmingarhönnuðar:

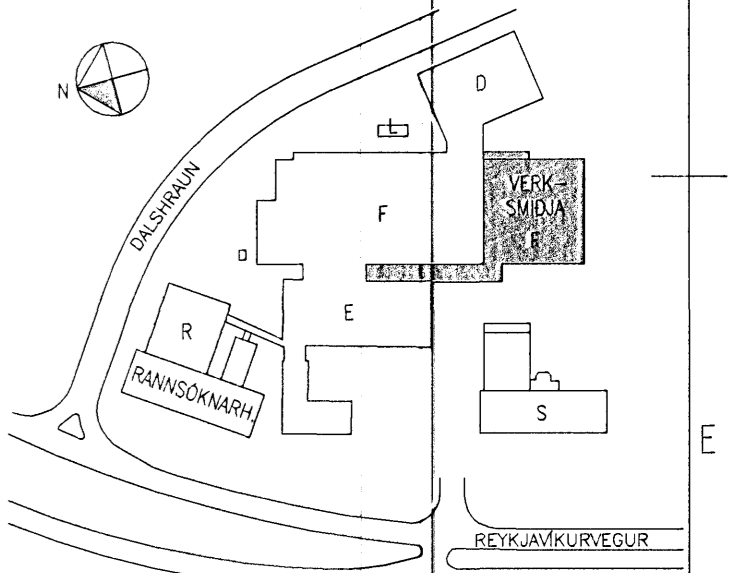


AFSTÖÐUMYND

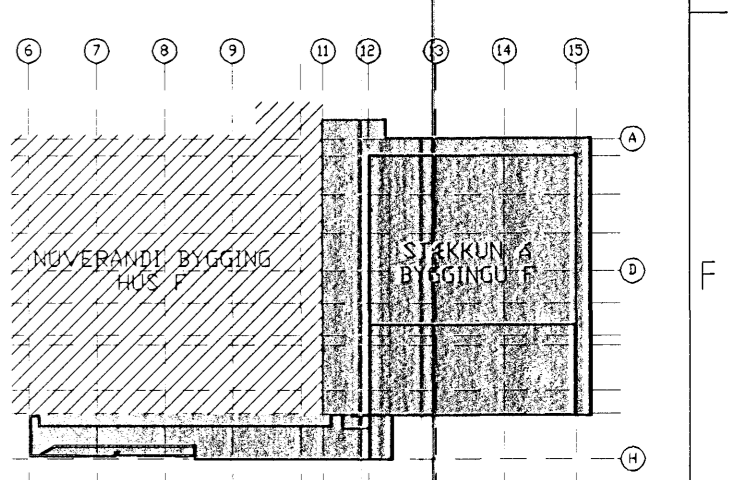

LYKILMYND  
 2005-757A

B	Raunteikning	22.09.2005
A	Utgáfa til byggingarfulltrúa PW þá þu þreytt	11.04.2005
Nr.	Lýsing & breytingu	Daga

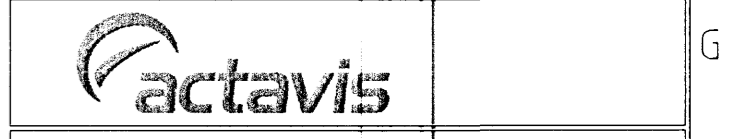

Reykjavíkurvegur 78, Hafnarfirði  
 F-Verksmíðja - Stækkun  
 Þrjúkerfi  
 Yfirliðsmynd - 1.Hæð

Daga:	31.03.2005	Kvarði:	1:100	A1	Verk nr.:	379	
Skjalshætti:	379-Þrjúkerfi--held.dwg	Hönnuð:	SP/HBG	Teknað:	SP/HBG	Yfirfarir:	

**LAGNATÆKNI**  
 Hönnunar- og ráðgjafarstofa /FRV  
 Hamraborg 12, 203 Kópavogur, Ísland  
 Sími: +354-544 5252 fax: +354-544 5251  
 it@lagnatækni.is http://www.lagnataekni.is

Somur  
 Kennitala: 190247-2749

29.04.2005