


SNID A-A

Breyting 16.08.05: Kótum breytt

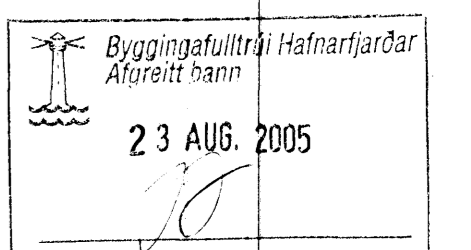

VEKTOR - hönnun og ráðgjöf - Nýbýlavegi 8, 200 Kópavogur.		Ríkharður Oddsson byggingarfræðingur Nr. 270281-8199 Sími: 594-8900 Fax: 594-8999.		DRANGAHAURUN 14, HAFNARFIRÐI SNID A-A	
S-03	Br. 1	16.08.05	Br.	Dags.	
Tekn. nr.	Tilvitnun & tekiðna				
Samþykt					
Hannað	Jón H. Hildveissón	Teknið	JHH		
Dagsetning	15.06.05	Verk nr.	A-05-01-02	MálkvarM	Tekn. nr. S-03
				1:50	