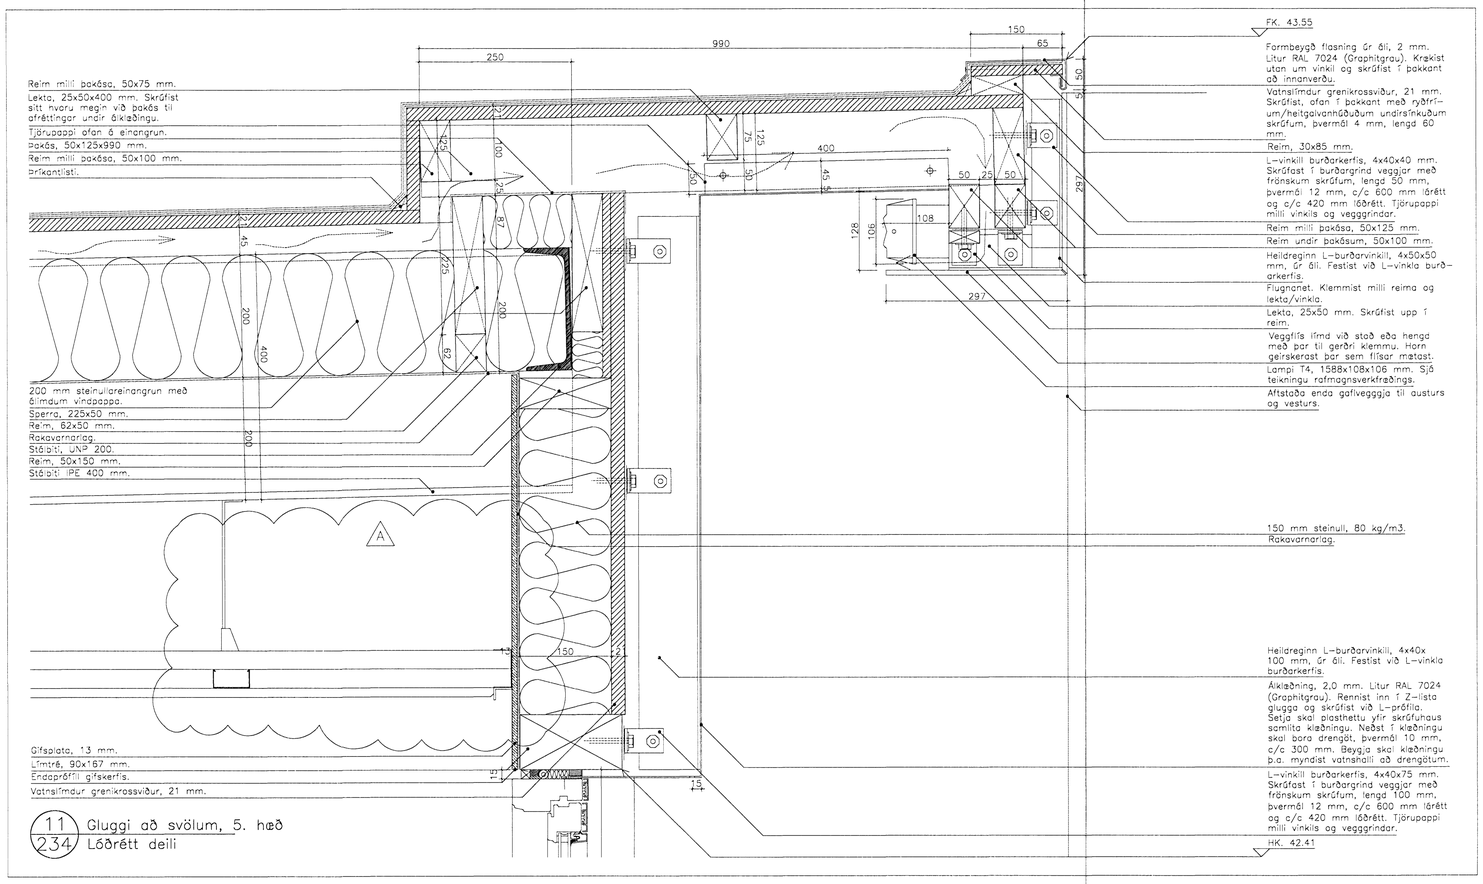

11/234 Gluggi að svölum, 5. hæð
Lóðrétt deili

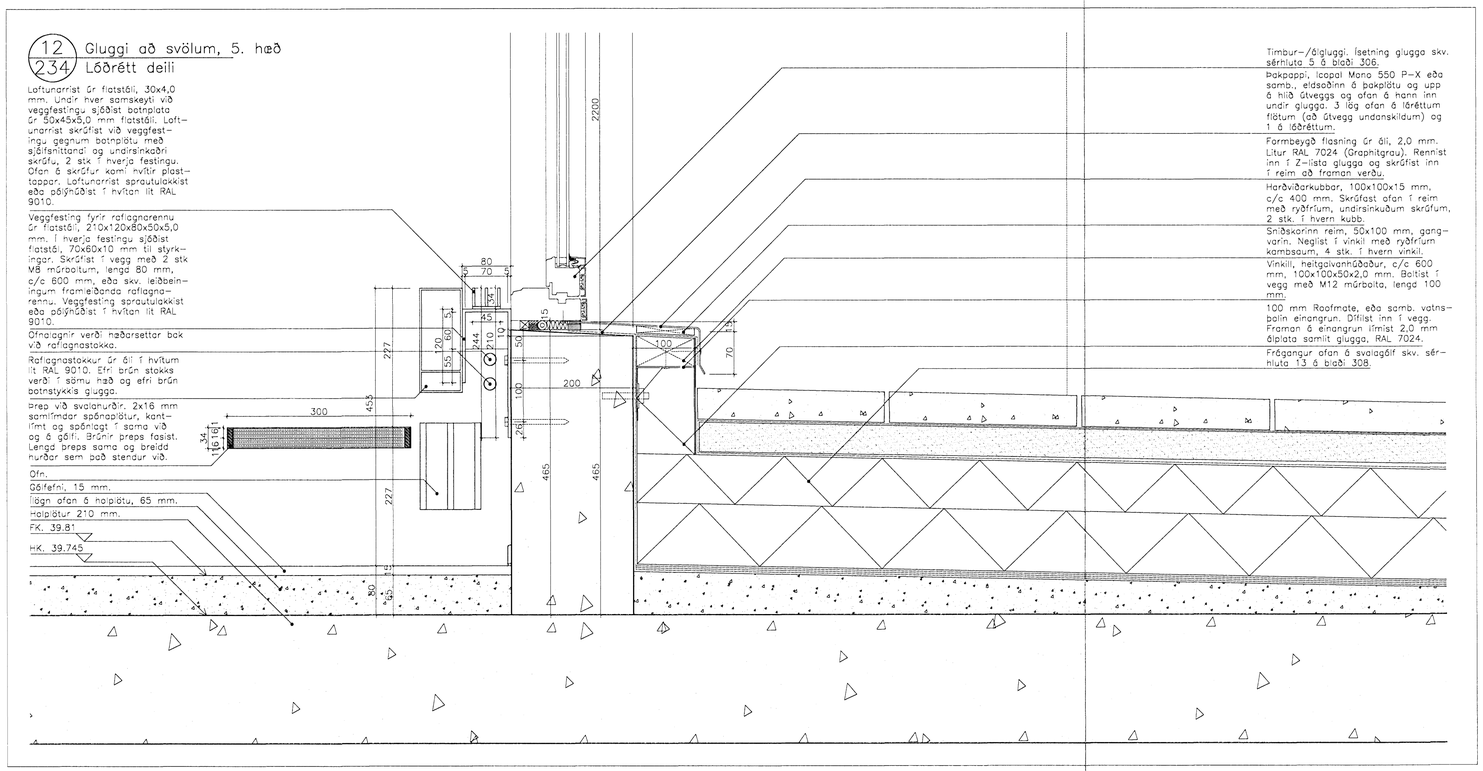

12/234 Gluggi að svölum, 5. hæð
Lóðrétt deili

SKÝRINGAR:

HK = Hrákóti
FK = Frágenginn kóti
NB = Kóti í neðri brún
EB = Kóti í efri brún
NF = Niðurfall
BSL= Brunaslanga

- - - - - - Undirliggjandi lína
- - - - - - Yfirliggjandi lína
—·—·— Fyrirhugaður léttur veggur
Gat í plötu

C:

B:

A: Loft einfaldað. 09.08.05

BREYTINGAR: DAGS:

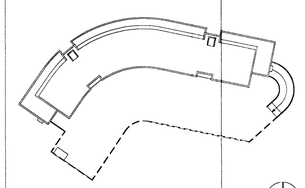

SÉRHLUTATEIKNING

Dalshraun 1, Hafnarfirði

RIS ehf

VERK:	DALS 0406
KVARÐI:	1:5
DAGS:	30.05.05
TEIKN:	ÓB
SKRÁ:	0406-Y-sérhlutar.dwg

LÓÐRÉTTIR SÉRHLUTAR 11 og 12.

ÚTI INNI

ARKITEKTAR

BINGHOLTSSTRÆTI 27 101 REYKJAVÍK
SÍMAR 5527660 & 5627660 FAX 5527661
NETFANG ut@utis
VEFFANG http://www.utis
BALDUR Ó. SVAVARSSON ARKITEKTAR FÍ
120357-5149
JÓN ÞÓR ÞORVALDSSON ARKITEKTAR FÍ
021256-7579

Byggingarfulltrúi Hafnarfjarðar
Afgreitt þann
12 AUG. 2005

A

307