14 / 234 Útveggur 2–4 hæðar
Lóðrétt deili

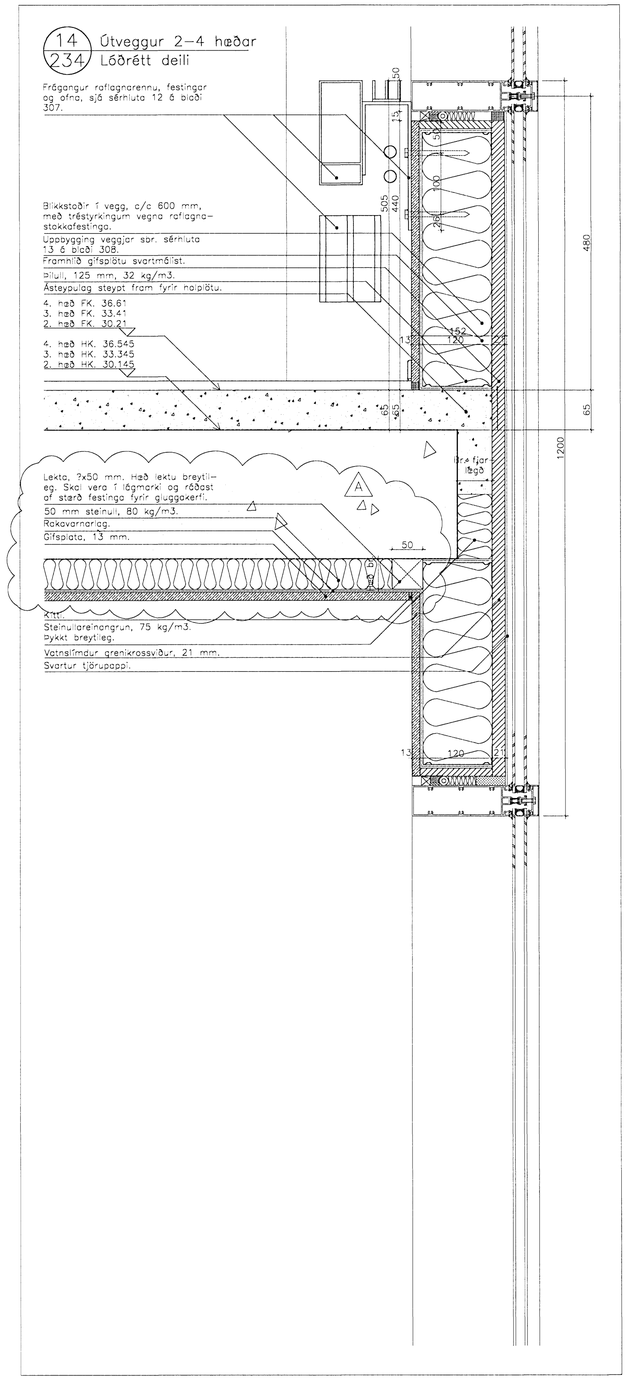

15 / 234 Útveggur 1 hæðar
Lóðrétt deili

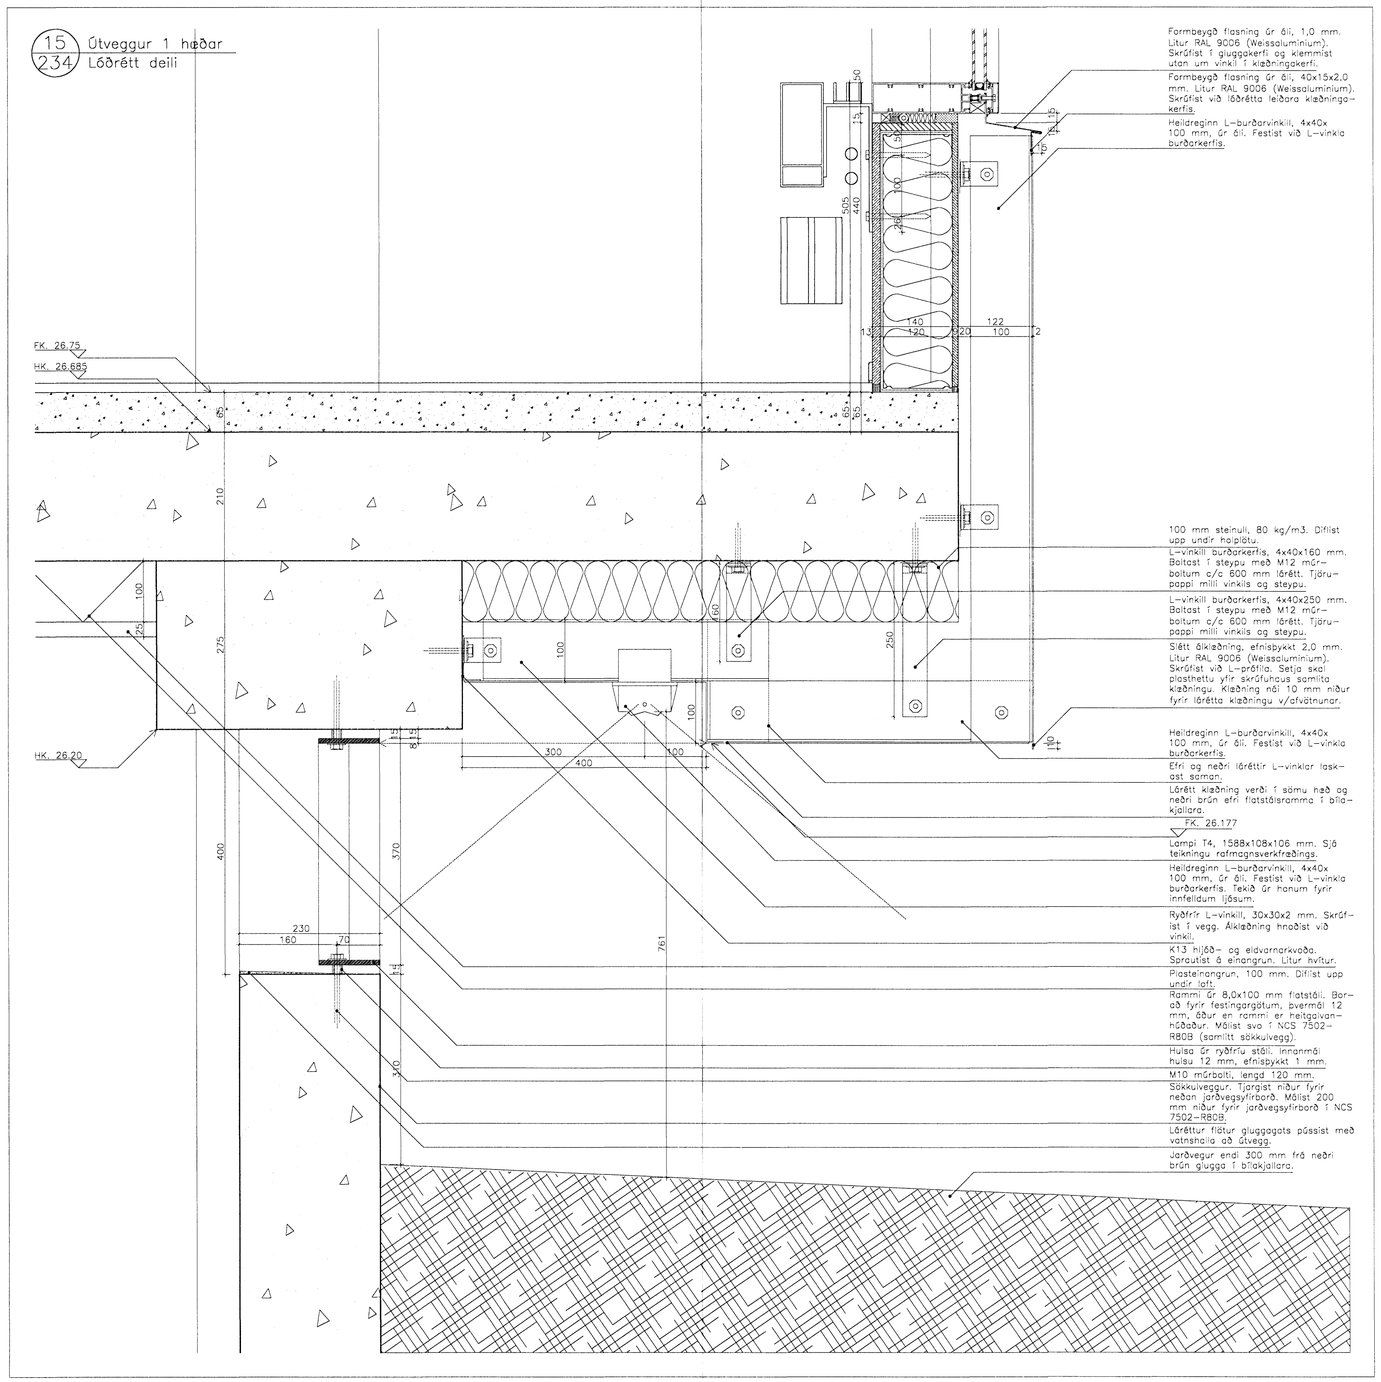

SKÝRINGAR:

HK = Hrákóti
FK = Frágenginn kóti
NB = Kóti í neðri brún
EB = Kóti í efri brún
NF = Niðurfall
BSL= Brunaslanga

- - - - - - Undirliggjandi lína
- - - - - - Yfirliggjandi lína
—— —— —— Fyrirhugaður léttur veggur
Gat í plötu

C:

B:

A: Einangrun lofts v/gluggafestinga. 09.08.05

BREYTINGAR: DAGS:

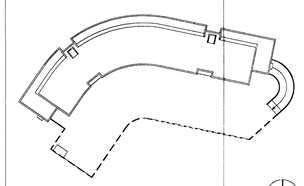

SÉRHLUTATEIKNING

Dalshraun 1, Hafnarfirði:

RIS ehf

VERK:	DALS 0406
KVARÐI:	1:5
DAGS:	30.05.05
TEIKN:	ÓB
SKRÁ:	0406-Y-sérhlutar.dwg

LÓÐRÉTTIR SÉRHLUTAR 14 og 15

ÚTI INNI

ARKITEKTAR

ÞINGHOLTSSTRÆTI 27 101 REYKJAVÍK
SÍMAR 5527660 & 5627660 FAX 5527661
NETFANG ui@ui.is
VEFFANG http://www.ui.is

BALDUR Ó. SVAVARSSON ARKITEKTAR FÍ
120357-5149

JÓN ÞÓR ÞORVALDSSON ARKITEKTAR FÍ
021256-7579

Byggingarfulltrúi Hafnarfjarðar
Afgreitt bann
12 AÚG. 2005

A

309