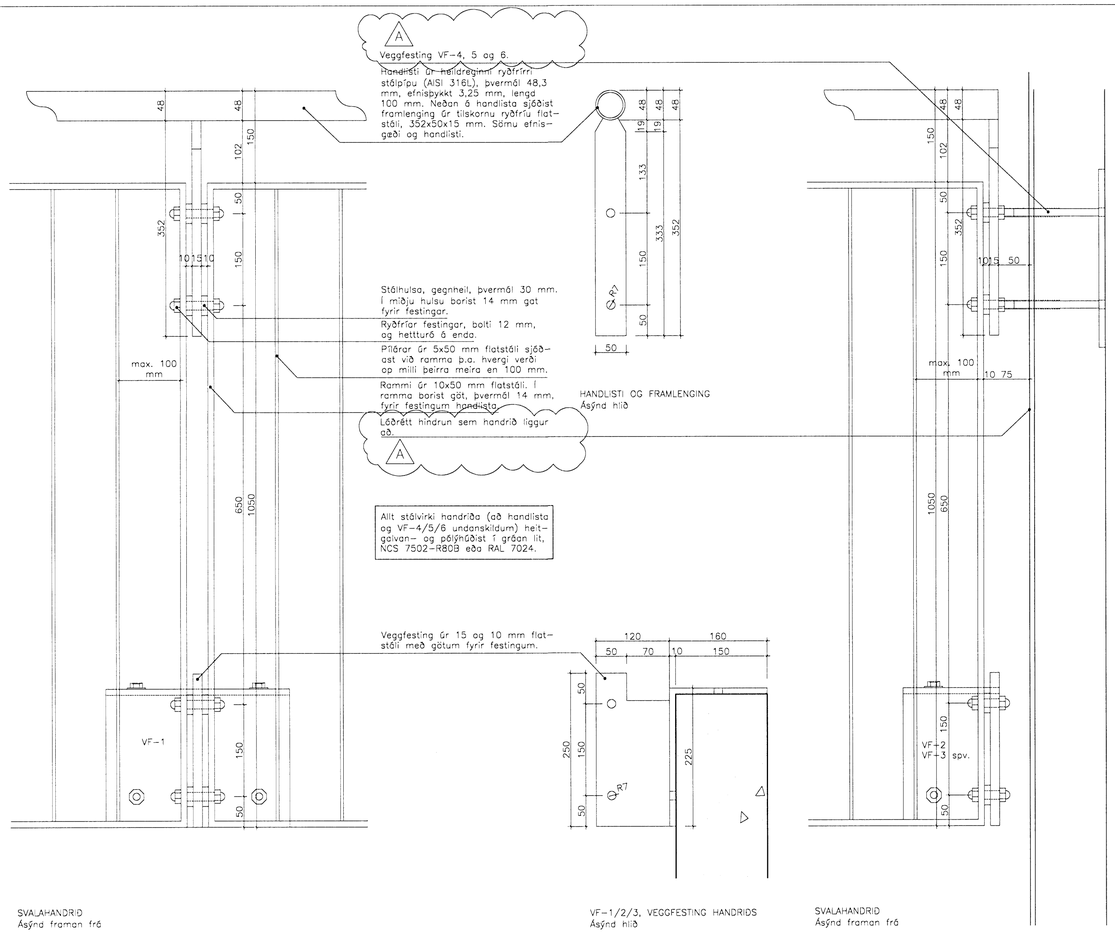

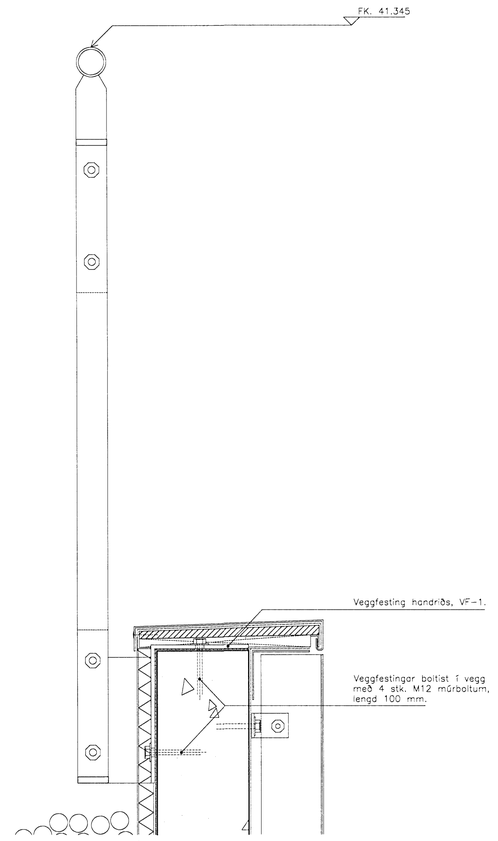

SKÝRINGAR:

HK = Hrákóti
FK = Frágenginn kóti
NB = Kóti í neðri brún
EB = Kóti í efri brún
NF = Niðurfall
BSL= Brunaslanga

- - - - - - Undirliggjandi lína
- - - - - - Yfirliggjandi lína
—— —— —— Fyrirhugaður léttur veggur
Gat í plötu

C:

B:

A: Snittun VF-4/5/6. Lengd VF-4. 09.08.05

BREYTINGAR: DAGS:

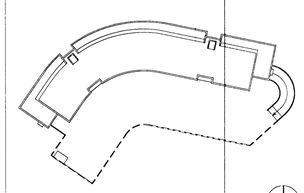

SÉRHLUTATEIKNING

Dalshraun 1, Hafnarfirði

RIS ehf

VERK: DALS 0406
KVARÐI: 1:5
DAGS: 30.05.05
TEIKN: ÓB
SKRÁ: 0406-Y-sérhlutar.dwg

SVALAHANDRIÐ 5.
HÆÐAR

ÚTI INNI

ARKITEKTAR
ÞINGHOLTSSTRÆTI 27 101 REYKJAVÍK
SÍMAR 5527660 & 5627660 FAX 5527661
NETFANG ui@ui.is
VEFFANG http://www.ui.is
BALDUR Ó. SVAVARSSON ARKITEKTAR FAÍ
120357-5149
JÓN ÞÓR ÞORVALDSSON ARKITEKTAR FAÍ
021256-7579

A
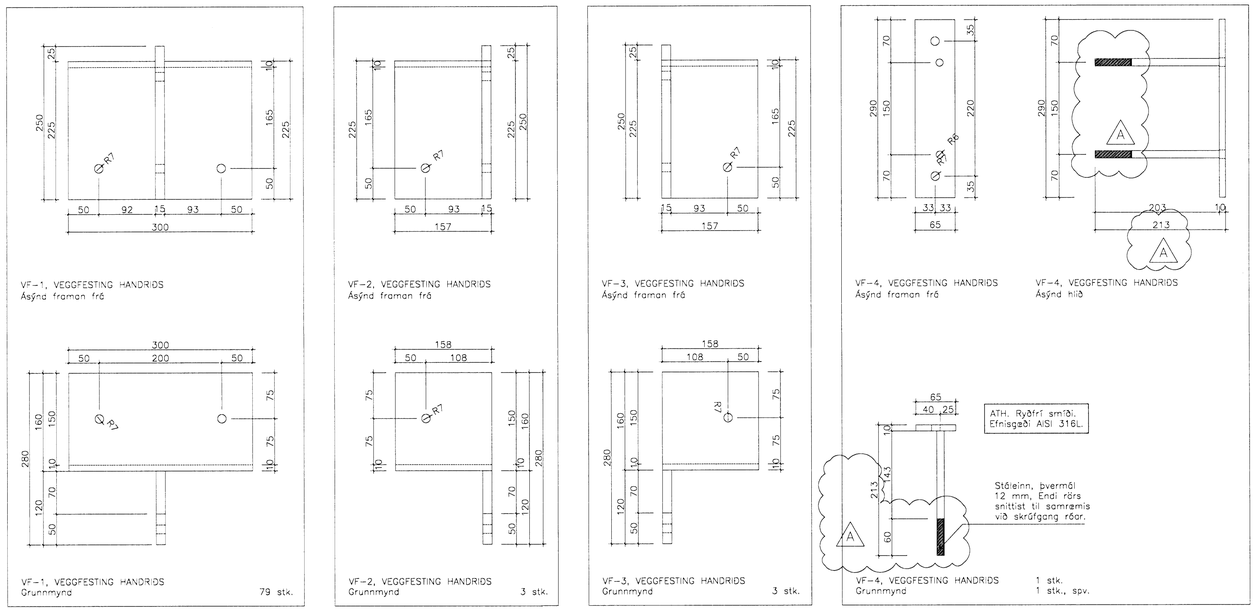
A-413