
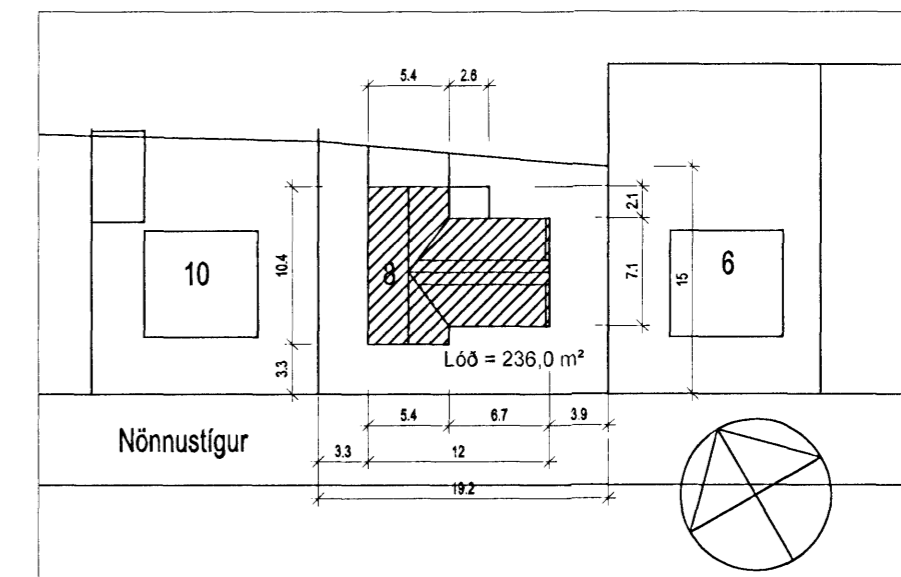
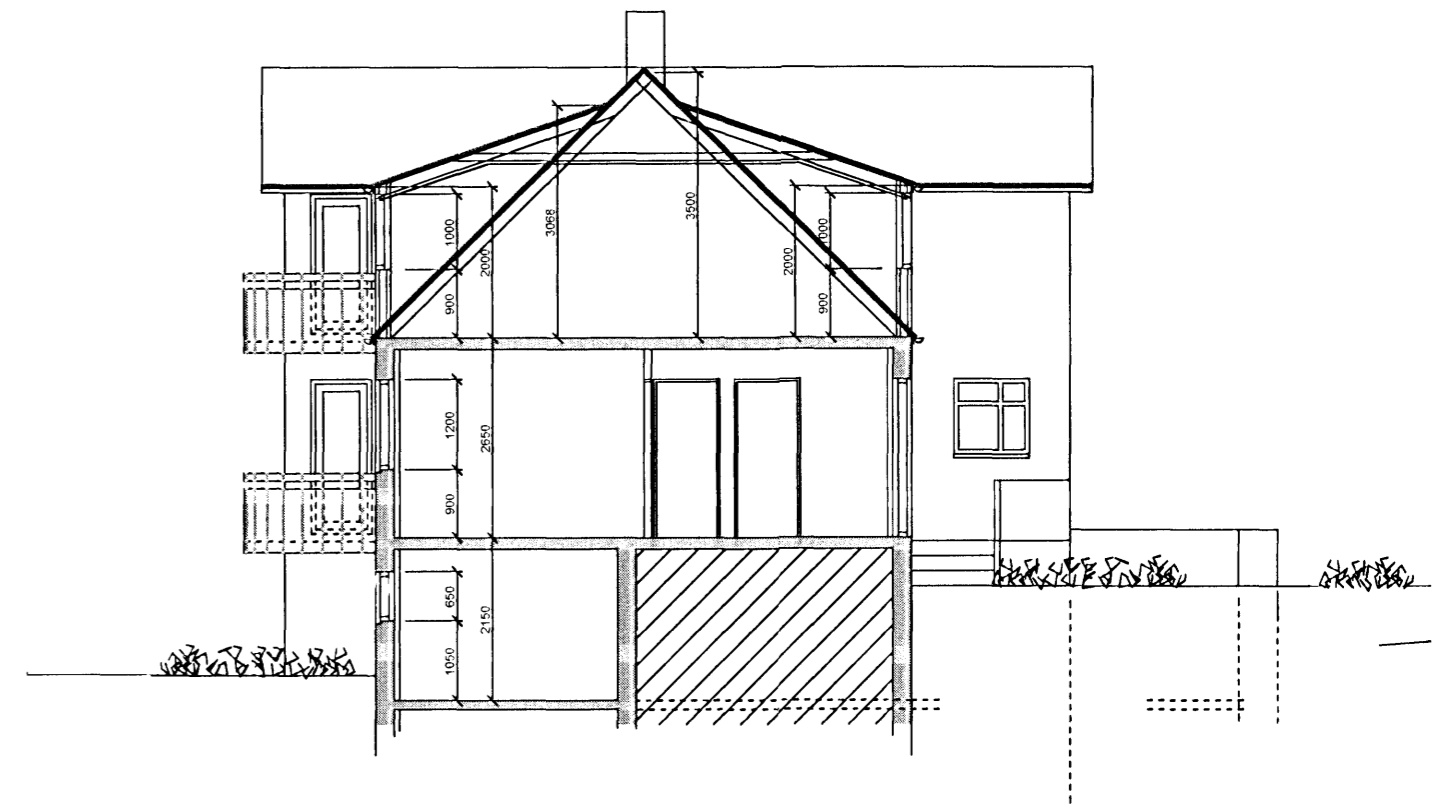


Nönnustigur 8 Hafnarfirði  
Breyting

Samþykkt þann  
7 MAY 2008  
Byggingafræðingur i Hafnarfirði  
F.h. Jón Sigurðsson

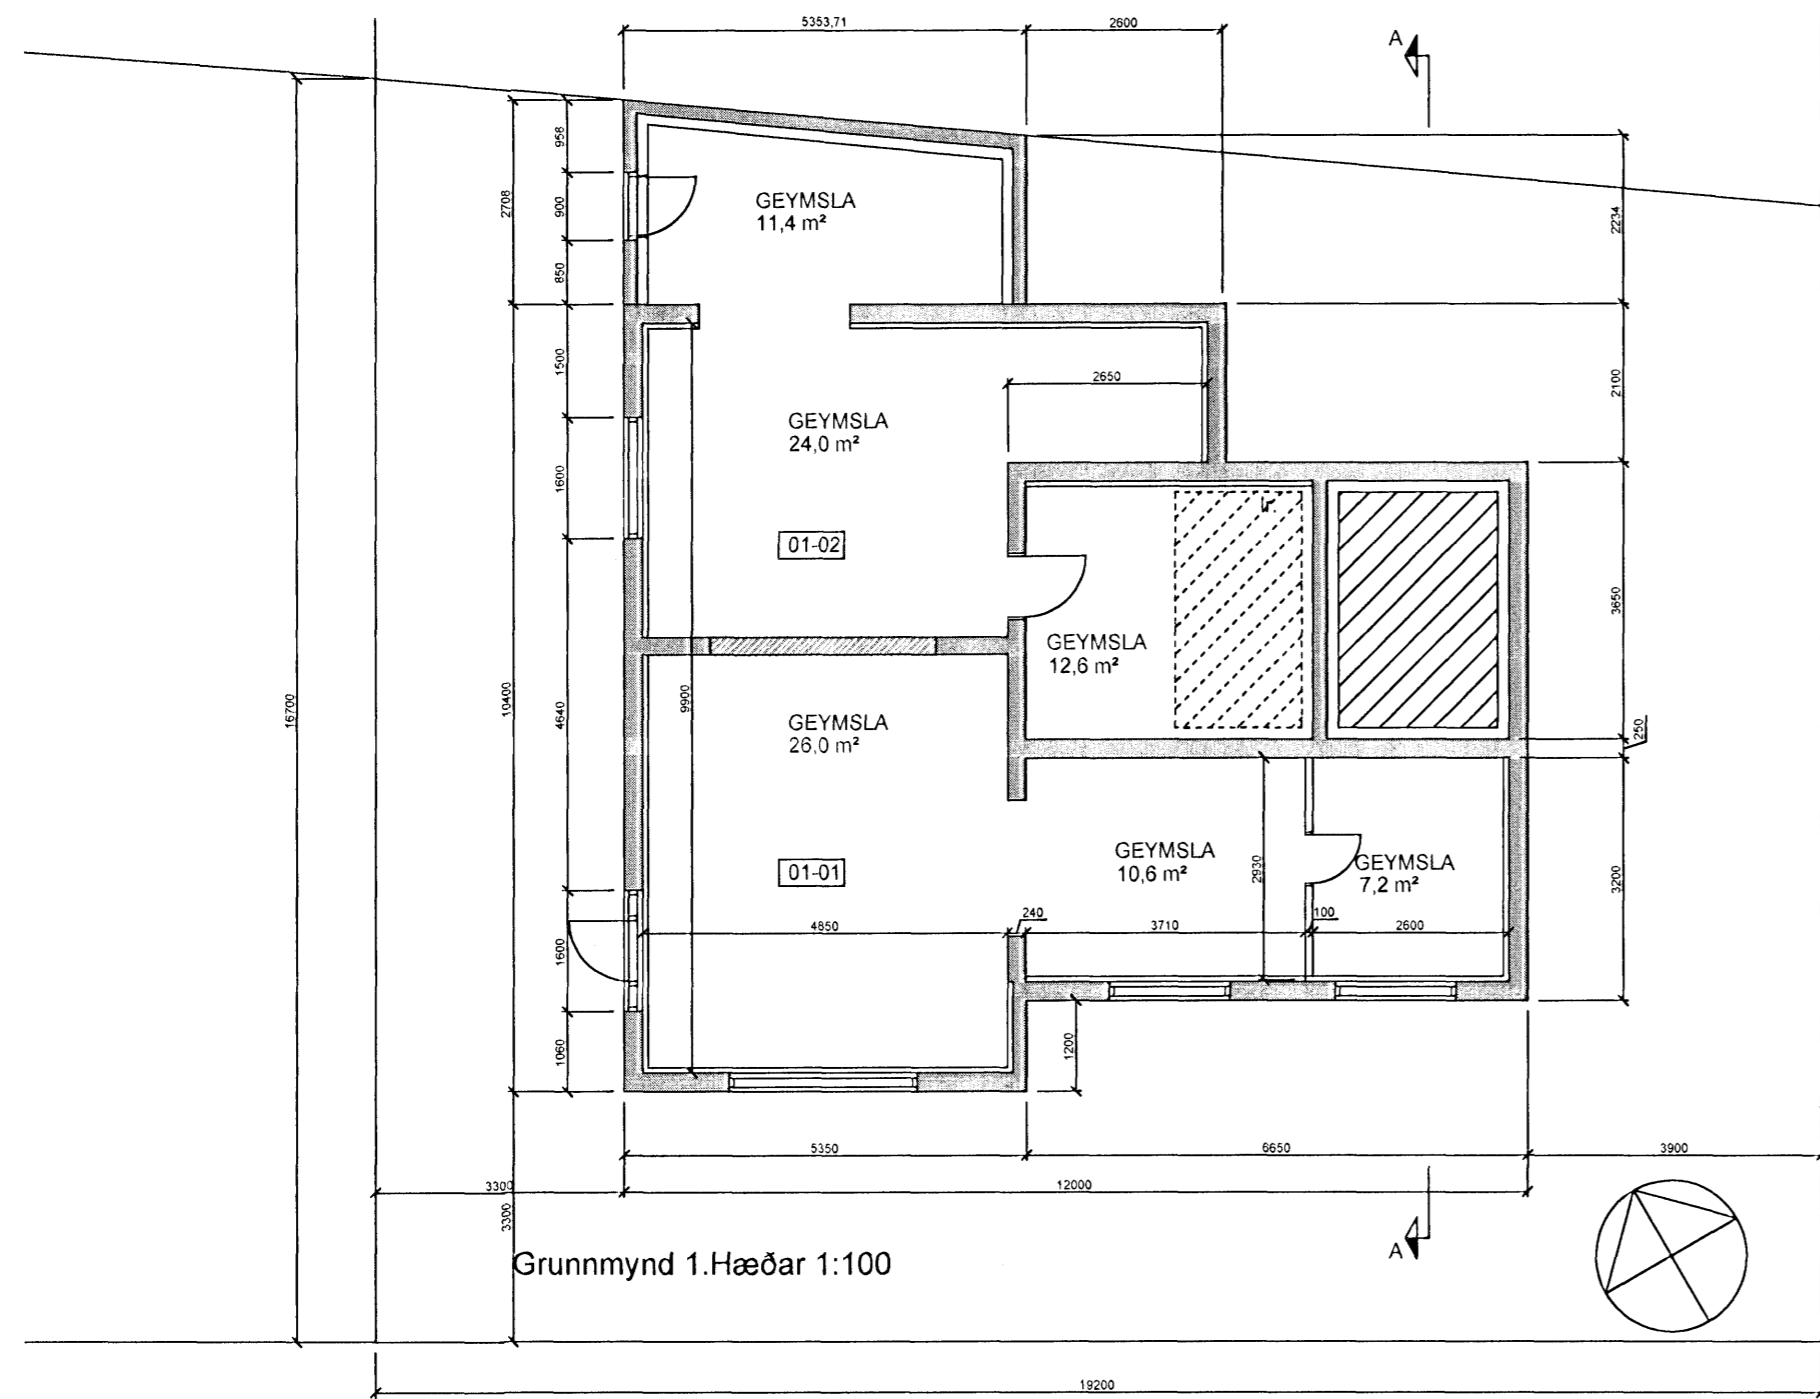

VERKEFNI Nönnustigur 8 Hafnarfirði	DAGS 04.04.2008	VERK NR.
Grunnmynd og snið 1:100 Afstaða 1:500	BR	TEIKN. Á.J.
ARKO		TEIKN. NR. AF 3
170441-4519		101
ÁSMUNDUR JÓHANNSSON	sími 8992943	netfang asj@ir.is