# HRINGBRAUT 2b HAFNARFIRÐI.

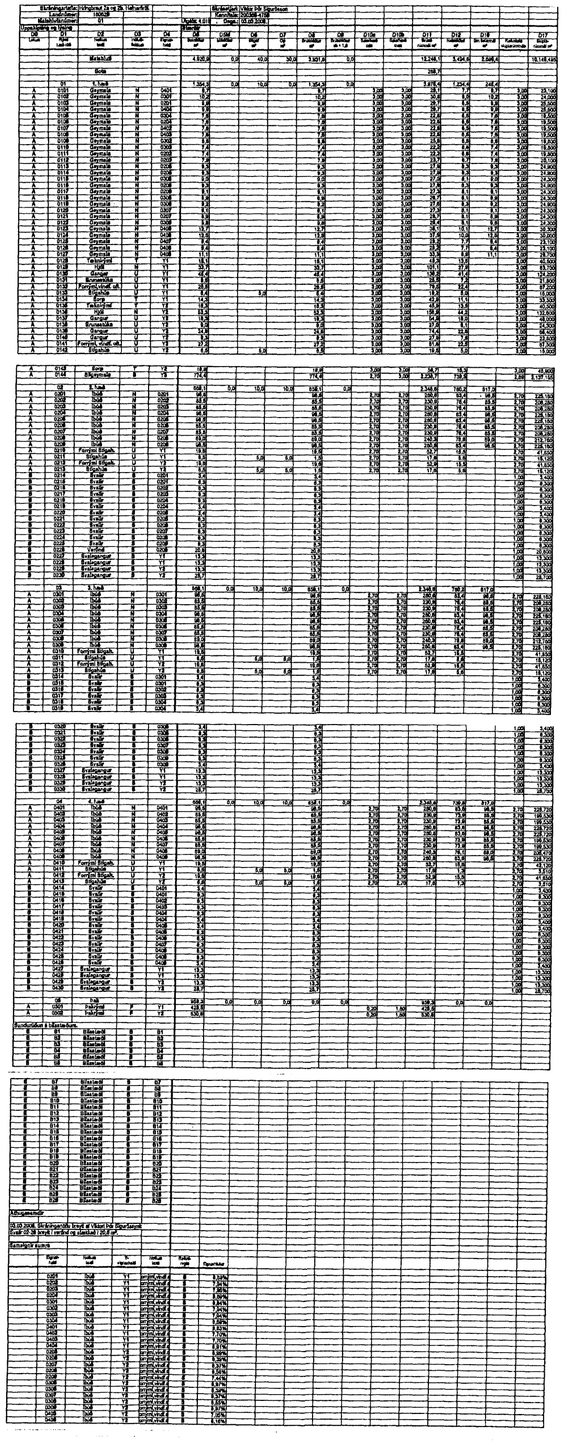





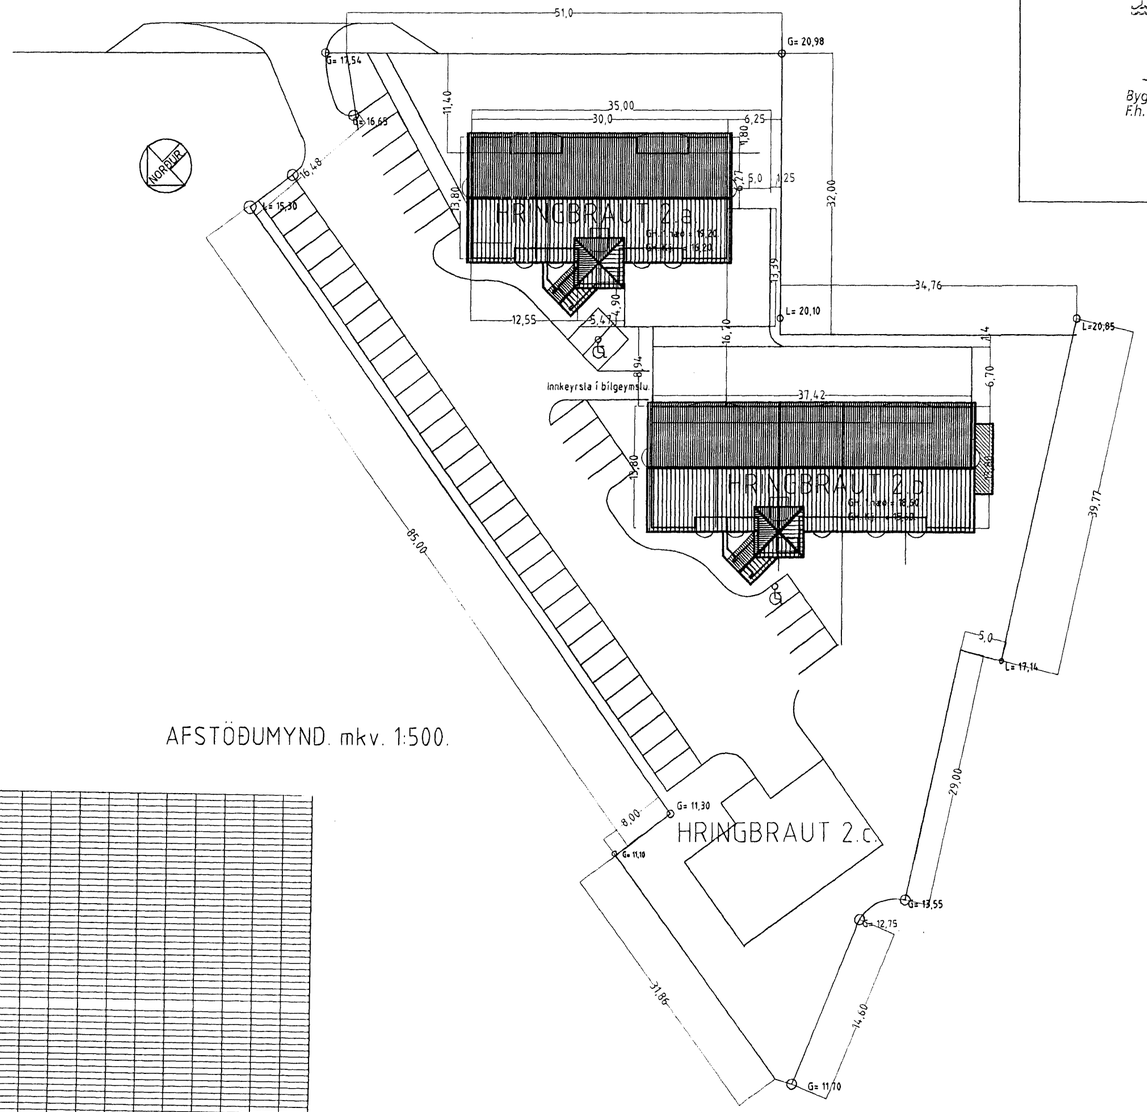


AFSTÖÐUMYND. mkv. 1:500.

Samþykkt þann

3 0 APR 2008

Byggingafulltrúinn í Hafnarfirði
F.h. Jón Sigurðsson

# HRINGBRAUT 2b HAFNARFIRÐI.


Sigurður Þorvarðarson byggingafræðingur bfí.
Teiknistofan Strandgötu 11 220 Hafnarfirði.
STH. teiknistofan ehf. kt. 510298-2769. Kt. aðalhönnuðar: 141250-4189.
Sími: 5651510. Fax: 5651299. Netfang: teiknistofan@simnet.is


| | |
|---|---|
| Skýringar: | Aðaluppdráttur. |
| Teikning: | AFSTÖÐUMYND. HLUTI SKRÁNINGATÖFLU. |
| Mælikvarði: | 1 : 500. |
| Undirskrift: | sigþ. 28.04.08 |
| Blað nr: 1 af 12 | Dagsetning: 10 sept 1999. |
| Breytt: Svölum 02-26 breytt í 20,6 m² verönd dags 03.03.2008. | |