


HRINGBRAUT 2b HAFNARFIRÐI.



Samþykkt þann

30 APR 2008

Byggingaáttirúnn Hafnarfirði
F.h. Jón Sigurðsson

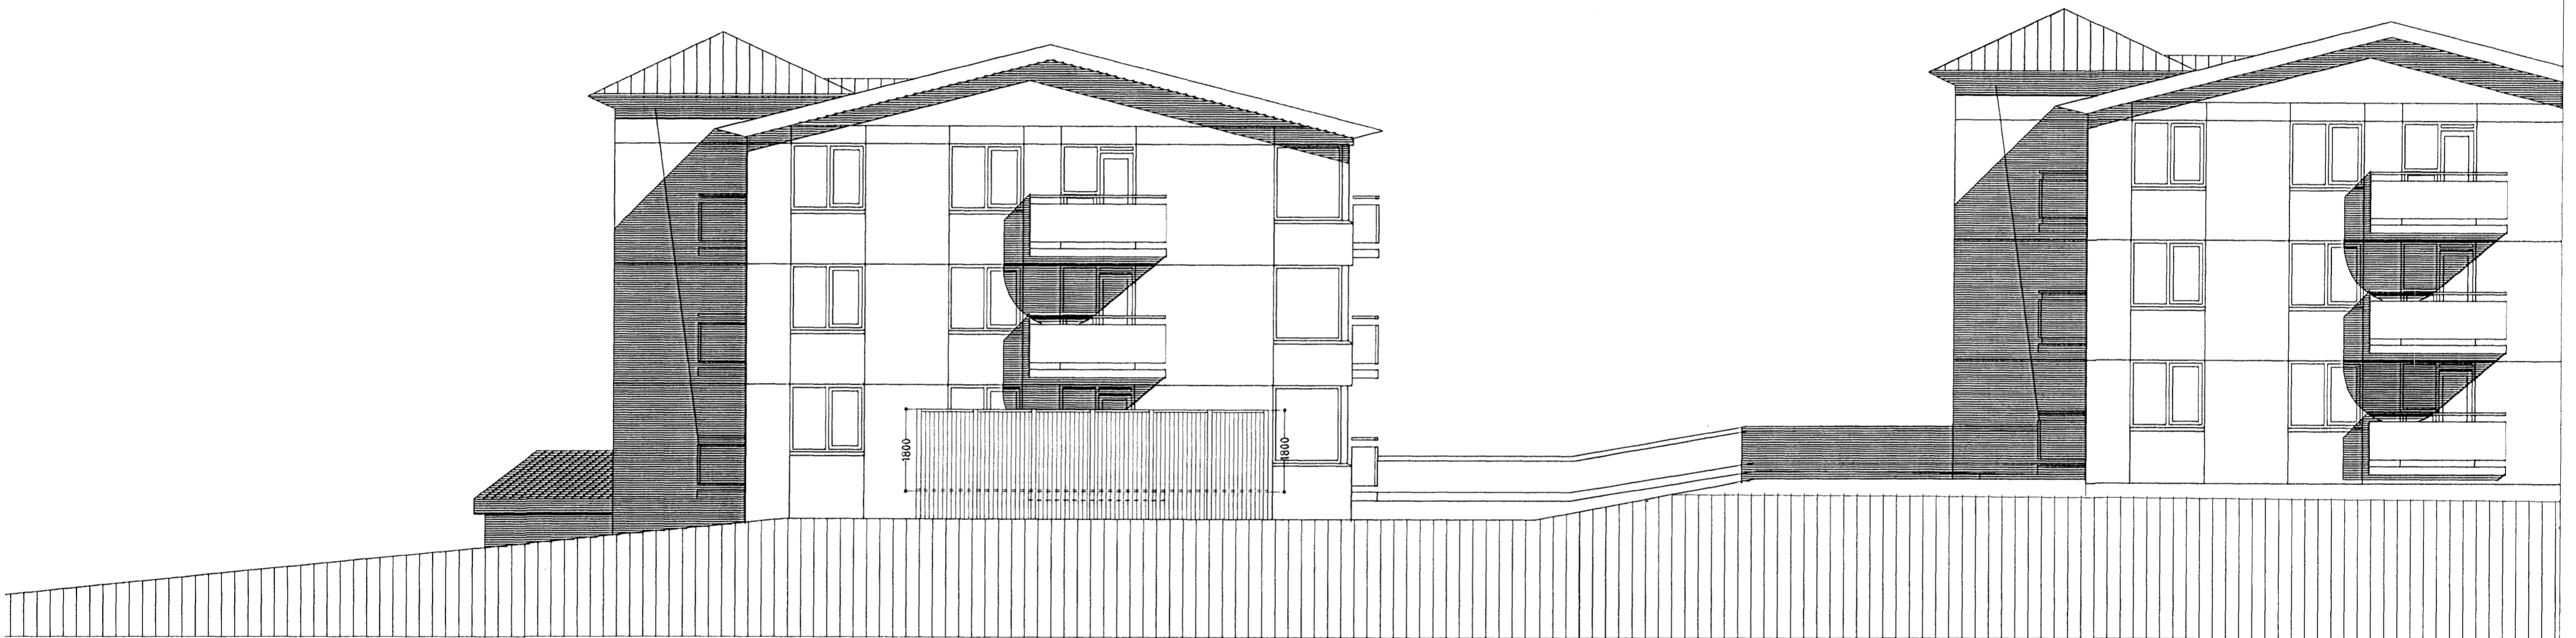

ÚTLIT SUÐ-VESTUR. mkv. 1:100.

HRINGBRAUT 2b HAFNARFIRÐI.

Sigurður Þorvarðarson byggingafræðingur bfi.
Teiknistofan Strandgötu 11 220 Hafnarfirði.
STH, teiknistofan ehf. kt. 510298-2769. Kt. aðalhönnuðar: 141250-4189.
Sími: 5651510. Fax: 5651299. Netfang: teiknistofan@simnet.is

Skýringar:	Aðaluppdráttur.
Teikning:	ÚTLIT SUÐ-VESTUR.
Mælikvarði:	1:100.
Undirskrift:	<i>Sigurður Þorvarðarson</i> 28.01.08
Blad nr:	10 af 12. Dagsetning: 10 sept 1999
Breytt:	Svölum 02-26 breytt í 20,6 m ² verönd dags 03.03.2008.