


7 MAY 2008

Byggingafræðingur / Hafnarfirði
F.h. Jón Sigurðsson

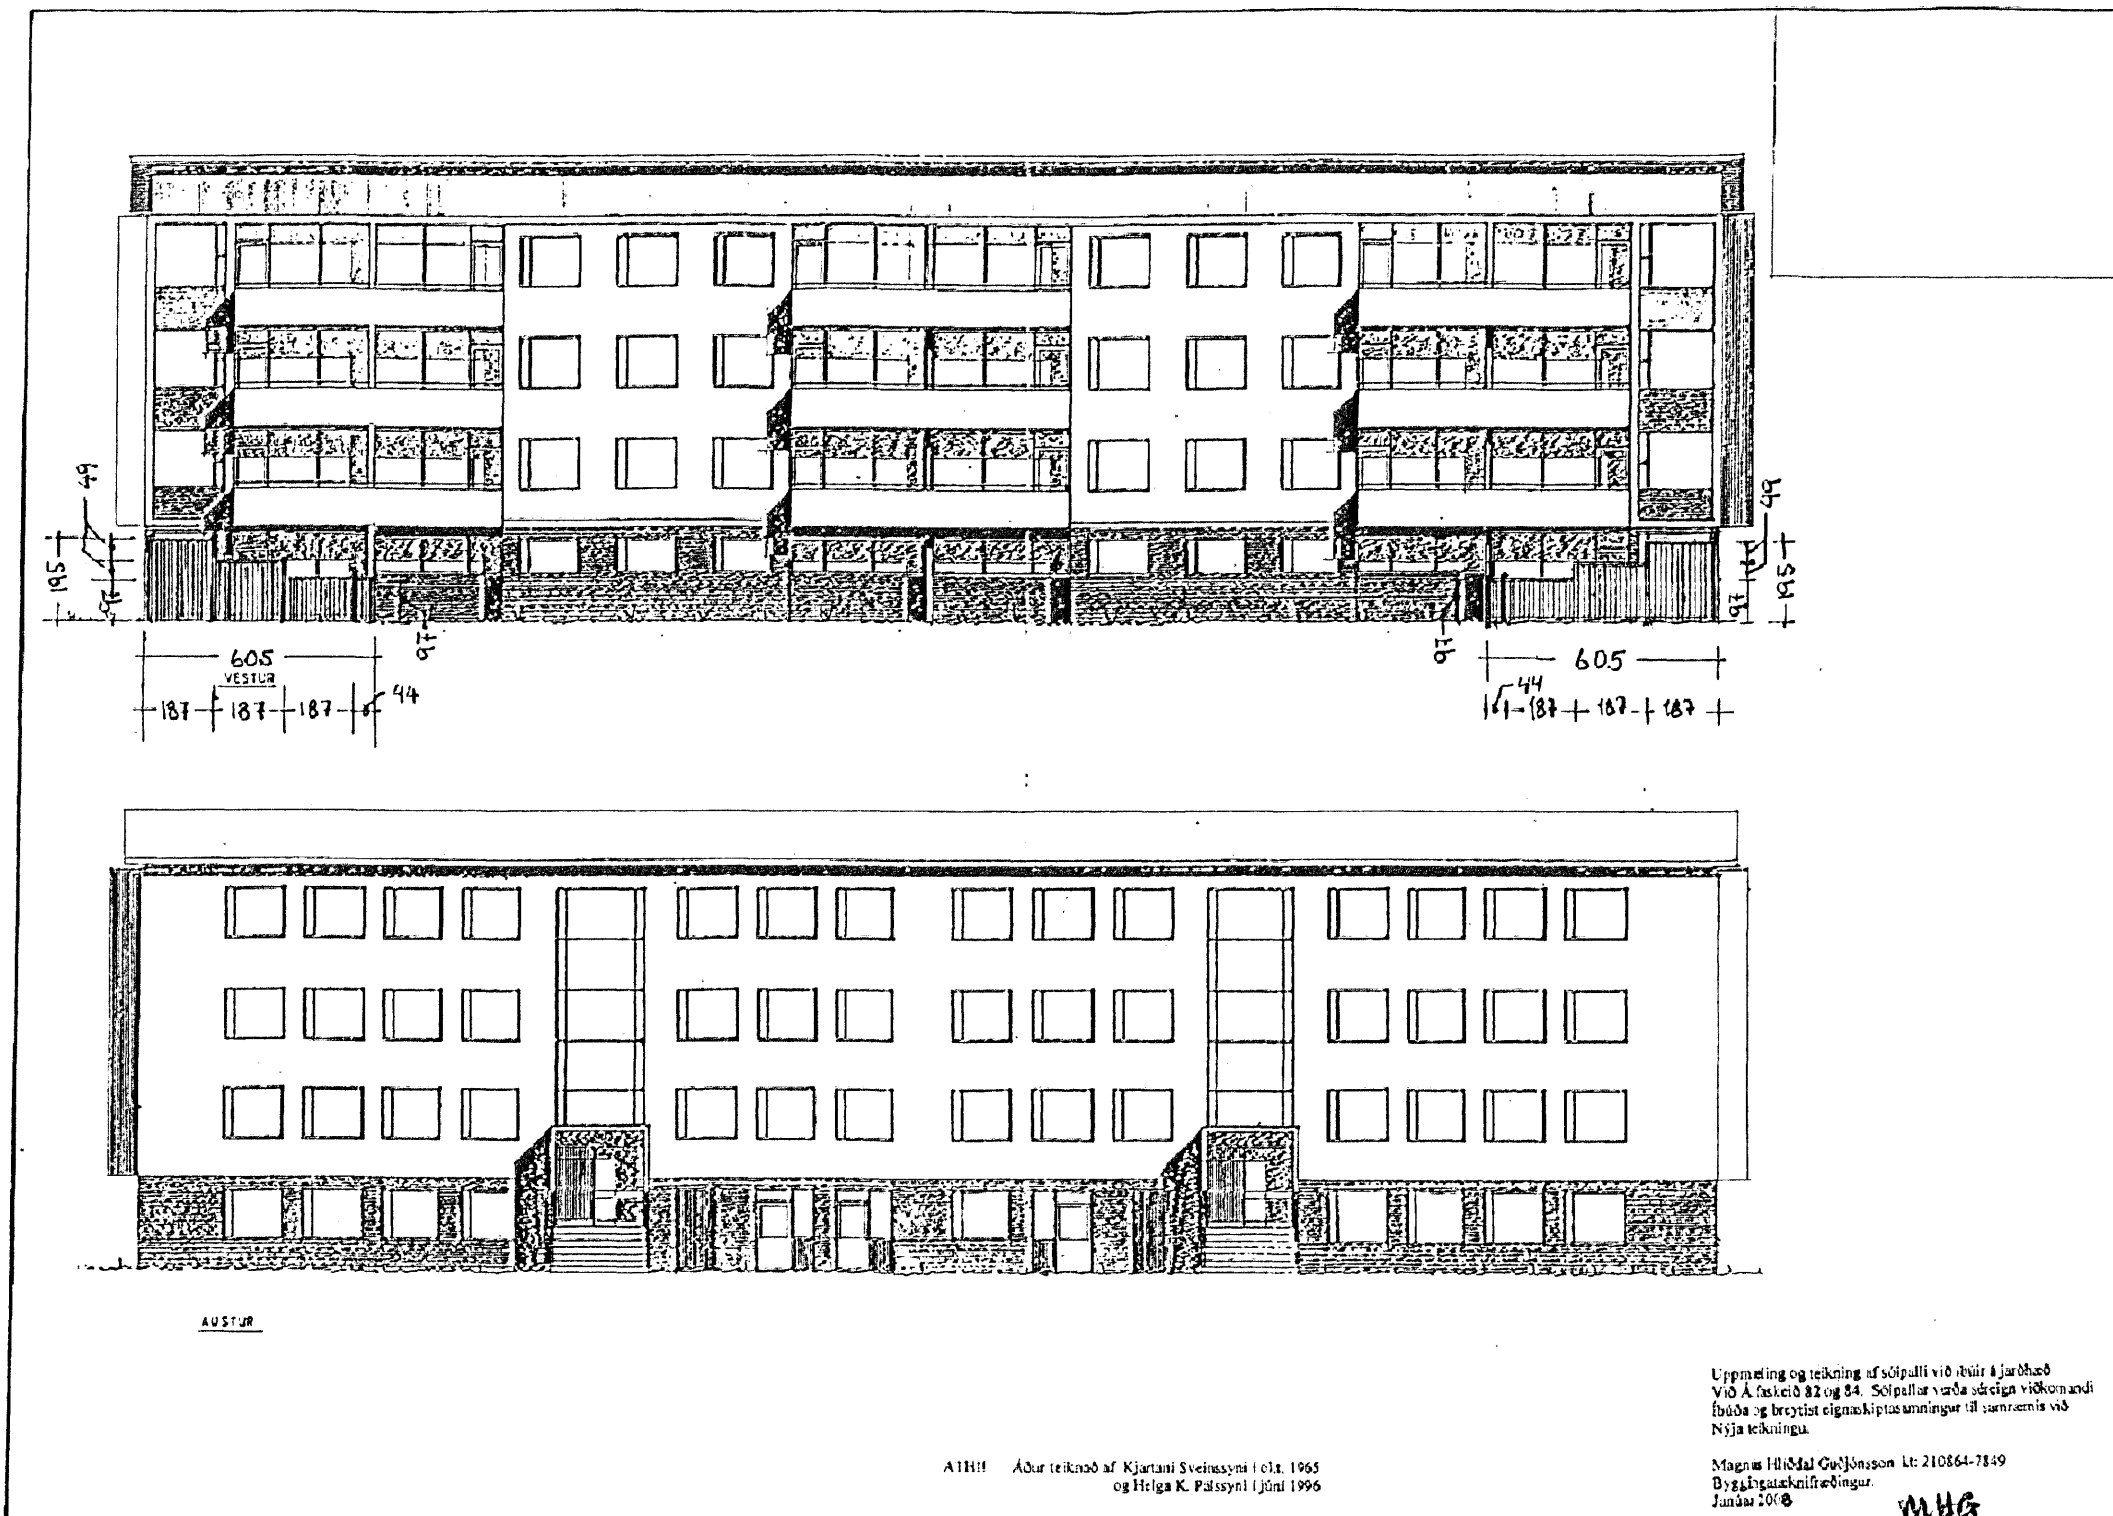

SKÝRINGAR

UPPSETNING SÓLPALLA VIÐ ÍBÜÐIR 01-0101 og 02-0101 :

Reyndartekning af áður uppsettum palli við íbúð 02-0101 og af palli við íbúð 01-0101 sem breyta á til samræmis við pall við íbúð 02-0101. Íbúar hafa áritað teikningar sem sýna útlit og stærð. Fyrirhugaðar framkæmdir voru teknar fyrir að húsfundi það sem mætti fundamennt undirrituðu teikningar og aðrir sem ekki höfðu skilað inn umboði árituðu teikningar við kynningu á teikningum.

Teikning er skönnuð inn af eldri teikningum í A3 og eru þær áritaðar af íbúum. Myndgæði eru ekki góð þar sem um skannað eintak er að ræða.

Uppsetning og teikning af sólpalli við íbúð 4 jarðhæð
Nýja teikningu.

og Hlga K. Pálsson í júní 1996

Magnús Hliðdal Guðjónsson LE: 210864-7819
Dýggjagatahnúningur

MHG

Útlit af austur- og vesturhlöðum

Skannað eintak A3 ekki í kvarða

Verk

ÁLFASKEIÐ 82-84
HAFNARFJÖRÐUR
SÓLPALLUR Á 1 hæð
ÚTLIT

Hannað
MHG

Teiknað
MHG

Yfirfarið
GBÓ

GSM 863 8406
magnus@faghonnun.is

FAGHÖNNUN
RÁÐGJÖF • HÖNNUN • ÁÆTLANIR

Magnús Hliðdal Guðjónsson

210864-7849 Aðalhönnuður

200759-7619

MHG

200759-7619

Verk nr.

Dagsetning
April 2008

Kvarð
Ekki í kvarða

Vikur fyrir Kemur í stað

Útgáfa Blað
1 af 1

Teikning nr.

SP 03

200759-7619