




Samþykkt þann

7 MAY 2008

Byggingafrúnn í Hafnarfirði  
Eh. Jón Sigurðsson

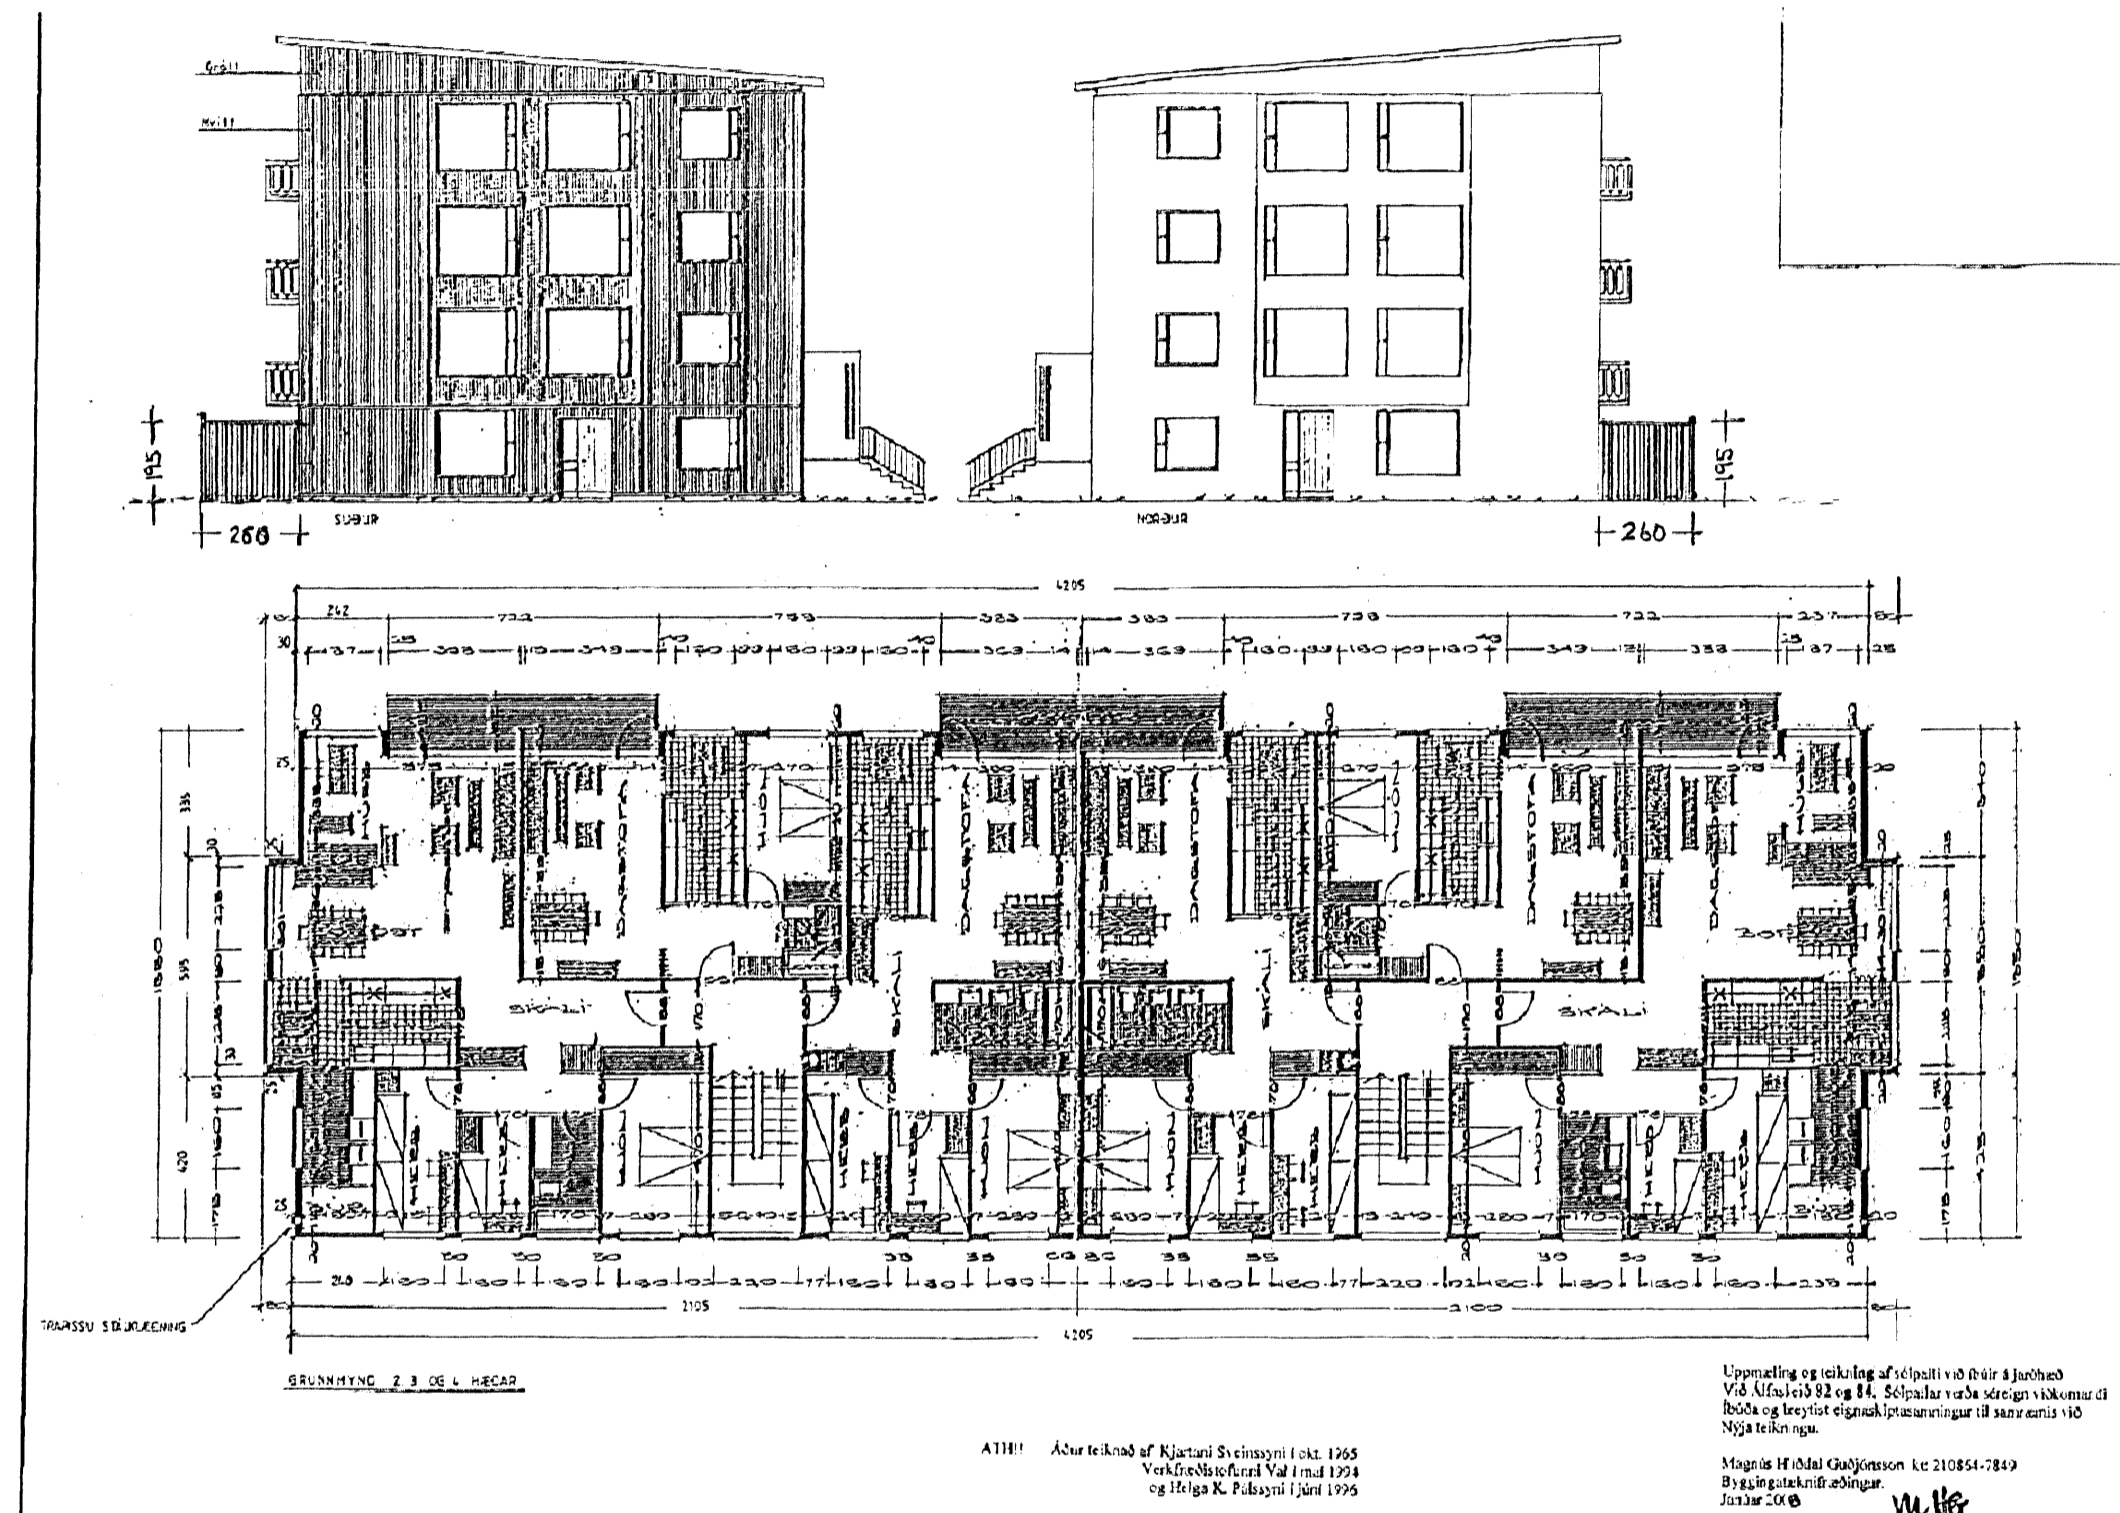

### SKÝRINGAR

#### UPPSETNING SÓLPALLA VIÐ ÍBÚÐIR 01-0101 OG 02-0101 :

Reyndartekning af áður uppsettum palli við íbúð 02-0101 og af palli við íbúð 01-0101 sem breyta á til samræmis við pall við íbúð 02-0101. Íbúar hafa áritað teikningar sem sýna útlit og stærð. Fyrirhugaðar framkæmdir voru teknar fyrir að húsfundi það sem mætti fundamenn undirritaðu teikningar og aðrir sem ekki höfðu skilað inn umbodni árituðu teikningar við kynningu á teikningum.  
Teikning er skönnuð inn af eldri teikningum í A3 og eru þær áritaðar af íbúum. Myndgæði eru ekki góð þar sem um skannað eintak er að ræða.

Uppmæling og teikning af sólpalli við íbúðir 4 jarðhæð  
Nýja teikningu.  
Magnús Hlíðdal Guðjónsson tlf: 210864-7849  
Jonar 2008

ATH! Áður teiknað af Kjartani Sveinssyni í ok. 1965  
Verkfræðistofnun Val í maí 1994  

### Grunnmynd 2,3 & 4 hæð útlit norður- og suðurgafi

Skannað eintak A3 ekki í kvarða

Verk nr.

**ÁLFASKEIÐ 82-84  
HAFNARFJÖRÐUR  
SÓLPALLUR Á 1. HÆÐ  
GRUNNMYND OG ÚTLIT**

Verk nr.

Dagsetning  
April 2008

Kvarði

Ekki í kvarða

Hannað  
MHG

Teiknað  
MHG

Yfirfarið  
GBÓ

Vikur fyrir Kemur í stað

Útgáfa Blað  
1 af 1

GSM 863 8406  
magnus@faghonnun.is

**FAGHÖNNUN**  
RÁÐGJÖF • HÖNNUN • ÆTLANIR

Teikning nr.

**SP 02**

Magnús Hlíðdal Guðjónsson

210864-7849

Adalhöfnin

200759-7619

M. HG