


Samþykki íbúðareiganda um að íbúðir 01 0101 & 02 0101 fái að selja upp sólpall sbr. meðfylgjandi teikningar.

Álfaskeið 82

Fastanúmer	Íbúð nr.	Undirritun íbúðareiganda / forráðamanna skv. umbóð.
207-2953	01 0101	Magnús Benedikt Guðjónsson 231268 5323
207-2954	01 0201	Þorgerður Þorleifsdóttir
207-2955	01 0202	Ólafur Þorsteinsson



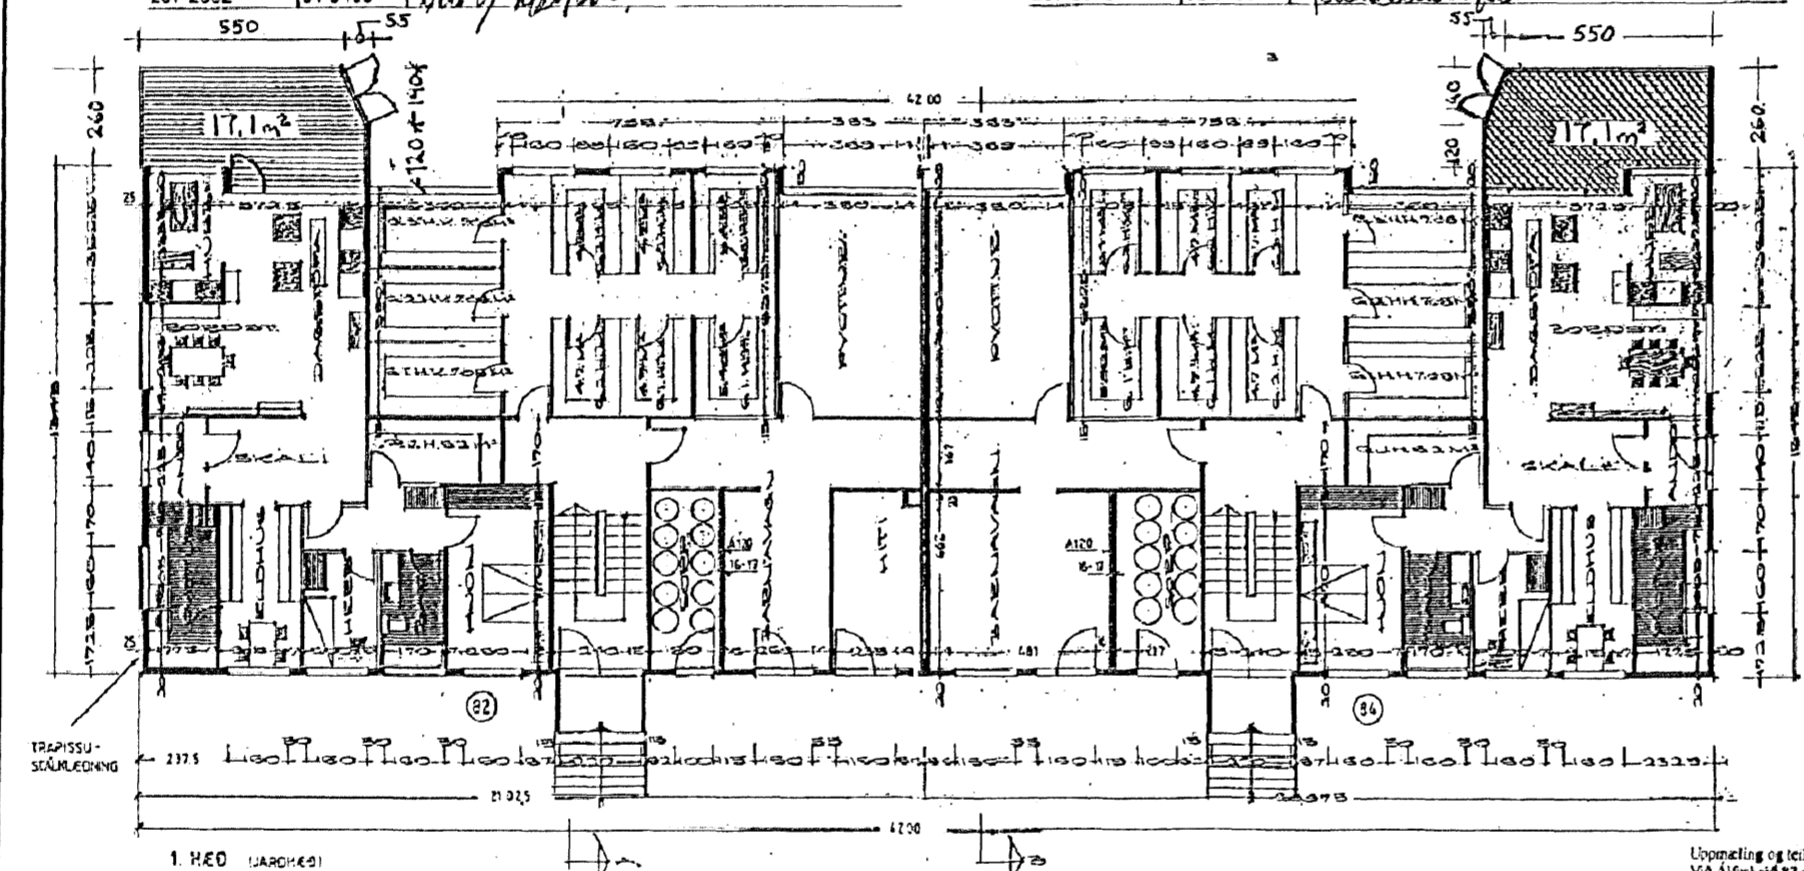


Magnús Hildal Guðjónsson kt. 210864-7849
Byggingateknafræðingur
Janúar 2008

SKÝRINGAR

UPPSETNING SÓLPALLA VIÐ ÍBÚÐIR 01-0101 og 02-0101 :
Reyndarteikning af áður uppsettum palli við íbúð 02-0101 og af palli við íbúð 01-0101 sem brýta á til samræmis við pall við íbúð 02-0101. Íbúar hafa áritað teikningar sem sýna útlit og stærð. Fyrirhugaðar framkæmdir voru teknar fyrir að húsfundi það sem mættir fundamenn undirrituðu teikningar og aðrir sem ekki höfðu skilað inn umbóði árituðu teikningar við kynningu á teikningum.
Teikning er skönnuð inn af eldri teikningum í A3 og eru þær áritaðar af íbúum. Myndgæði eru ekki góð þar sem um skannað eintak er að ræða.

Grunnmynd 1hæð
Skannað eintak A3 ekki í kvarða

Verk **ÁLFASKEIÐ 82-84**
HAFNARFJÖRÐUR
SÓLPALLUR Á 1hæð
GRUNNMYND

Dagsetning April 2008
Kvarði Ekki í kvarða
Vikur fyrir Kemur í stað
Útgáfa Blað
1 af 1

Hannad **MHG** Teiknað **MHG** Yfirfarið **GBÓ**

GSM 863 8408 magnus@faghonnun.is

FAGHÖNNUN
RÁÐGJÖF • HÖNNUN • ÁÆTLANIR

Magnús Hildal Guðjónsson 210864-7849 Aðalhönnuður: 200759-7619

MHG