



7 MAY 2008

Byggingarfrúningur Hafnarfirði

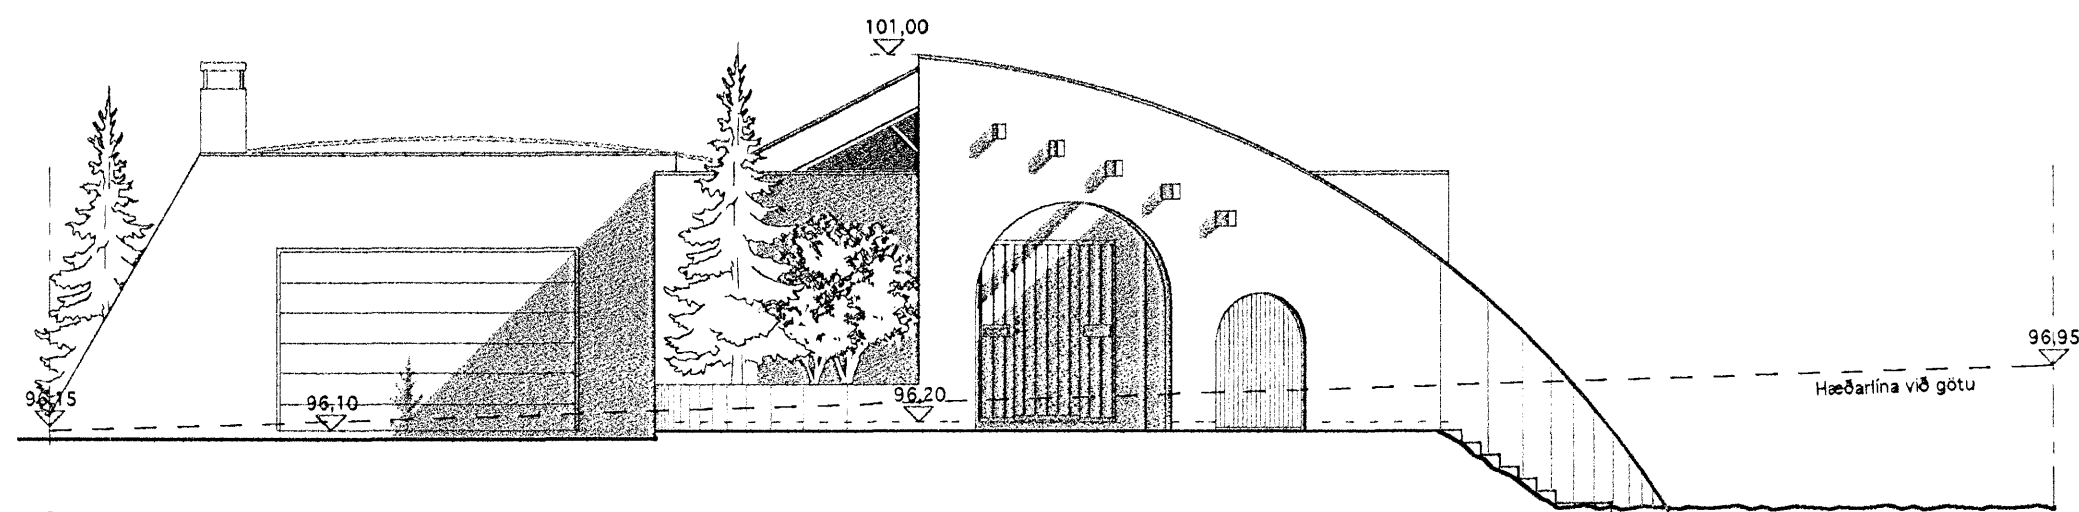


ÚTLIT VESTUR

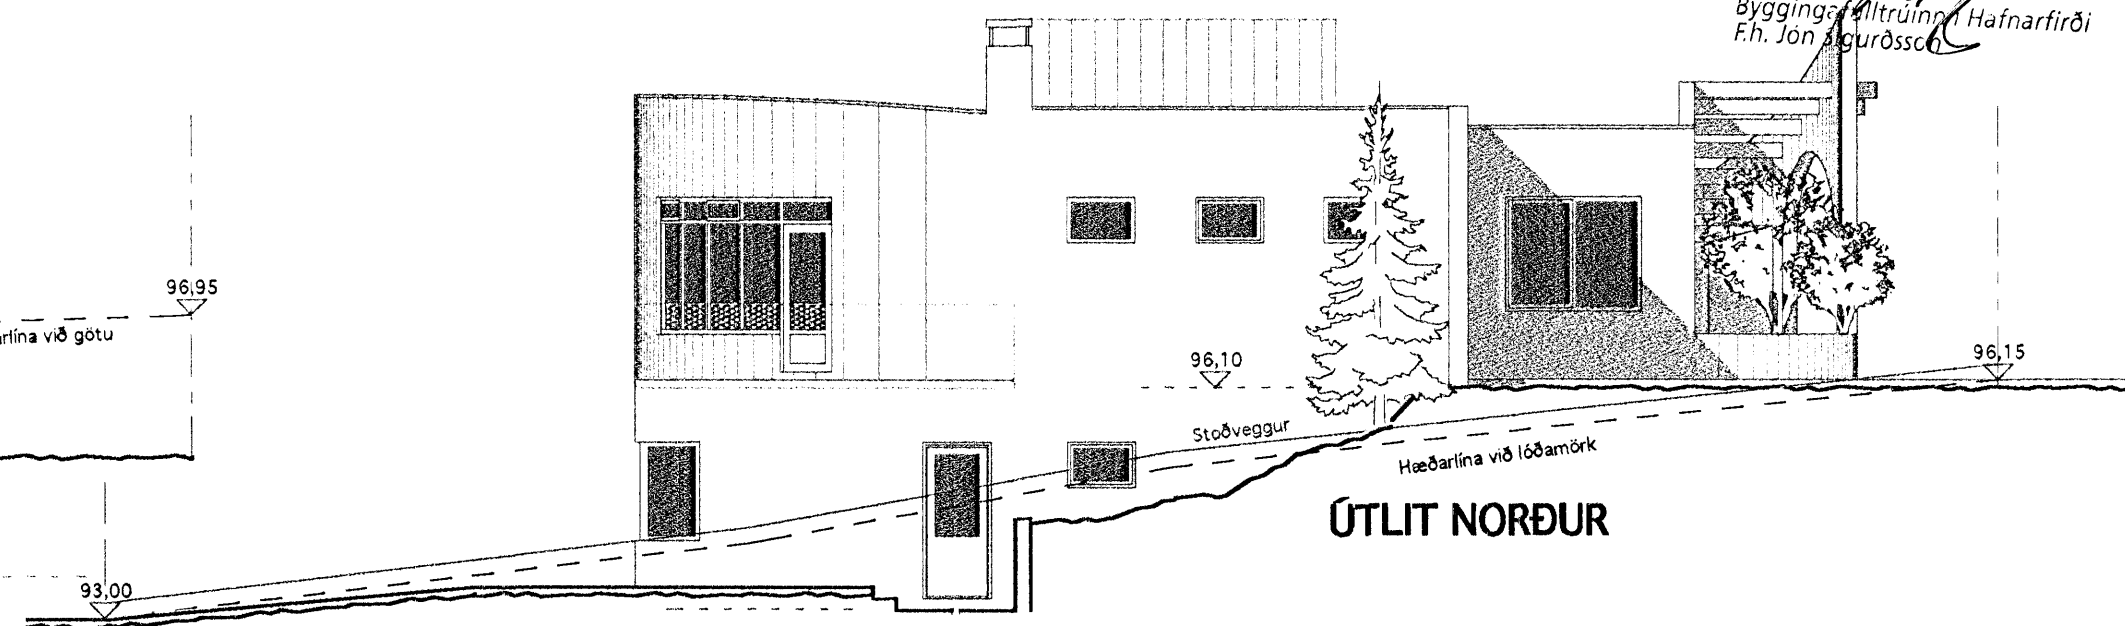


ÚTLIT NORÐUR


Stoðveggur við lóðamörk: Þar sem hæðarmunur er meiri en 50 cm verður sett grindverk 90 cm hæð.

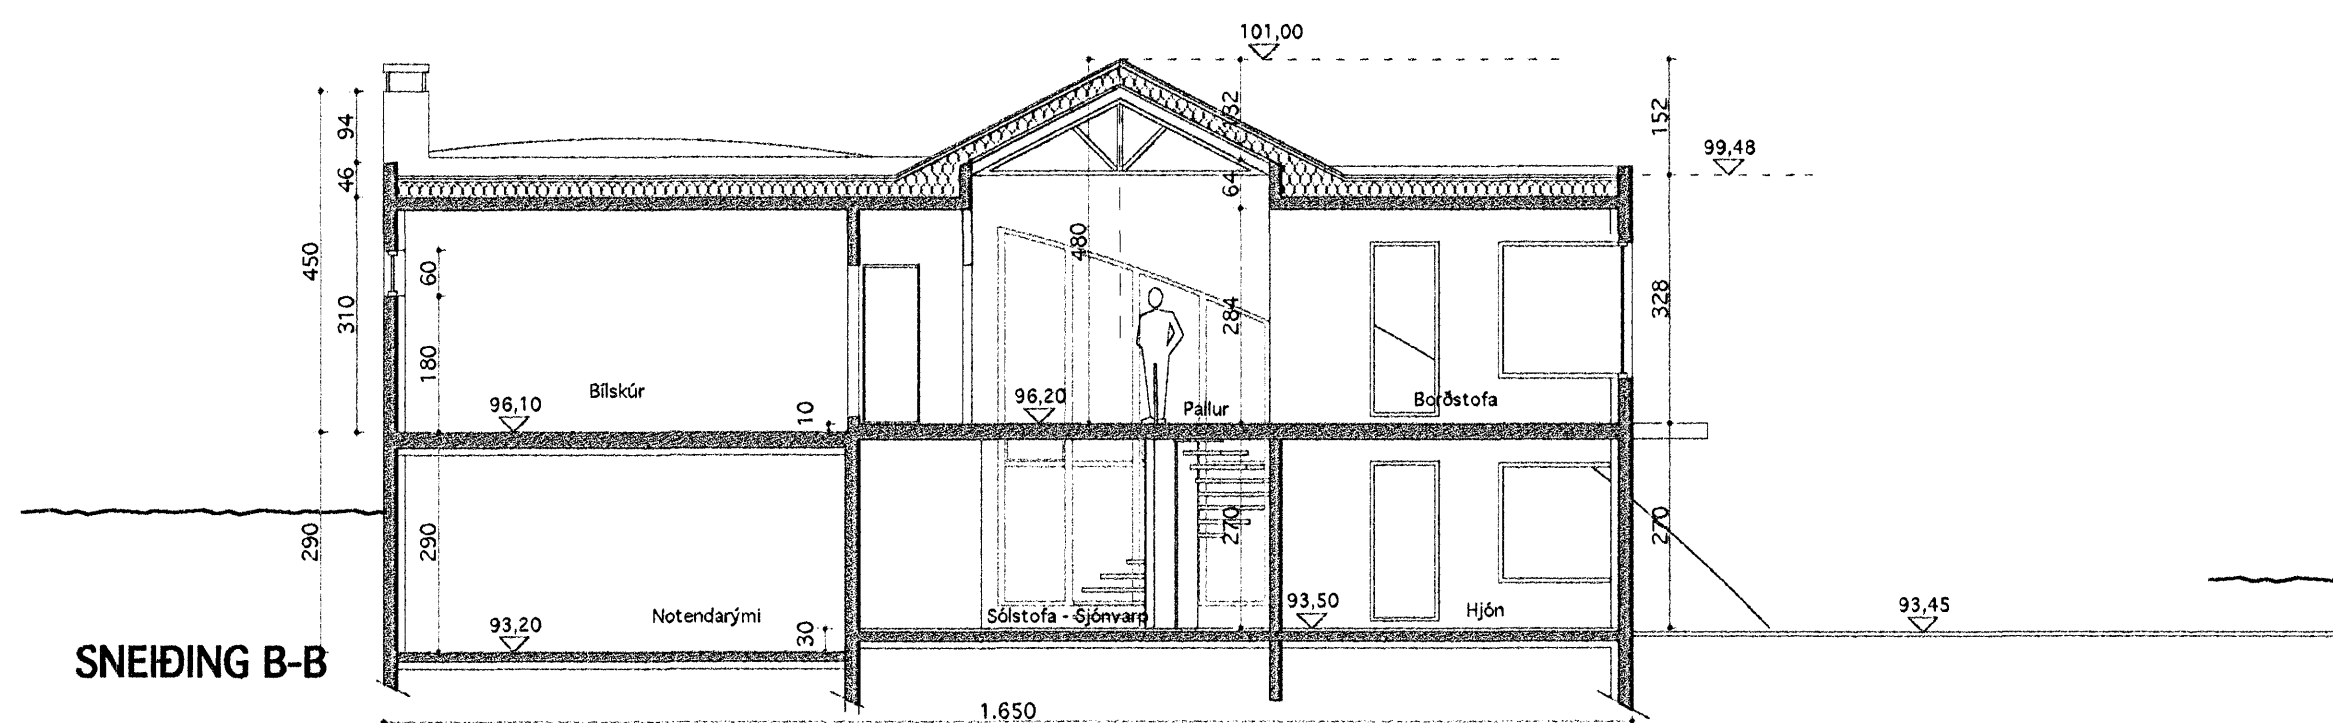


SNEIÐING B-B

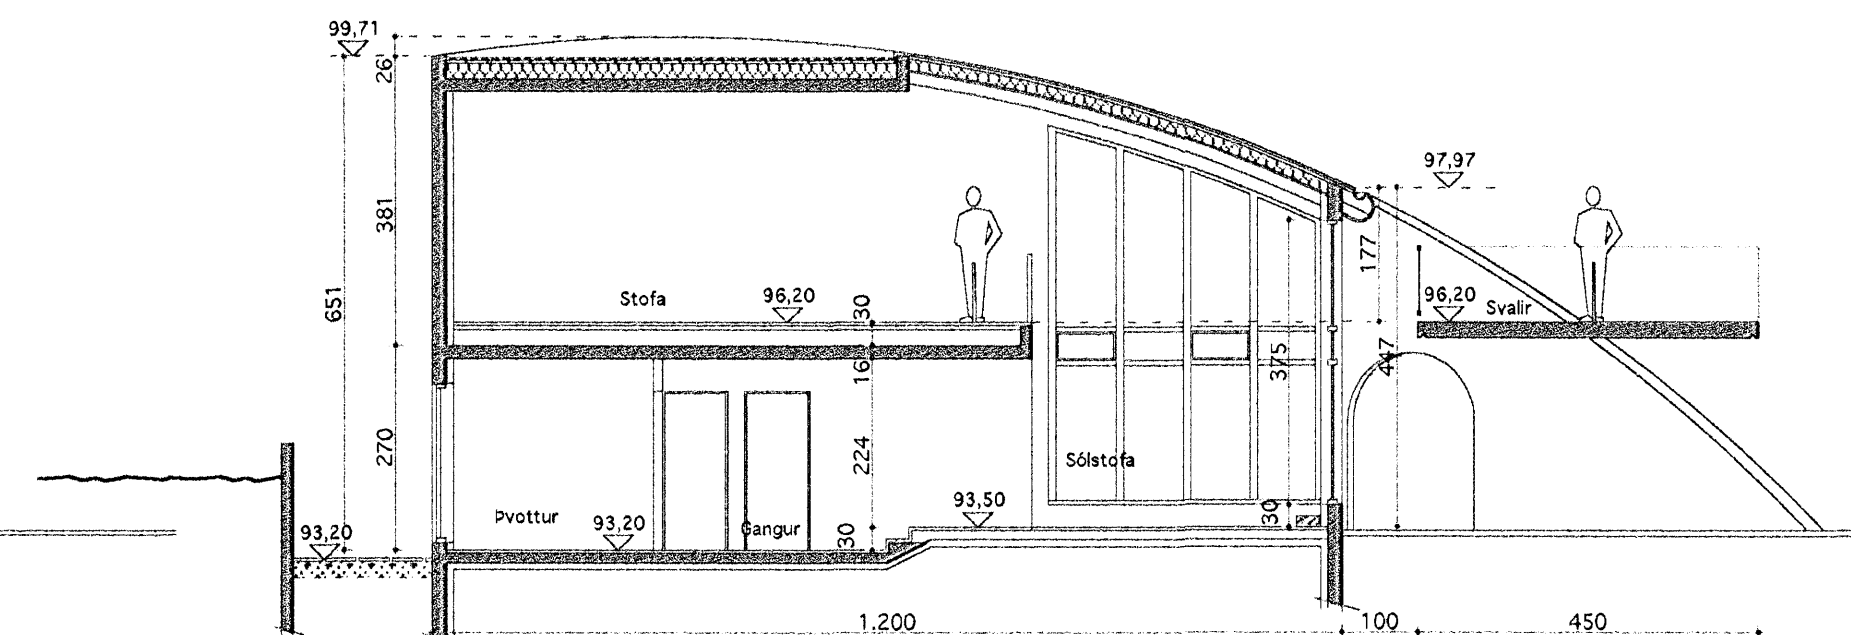

SNEIÐING A-A

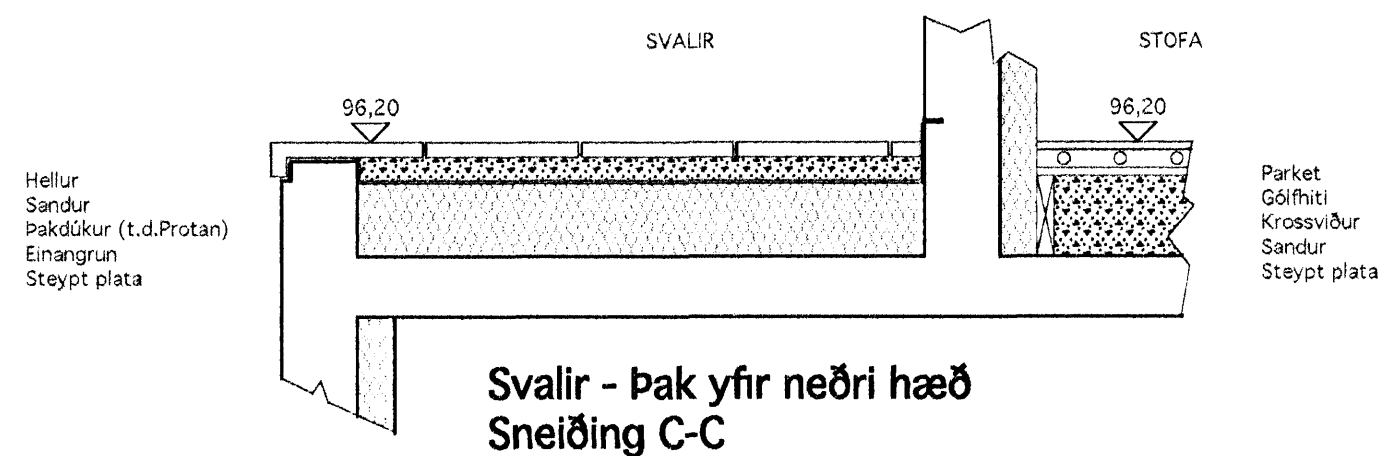

Svalir - þak yfir neðri hæð
Sneiðing C-C

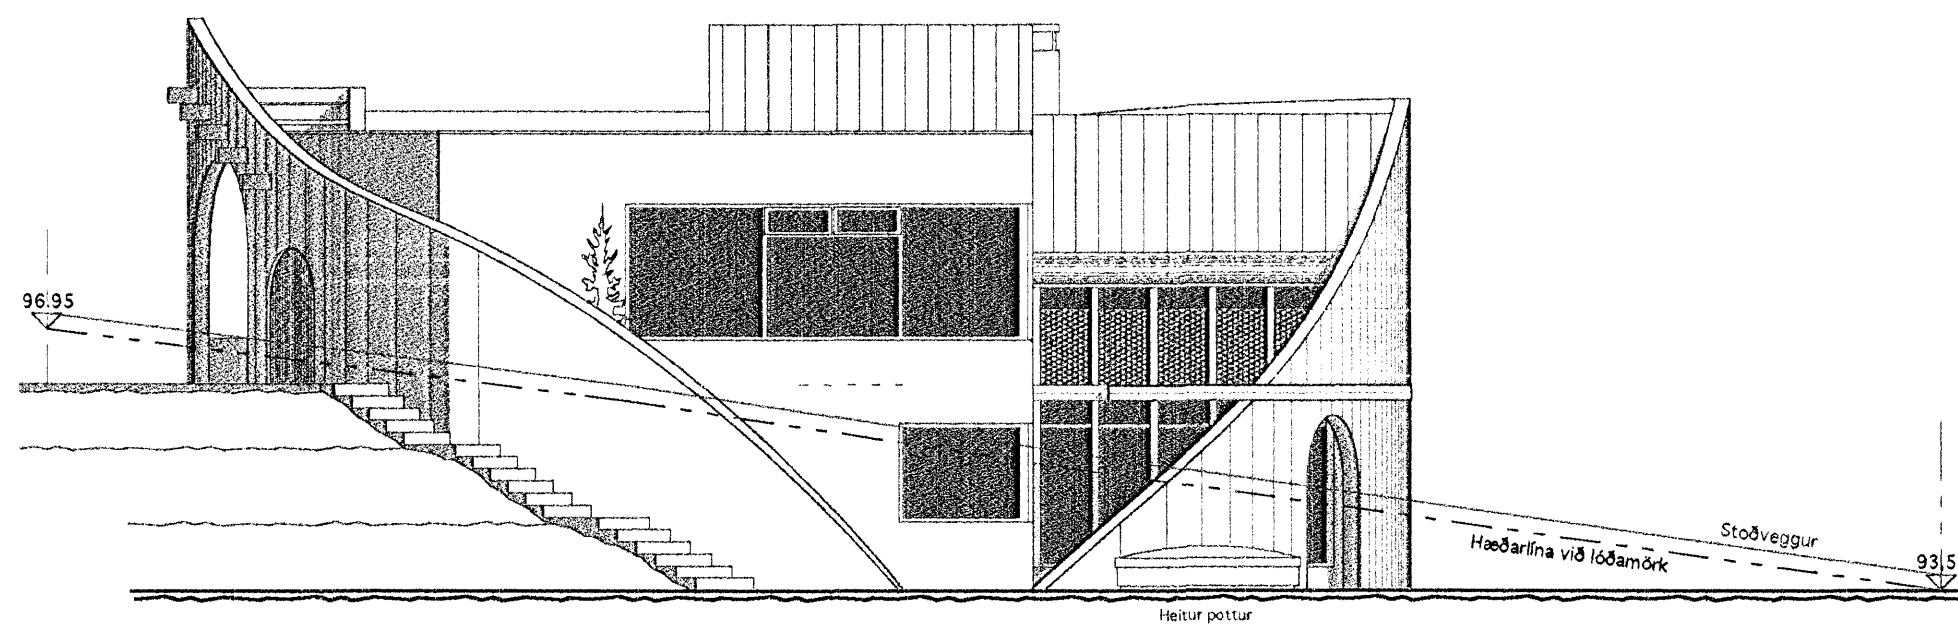

ÚTLIT SUÐUR

Breytt 17.04. 2008 :
Ný N-rými í kjallara

VINNUSTOFA
KÓPAVOGI

ÞAK
SÍMI 554 0115 - 844 6960

VESTURVÖR 9
vifilark@simnet.is

VÍFILL MAGNÚSSON ARK. 171238-4639


HALLA HANNESSDÓTTIR TT. 220851-7889

HEITI SKÓGARÁS K - Hafnarfirði
EIGN Guðjón Valdimarsson & Ingunn Þorsteinsdóttir
TEIKN Sneiðingar & útlit
Mkv. 1 : 100

DAGS. 23.nóv. 2006
TEIKN.
SAMP.
BREYTT. 17.04.'08
29.04.'08

03

Vífill

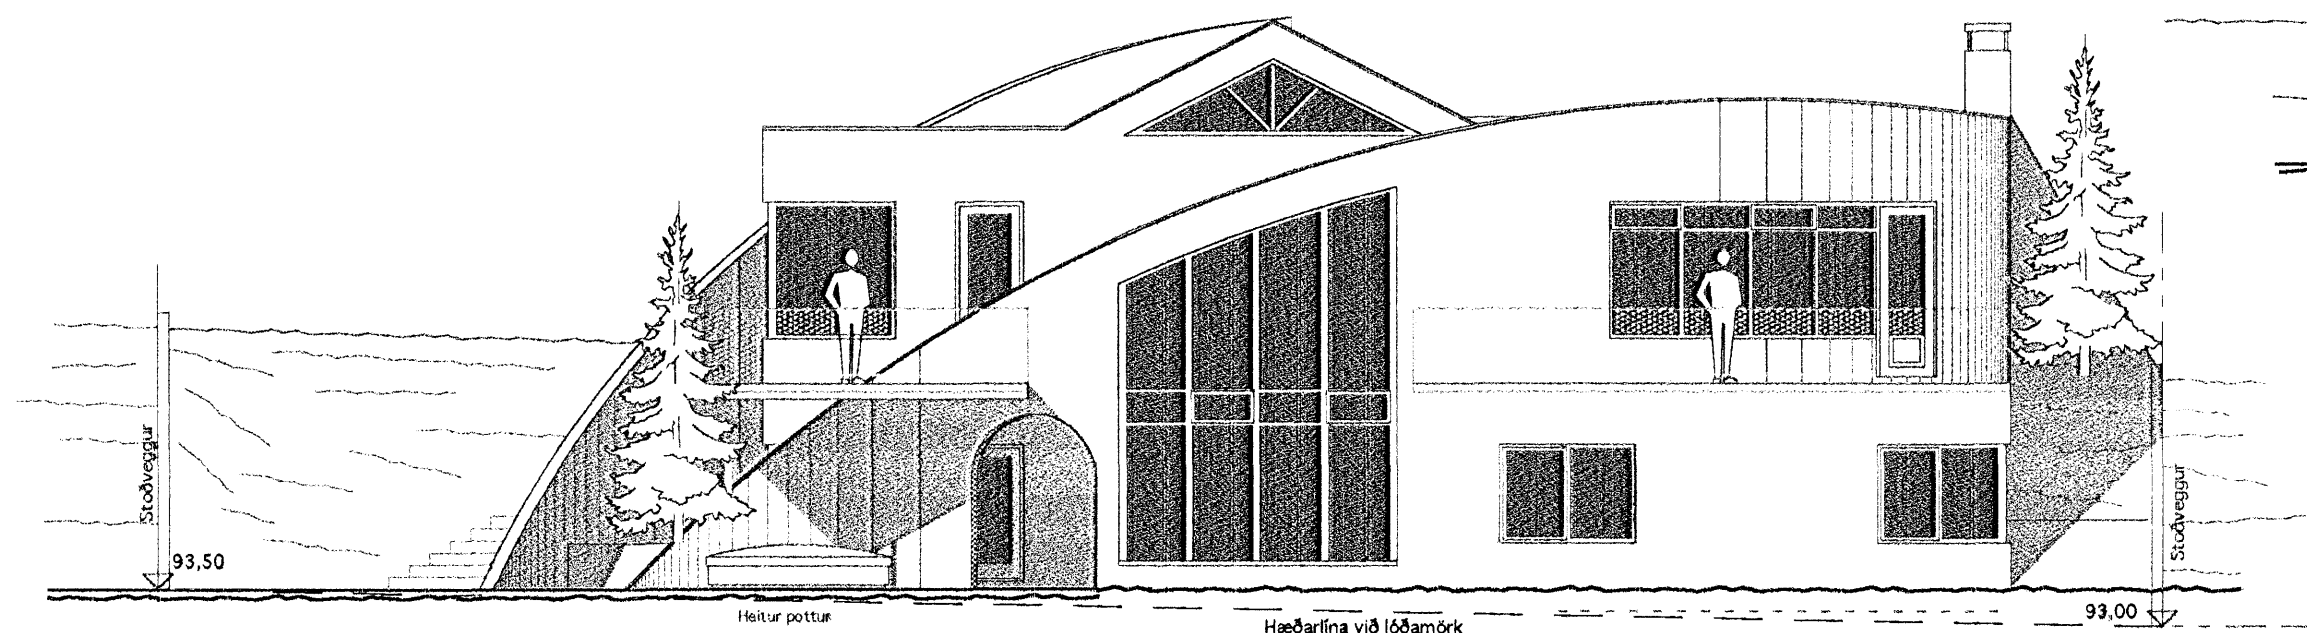

ÚTLIT AUSTUR