


SNID A-A

tan 14gr. x 0,6 = 14,9  
tan 18gr. x 0,6 = 19,5  
mismunur 4,5 cm

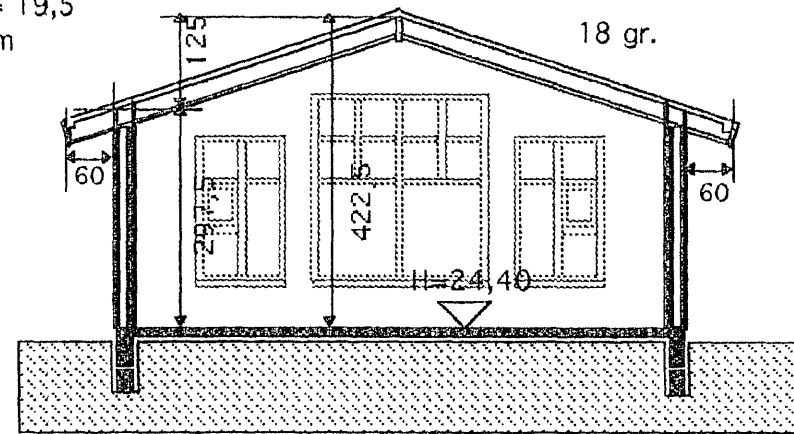

SNID B-B


Samþykkt þann

11 JUN 2008

Byggingafræðingur  
F.h. Jón Sigurðsson

Skráningartafla: Hafravellir 14, Hafnarfirði				Skrásetjari: Vigfús Halldórsson													
Landnúmer: 204036				Kennitala: 100760-5849													
Matshlutanúmer: 01				Útgáfa: 4.01b													
				Dags: 30-09-2006													
Uppskipting og lýsing				Stærðir													
D0	D1	D2	D3	D4	D5	D5M	D6	D7	D8	D9	D10a	D10b	D11	D12	D16	Raknitla	D17
Lokun	Rými hæð-röð	Notkun texti	Höfuð-flokkun	Eignar-hald	Botnflatur m²	Milliflatur m²	Stiggar m²	Op m²	Brúflatur m²	Brúflatur sk < 1,8	Salaflatur min	Salaflatur max	Brúflatur rúmhl. m³	Nettflatur m²	Brúflatur m²	Raknitla skiptarúmhl. m³	Skipa-rúmhl. m³
					217,6	0,0	0,0	0,0	217,6	0,0			850,2	190,8	217,6		706,860
													43,5				
					217,6	0,0	0,0	0,0	217,6	0,0			806,7	190,8	217,6		
A	0101	1. hæð	N	0101	183,2				183,2		2,93	4,53	678,4	160,8	183,2	3,70	594,960
A	0102	Blískúr	B	0102	34,4				34,4		2,93	4,53	128,3	30,0	34,4	3,73	111,900
C	0103	Pallur	U	0101	50,0				50,0								
Athugasemdir																	
Sorgþeymsla er á iðö 2,6 m²																	
Sameignir sumra																	
Eignarhald																	
		Notkun texti	Brúflatur m²	Skiptarúmhl. m³	Séreign m²	Séreign og sameign m²											
	0101	1. hæð	183,2	594,960	594,960												
	0102	Blískúr	34,4	111,900	111,900												
	Alls		217,6	706,860	706,860												

Skráningartafla: Hafravellir 16, Hafnarfirði				Skrásetjari: Vigfús Halldórsson													
Landnúmer: 204038				Kennitala: 100760-5849													
Matshlutanúmer: 01				Útgáfa: 4.01b													
				Dags: 30-09-2006													
Uppskipting og lýsing				Stærðir													
D0	D1	D2	D3	D4	D5	D5M	D6	D7	D8	D9	D10a	D10b	D11	D12	D16	Raknitla	D17
Lokun	Rými hæð-röð	Notkun texti	Höfuð-flokkun	Eignar-hald	Botnflatur m²	Milliflatur m²	Stiggar m²	Op m²	Brúflatur m²	Brúflatur sk < 1,8	Salaflatur min	Salaflatur max	Brúflatur rúmhl. m³	Nettflatur m²	Brúflatur m²	Raknitla skiptarúmhl. m³	Skipa-rúmhl. m³
					217,6	0,0	0,0	0,0	217,6	0,0			850,2	190,8	217,6		706,860
													43,5				
					217,6	0,0	0,0	0,0	217,6	0,0			806,7	190,8	217,6		
A	0101	1. hæð	N	0101	183,2				183,2		2,93	4,53	678,4	160,8	183,2	3,70	594,960
A	0102	Blískúr	B	0102	34,4				34,4		2,93	4,53	128,3	30,0	34,4	3,73	111,900
C	0103	Pallur	U	0101	50,0				50,0								
Athugasemdir																	
Sorgþeymsla er á iðö 2,6 m²																	
Sameignir sumra																	
Eignarhald																	
		Notkun texti	Brúflatur m²	Skiptarúmhl. m³	Séreign m²	Séreign og sameign m²											
	0101	1. hæð	183,2	594,960	594,960												
	0102	Blískúr	34,4	111,900	111,900												
	Alls		217,6	706,860	706,860												

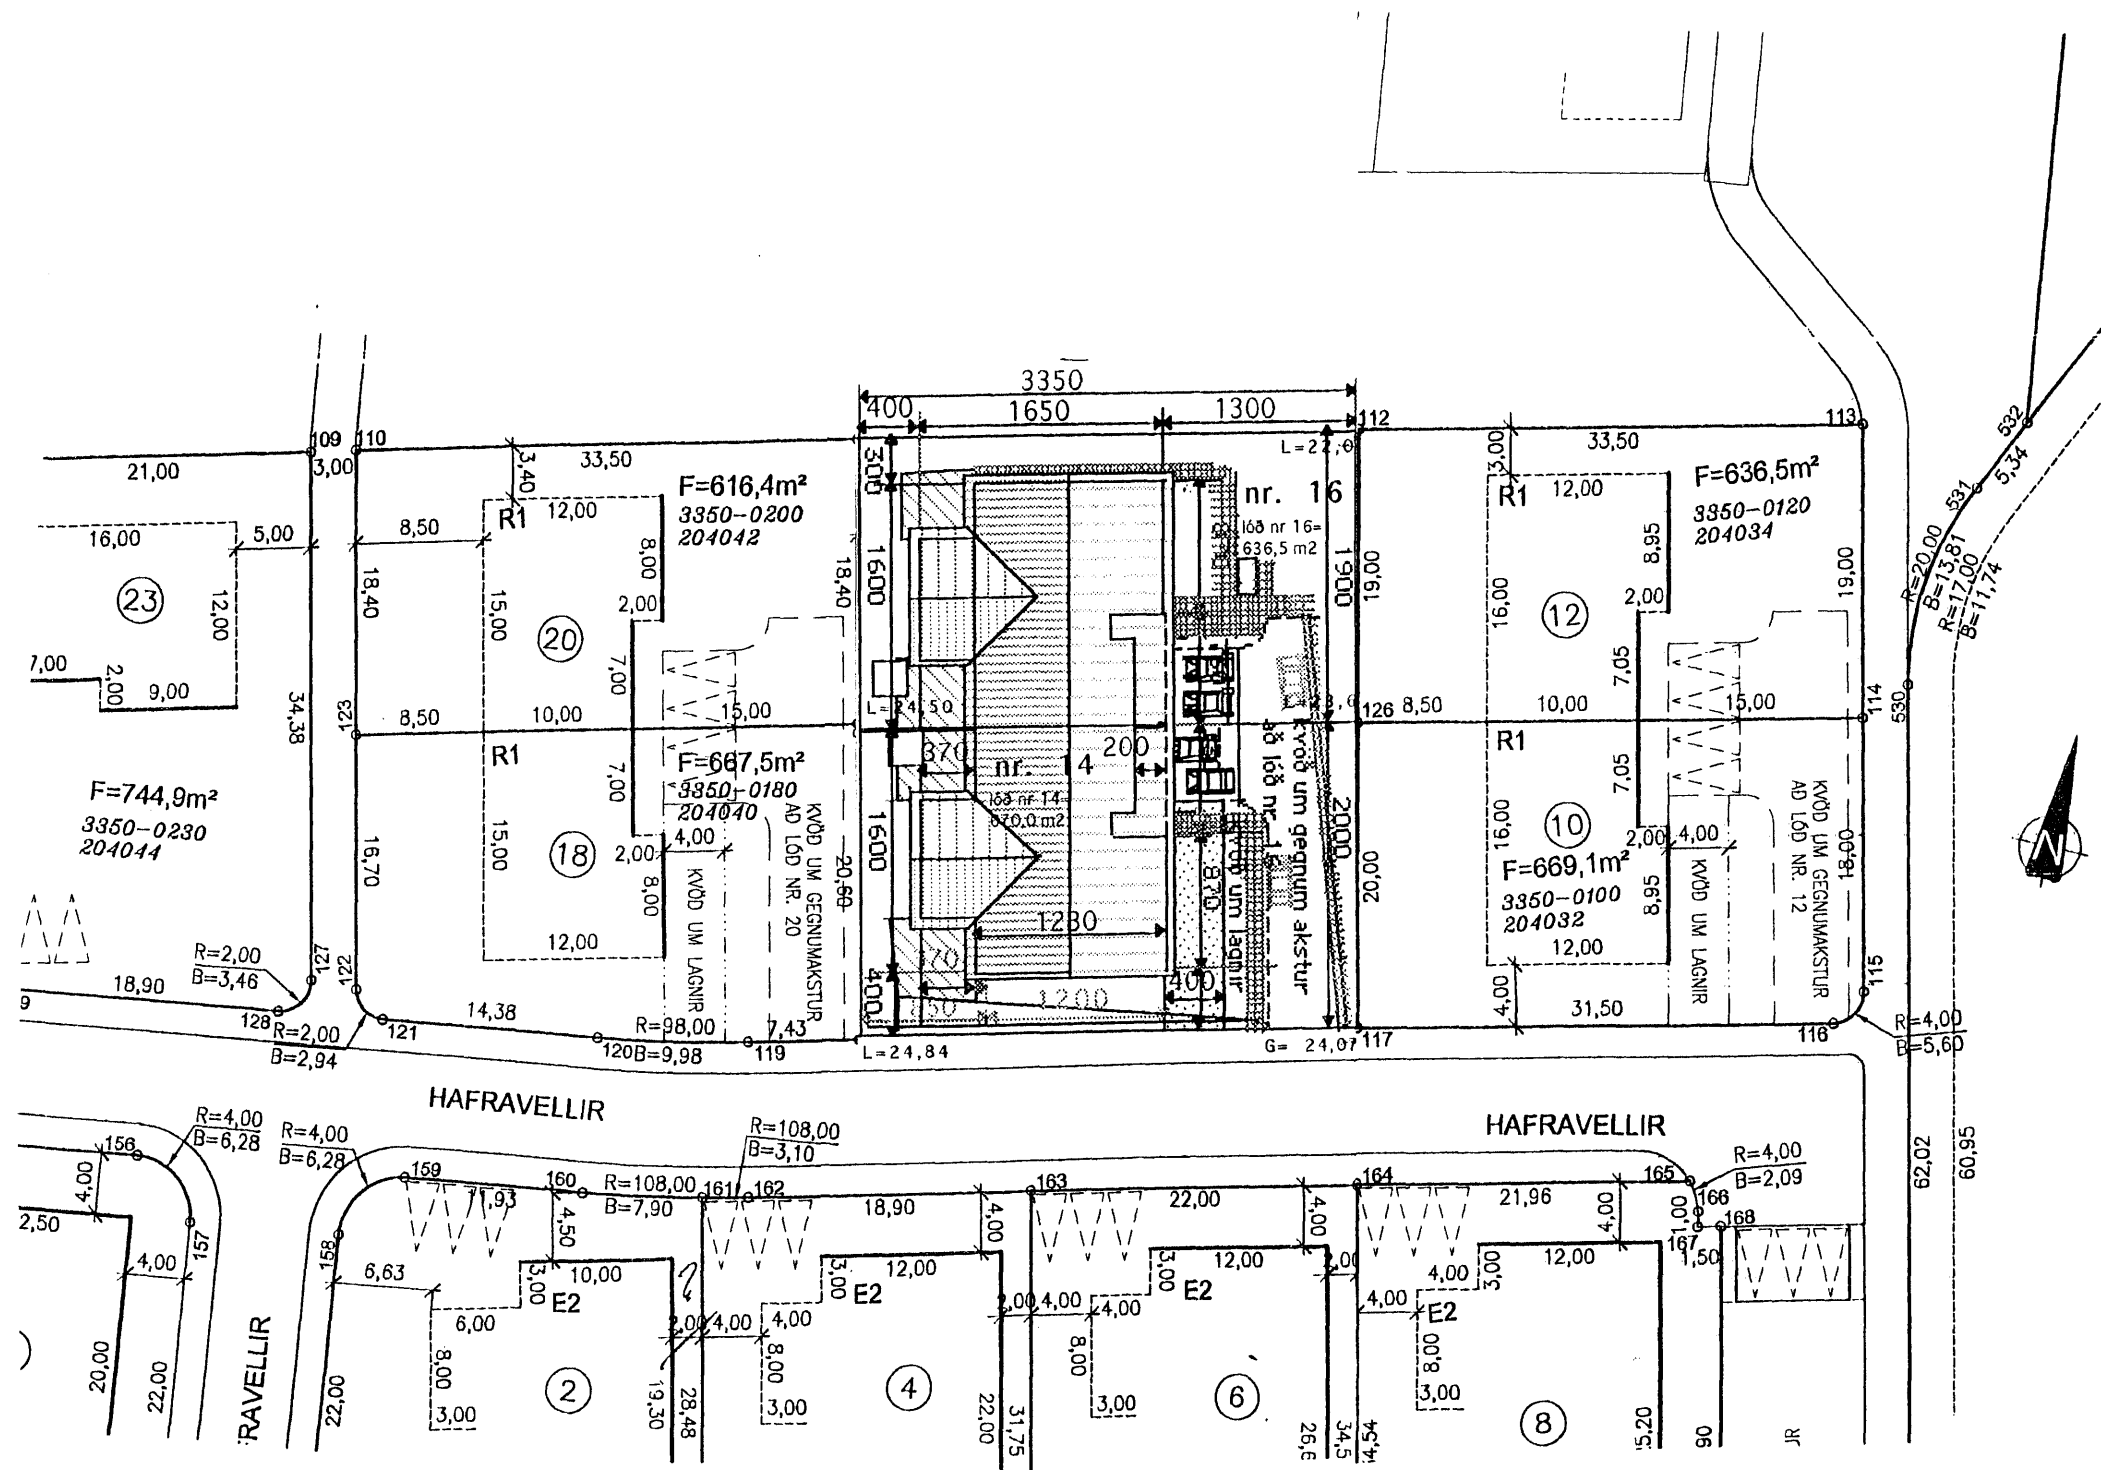

AFSTÖÐUMYND 1:500

BREYTT 27 mars. 2007  
Sótt er um leyfi til að hækka gólfkóta um 30 cm

TEIKNISTOFAN	Verkefni	HAFRAVELLIR 14 -16 HAFNARFIRÐI
KVARÐI	Heiti	SNID- AFSTÖÐUMYND SKRÁNINGARTAFLA
kvarði	1:100	1:500
dags.	25. SEPT. 2006..	dags br. 27 mars. 2007.
hönnun	G. G.	teikn nr
teikn	G. G.	A-2

Hringbraut 17 220 Hafnarfirði  
s. 555-2020 FAX 555-2021  
Gísli G. Gunnarsson BFI kt. 020649-2409

*Gísli Gunnarsson*