





Samþykkt þann

11 JUN 2008



Byggingafulltrúinn í Hafnarfirði
F.h. Jón Sigurðsson

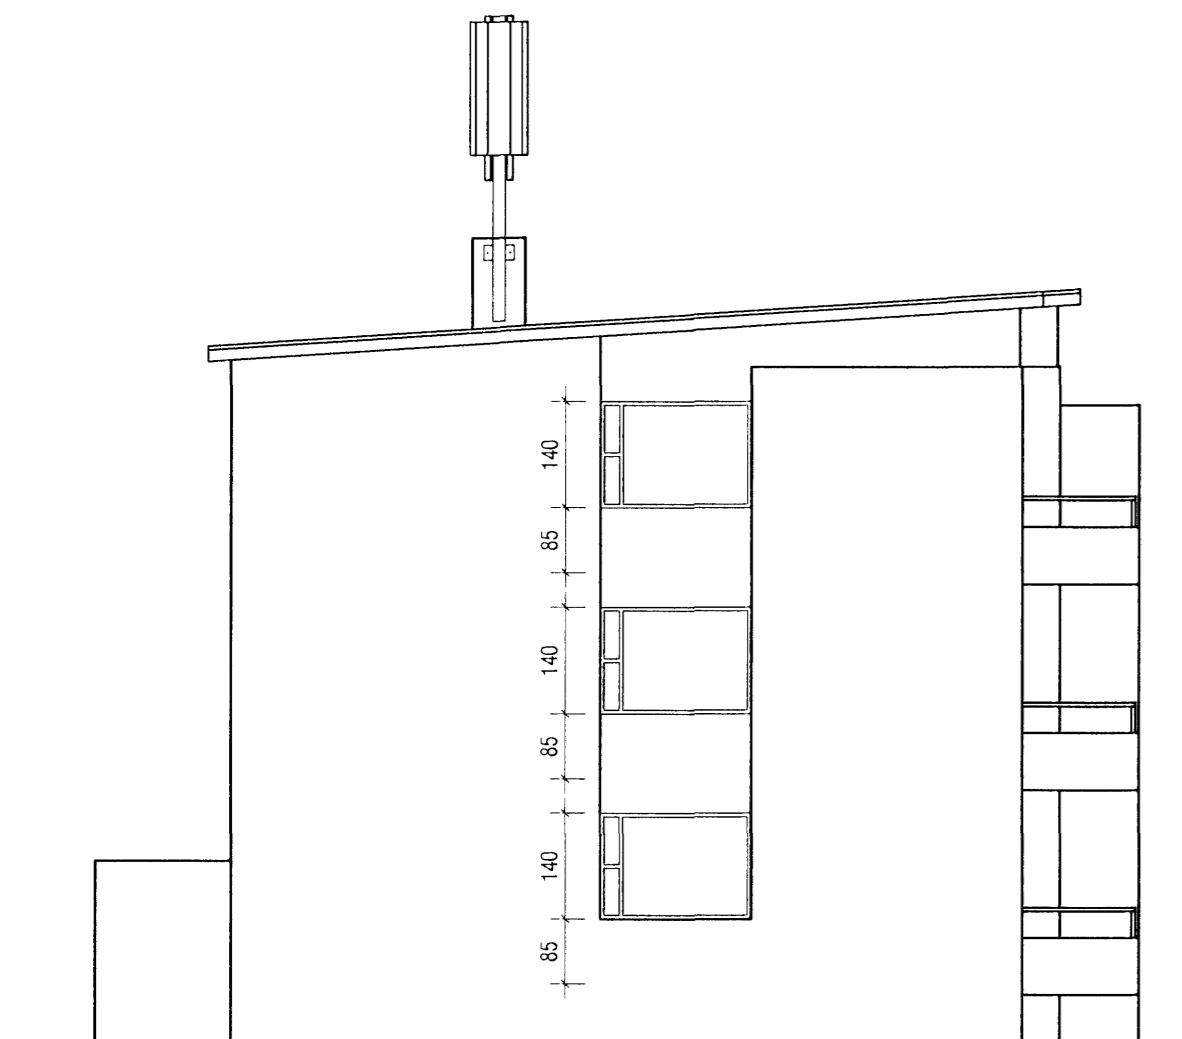



ÚTLIT NORÐVESTUR

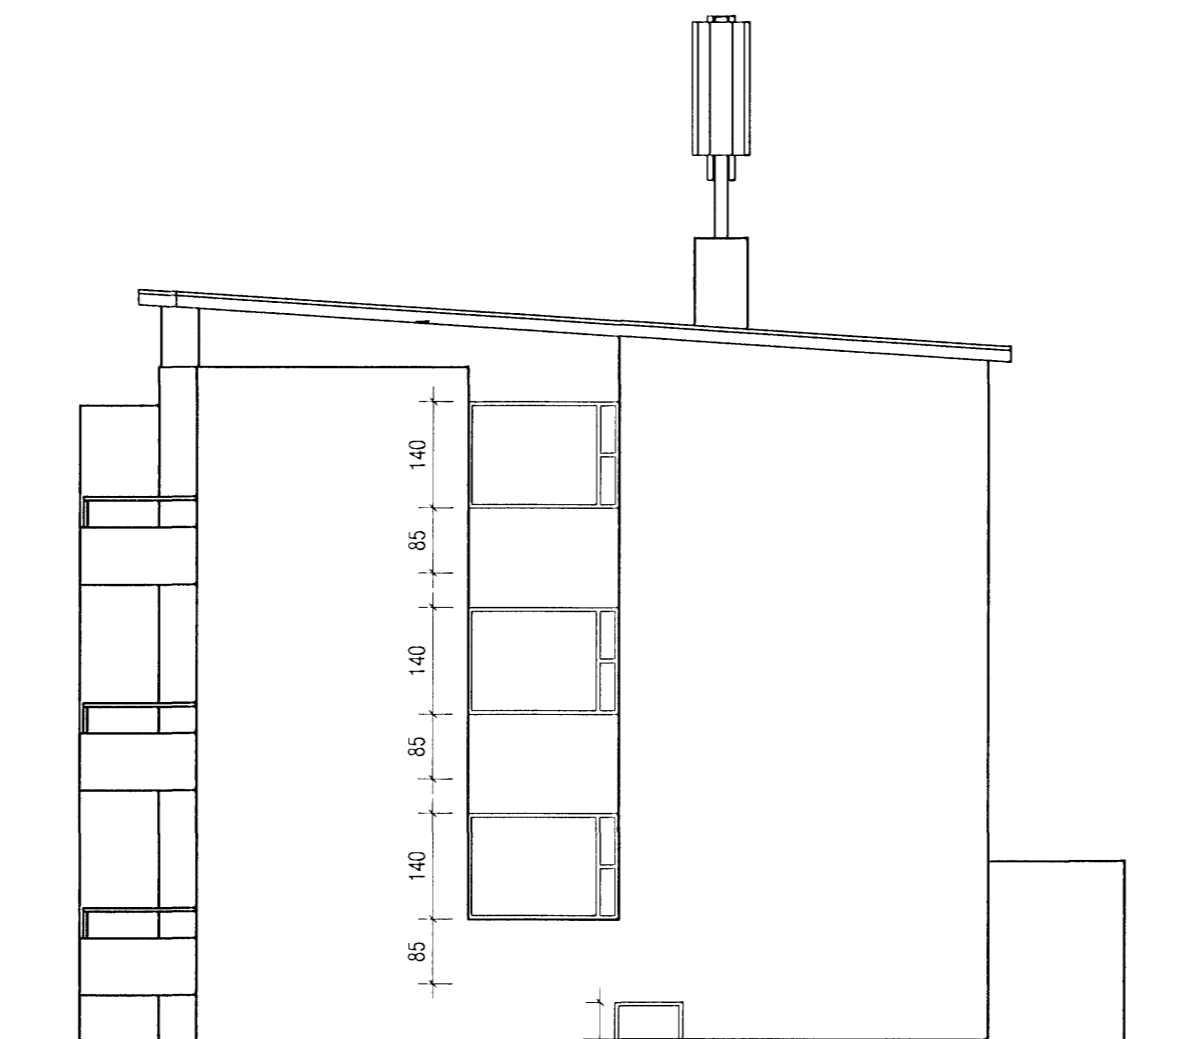

ÚTLIT SUÐAUSTUR

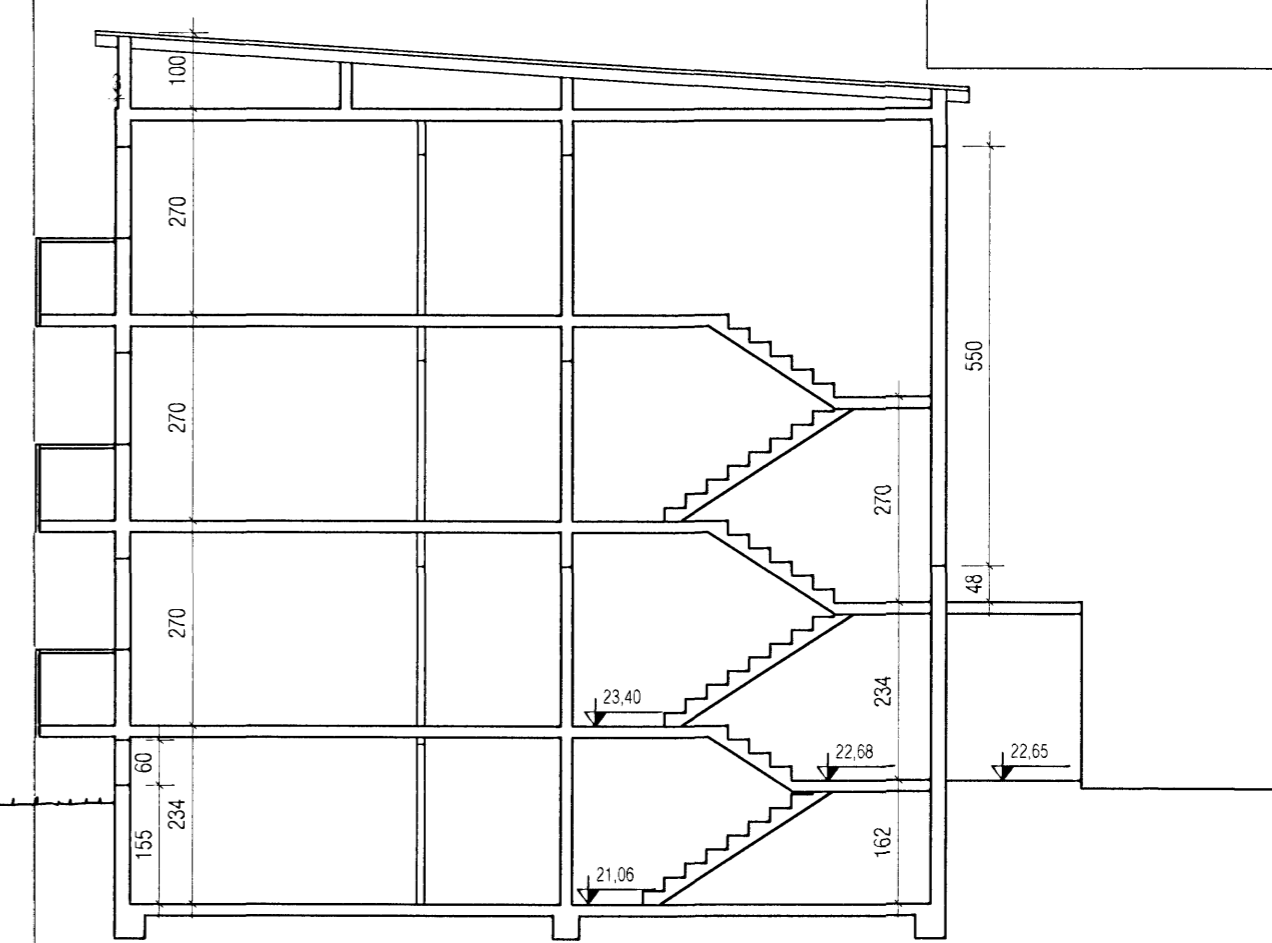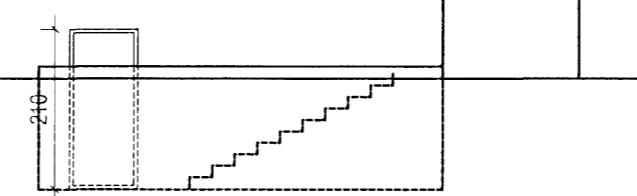

SNID A-A

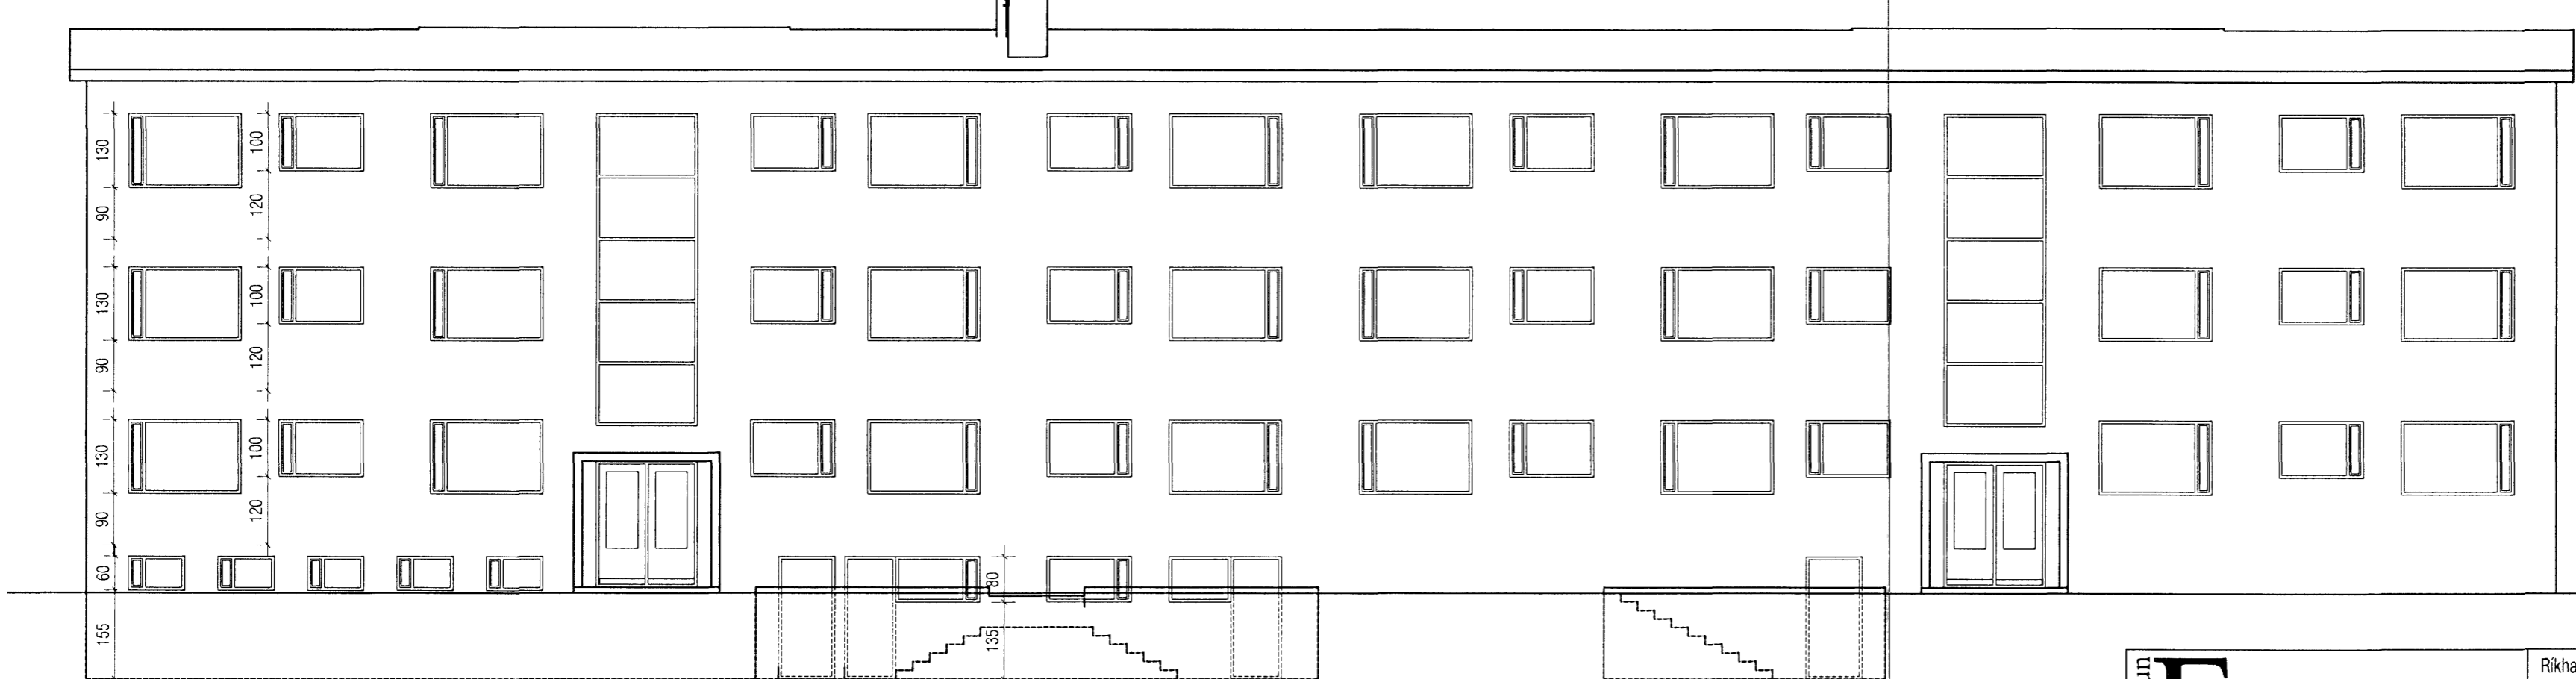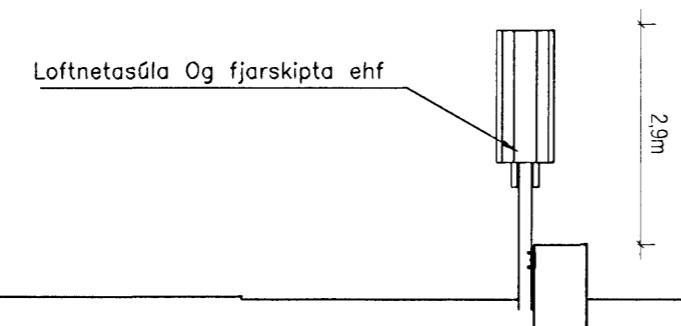

ÚTLIT NORÐAUSTUR

Teikningin er uppteikning á teikningum G.Óskarssona og F. Sigurðssonar gerðri í Hafnarfirði í ágúst 1965.

Breyting á upphaflegum teikningum felst í því að komið er fyrir fjarskiptamastri Og fjarskipta, á þaki byggingar.

hönnun **ERRO**

Brattatunga 6, 200, Kópavogi.
Netfang: errohonnun@internet.is

Rikharður Oddsson
byggingafræðingur
Sími: 896-4905
Kt. 270261-5159

Sléttuhraun 15-17 Hafnarfirði

Útlit og snið

Teikn. nr. Tilvísun á teikningu
Samþykkt

Br. Dags.

Hannað Teiknað
RO

Dagsetning 05-05-08
Verk nr. Mælikvarði 1:100
Teikn. nr. A-02