
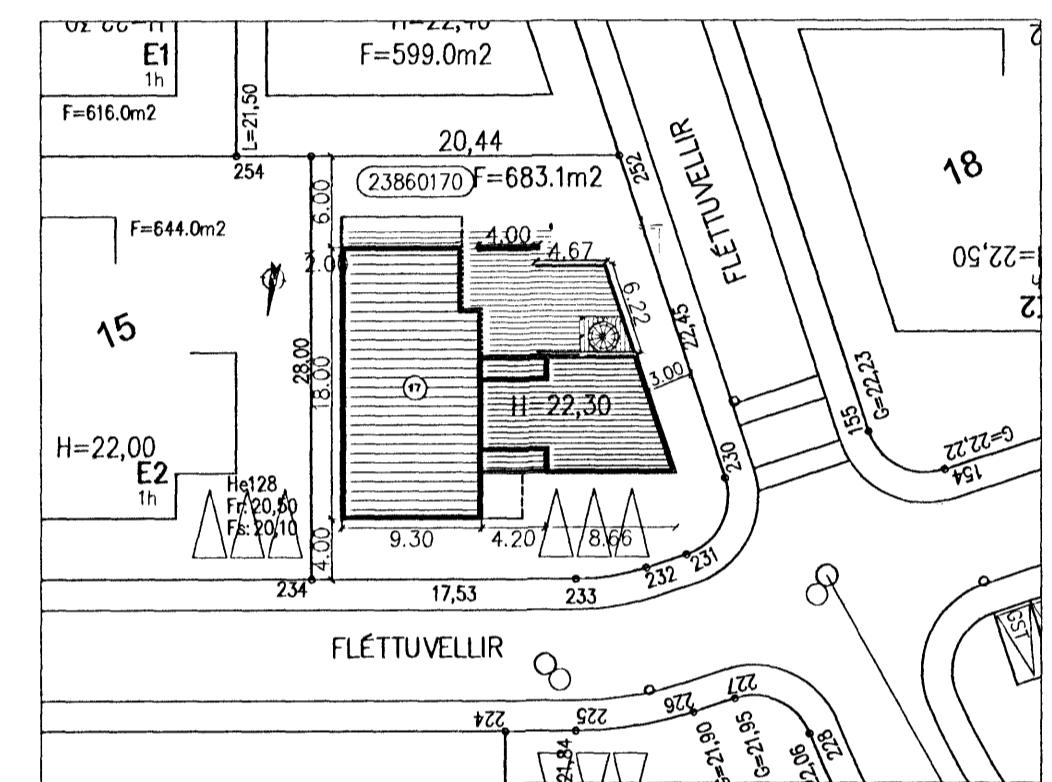


Samþykkt þann

11 JUN 2008

Byggingafulltrúinn / Hafnarfirði
F.h. Jón Sigurðsson

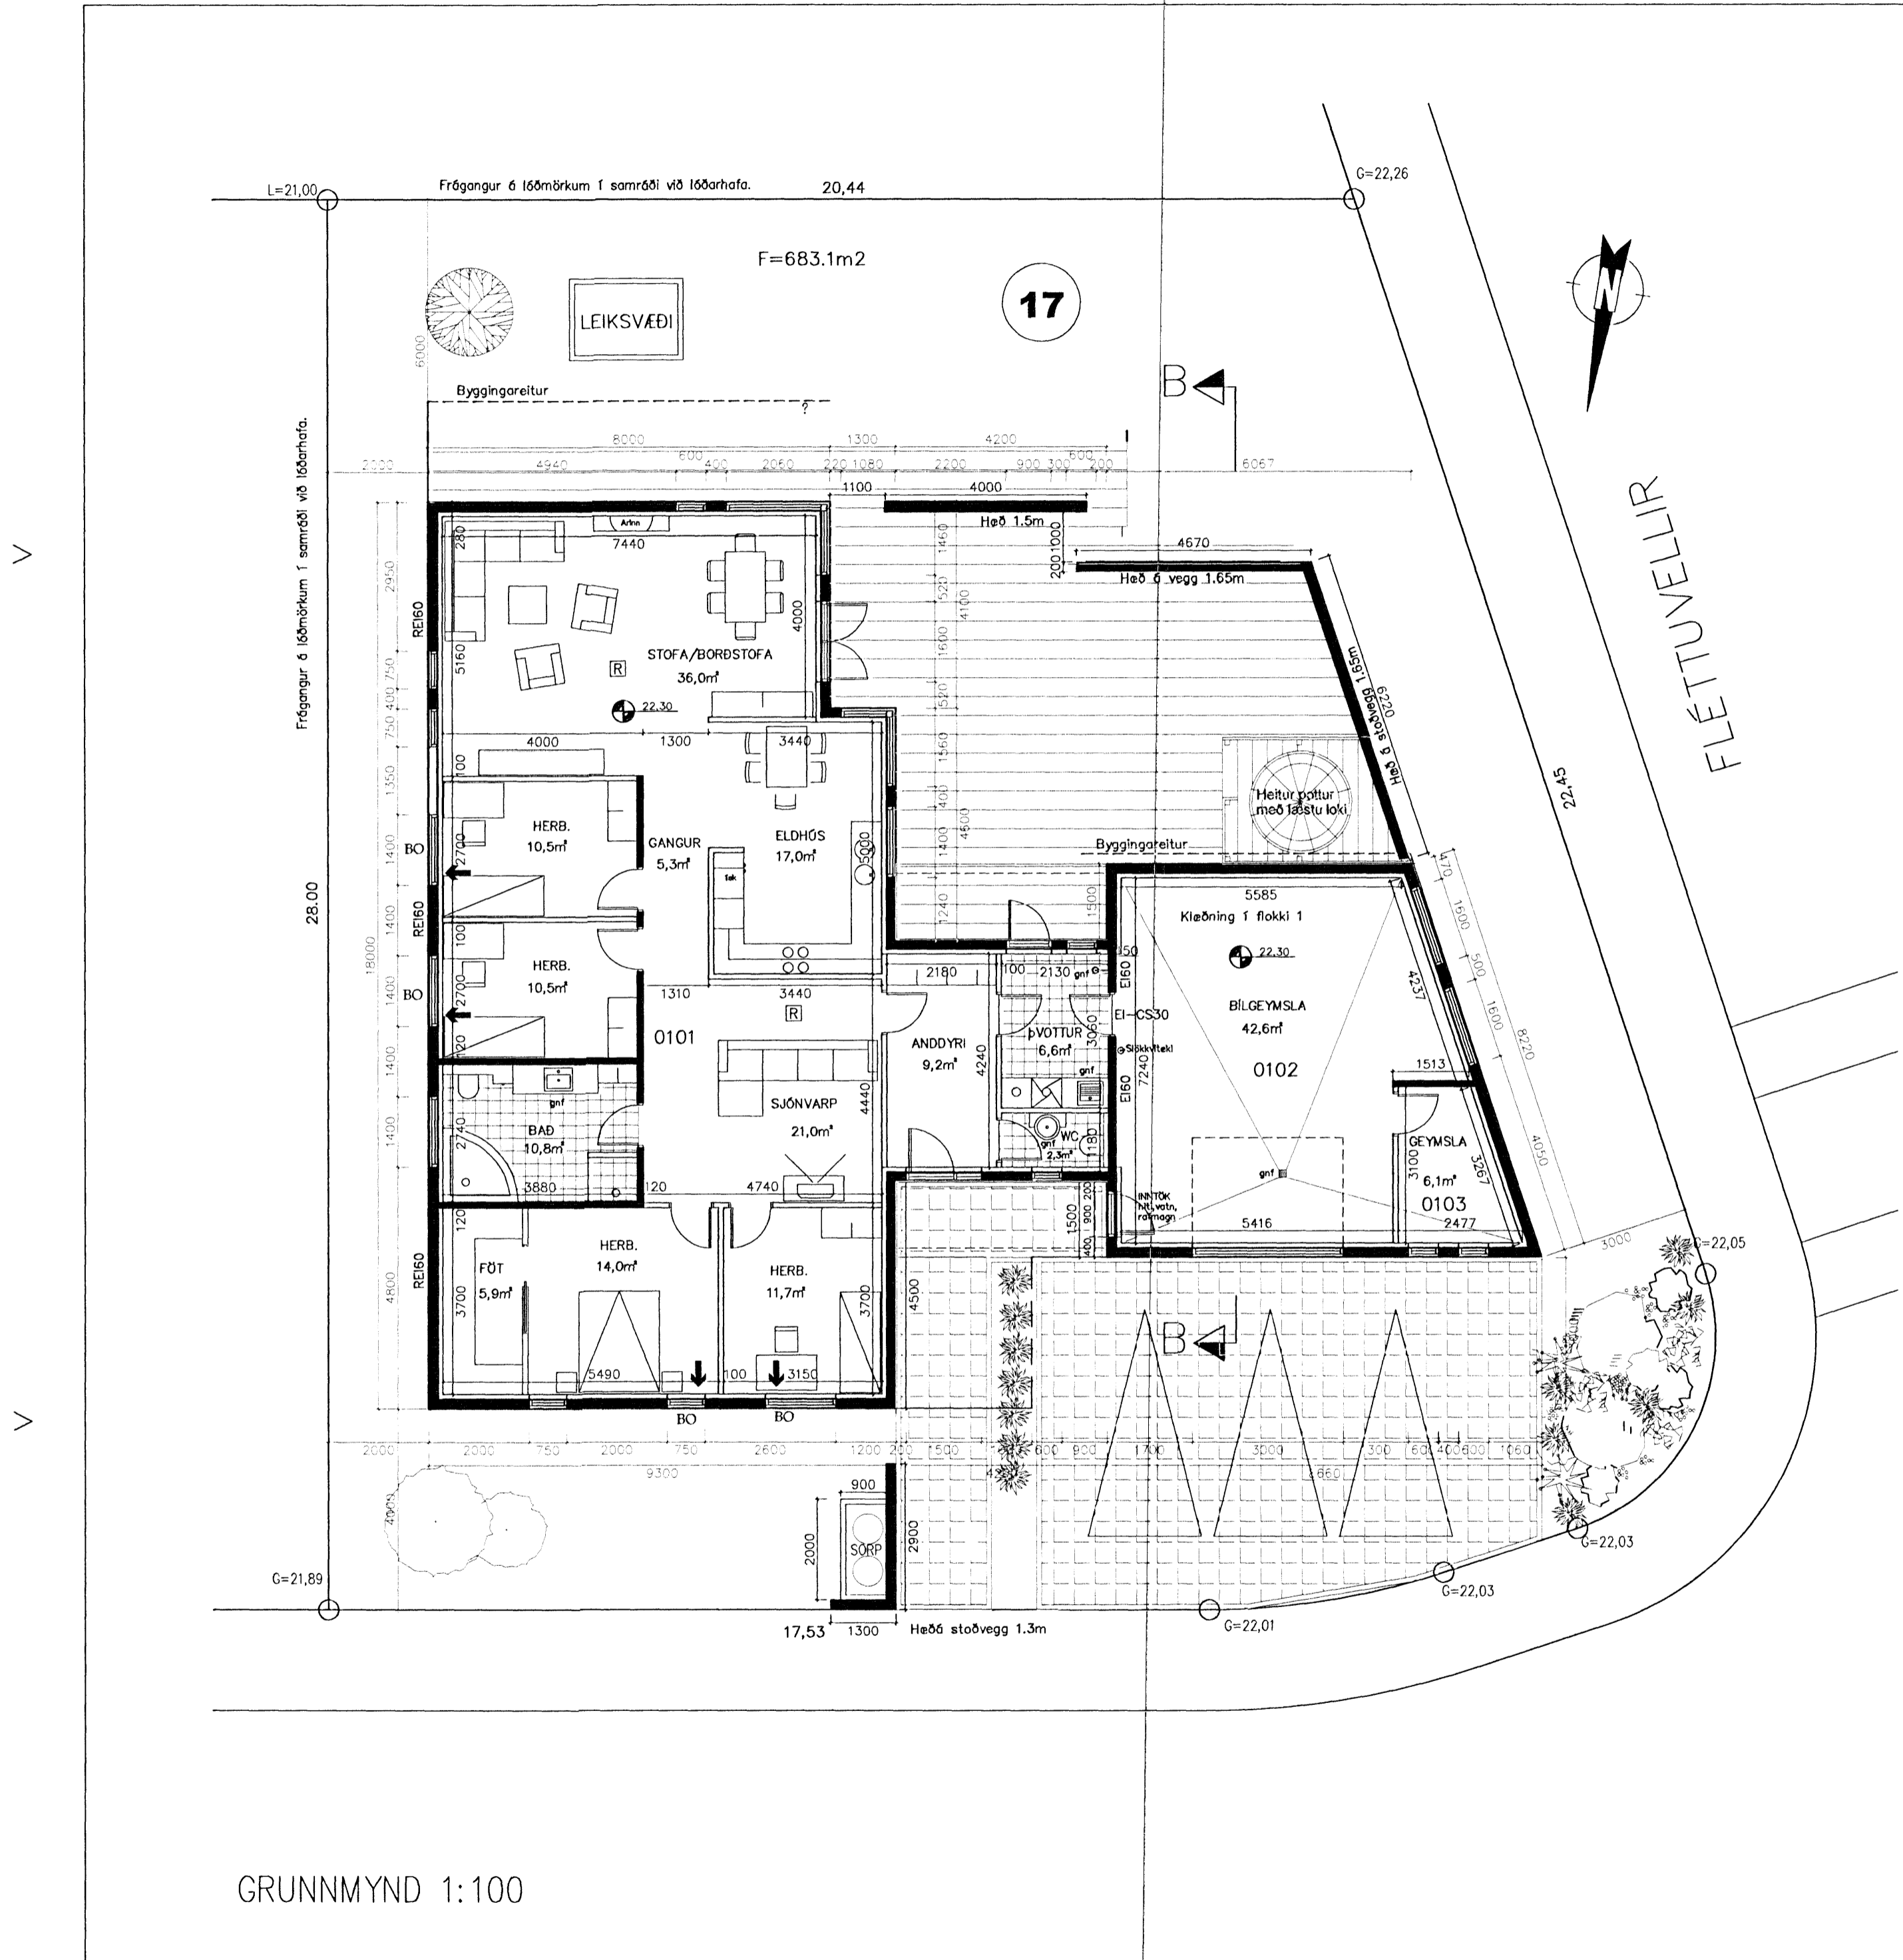

AFSTÖÐUMYND 1:500

GRUNNMYND 1:100

Dags.	Breytingar	Nr.	Nafn
05.06.2008	Stoðveggir loka garði að hluta og sarggeymslu við aðkomuleið	1.	FO
05.06.2008	Byggingarlýsingu breytt, hásið verður sléttþrassað og máláð í ljósum lit	2.	FO

 meter Verkfræðistofa ehf Síðumúli 1 108 Reykjavík		Sími: 5678922 Gsm: 8940059 meter@meter.is www.meter.is		
FLÉTTUVELLIR 17, 221 HAFNARFJÖRDUR				
STOÐVEGGIR – GRUNNMYND OG AFSTÖÐUMYND				
TÖLVUSKRÁ	HANNAÐ	TEIKNAD	YFIRFARID	ÓTGÁFA
180-221-FLÉTTUVELLIR 17	FO	FO	FO	01
SAMÞYKKT	TEIKNING NR.	MKV.	BLAD NR.	
Frjálik Ólafsson 2303592459	180-A1	1:100/1:500	A-01	
f.ohss		DAGS.	VERK NR.	
		05.06.2008	180	