



Samþykkt þann
 11 JUN 2008
 Byggingafulltrúi
 FH. Jón Sigurðsson

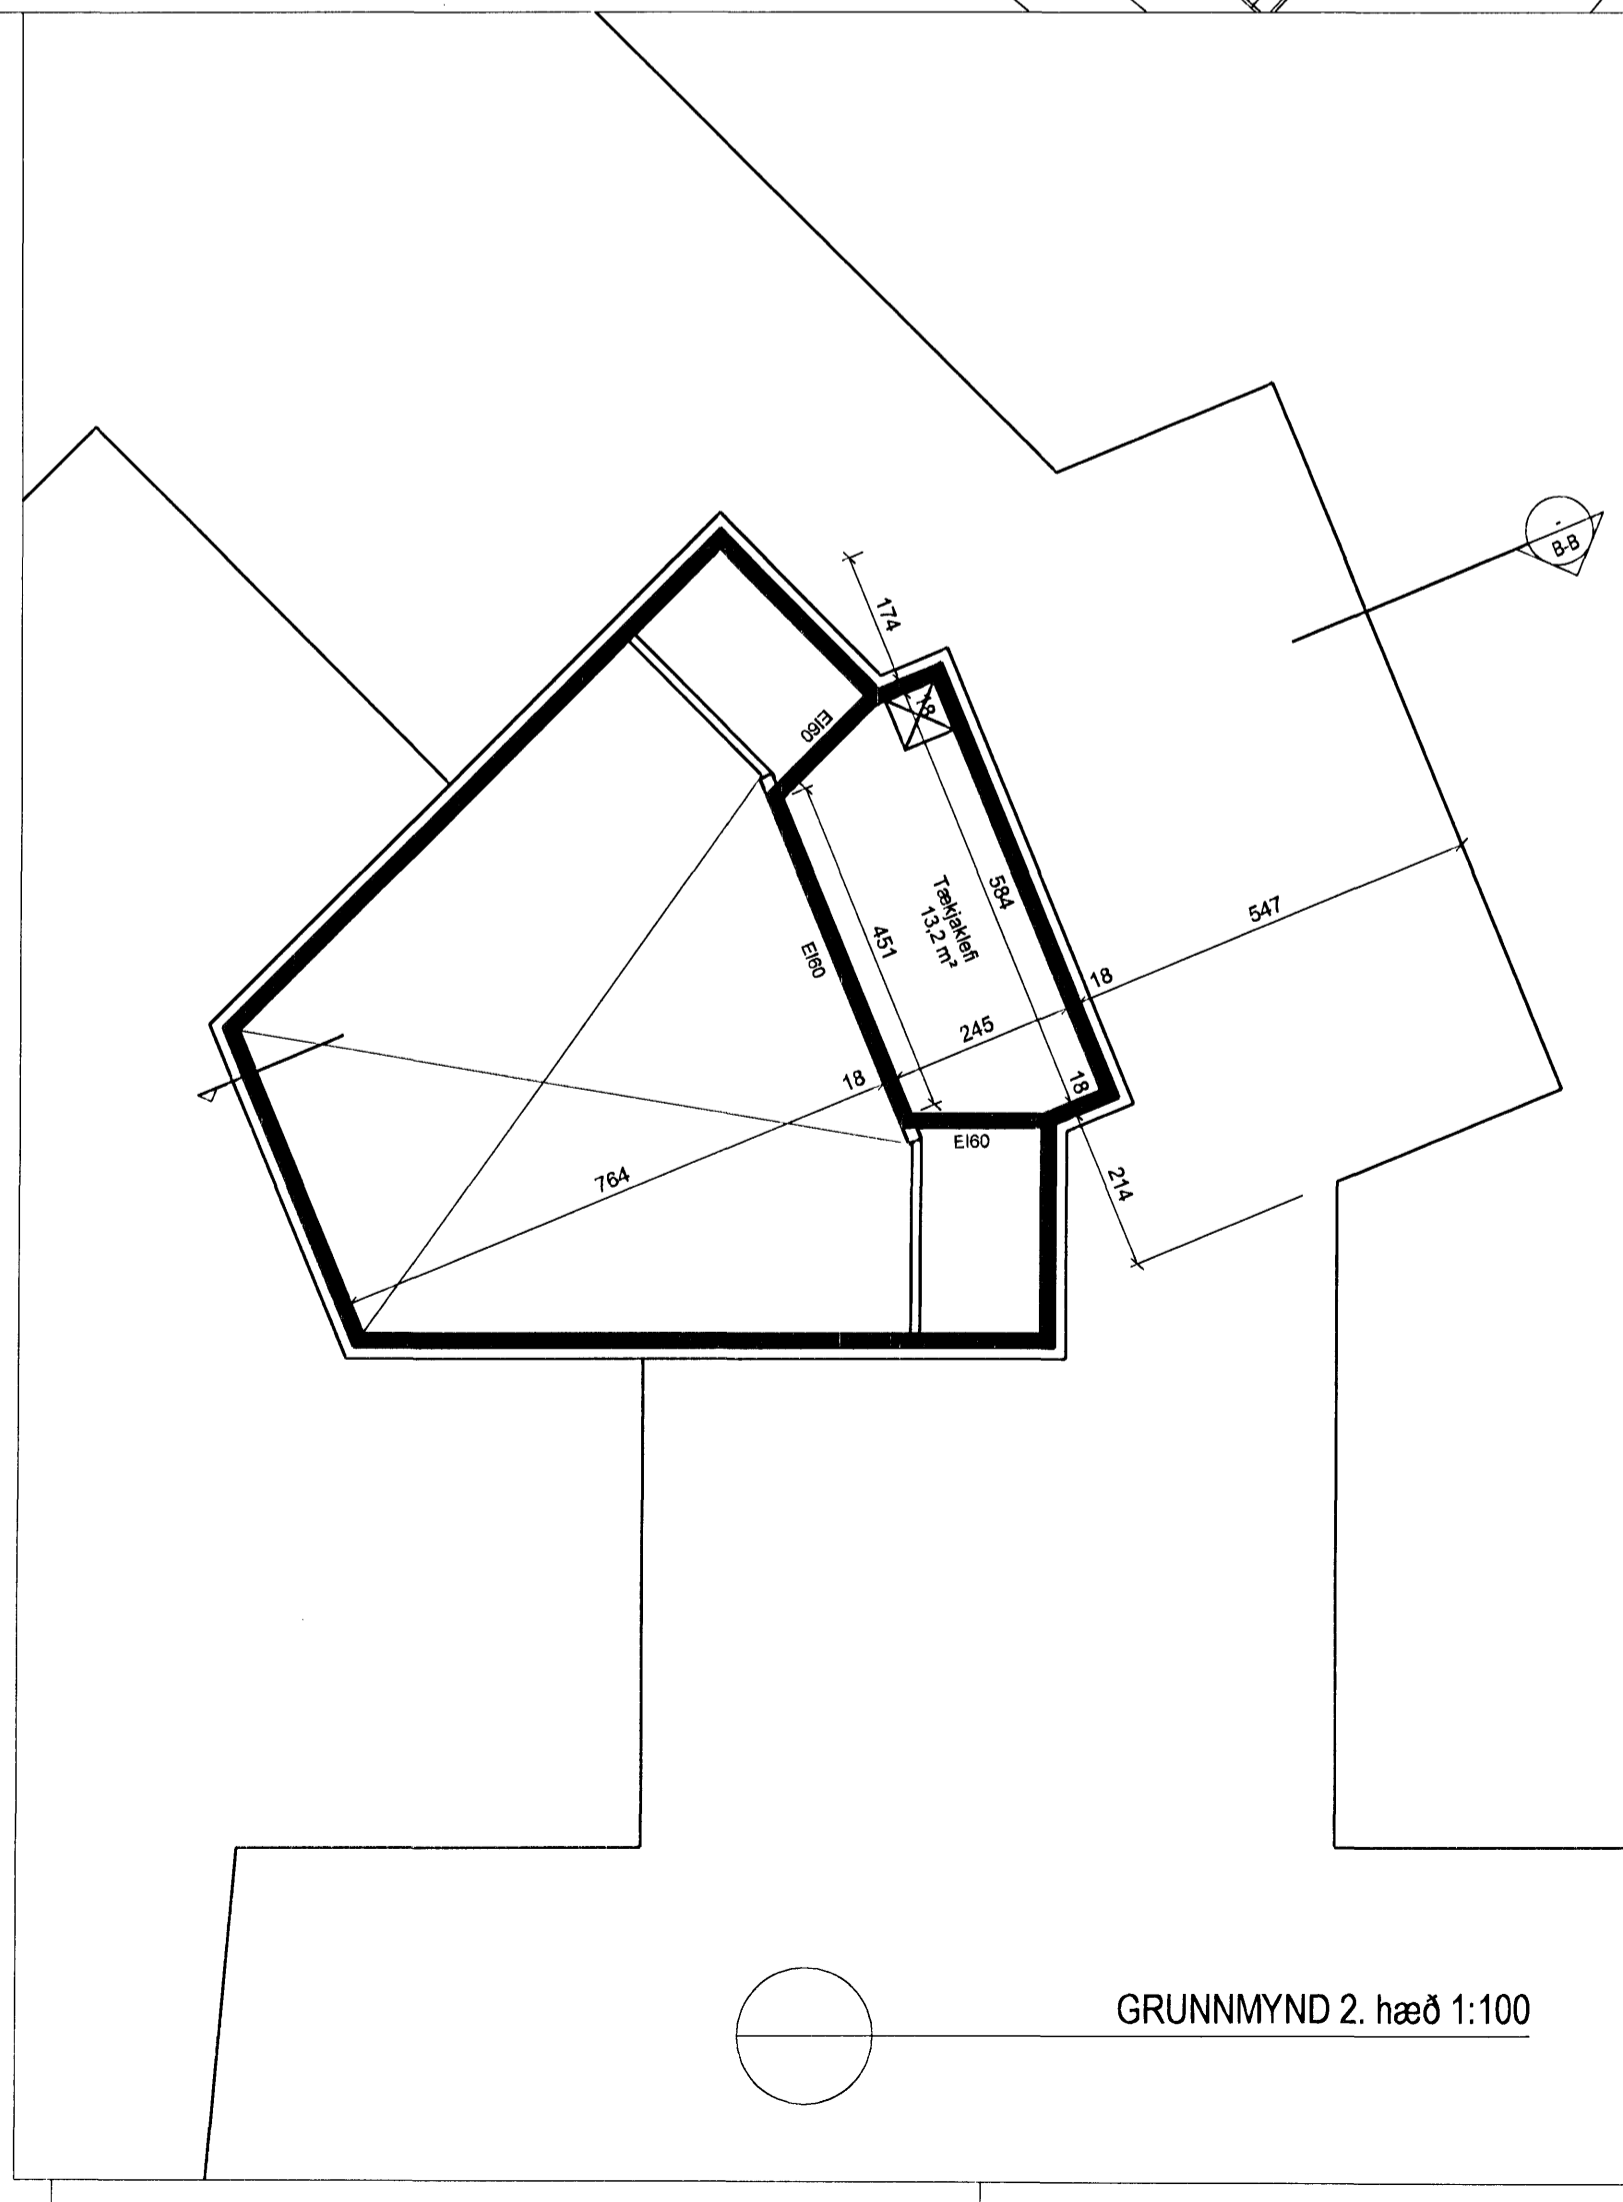

GRUNNMYND 2. hæð 1:100

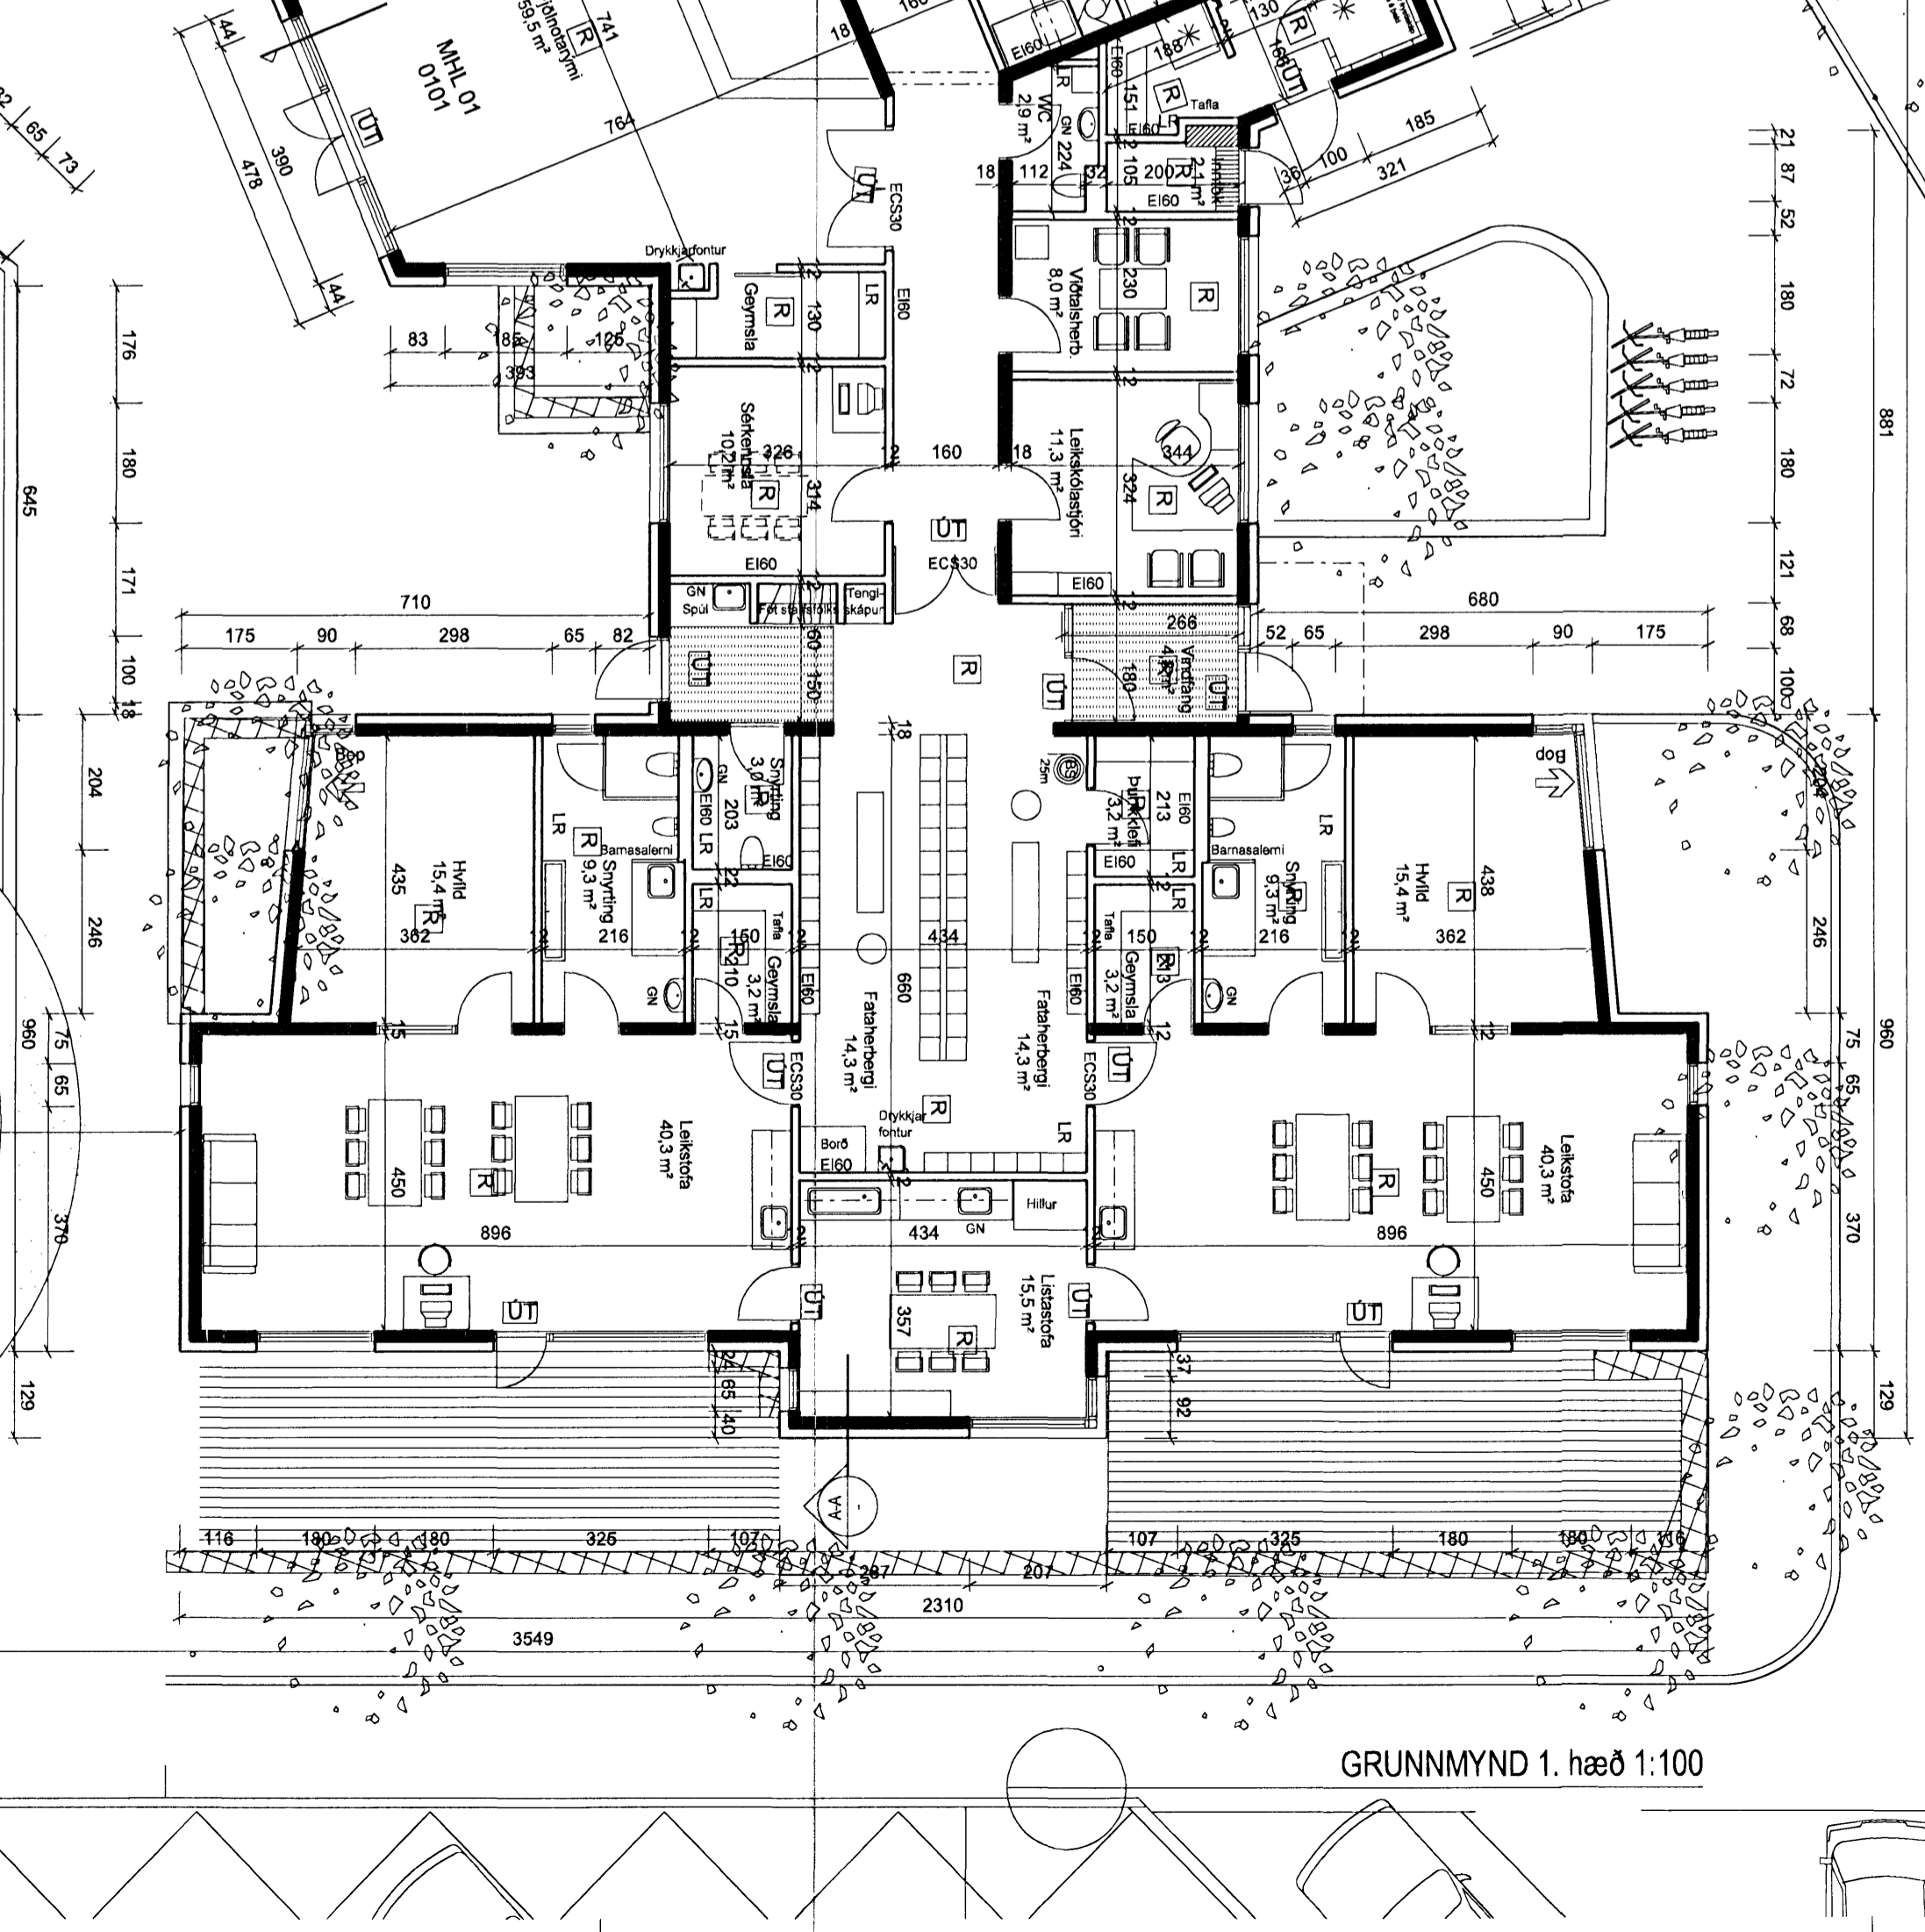

GRUNNMYND 1. hæð 1:100

A	SS	PG	02.06.2008
Reyndartekning. ÚT lögðun var fólgað og bórgunarp færð til.			
ÚTGÁFA	TEKNAÐ	ÍSAMBÝKKT	ÍDAÐS
BREYTINGAR			

ASK Arkitektar
 Gærgötu 9
 101 Reykjavík
 Sími 515 0300
 Fax 515 0319
 www.ask.is



Artun aðalhöfundur
 Páll Gunnarsson arkitekt Pál, kt. 210552-2/99

LEIÐSKÖLINN-HAMRAVELLIR
 Hvannavellir 1

HEITI TEIKNINGAR
 ADALTEIKNINGAR
 Grunnmynd

VERK NÚM.
 06105

MÖV. I. A1
 1:100
 TEKNAÐ
 HT
 DÁÐS
 21.05.07
 ÚTGÁFA
 A

NÚMÉR TEIKNINGAR
 10-02