



NORD - AUSTUR 1:100

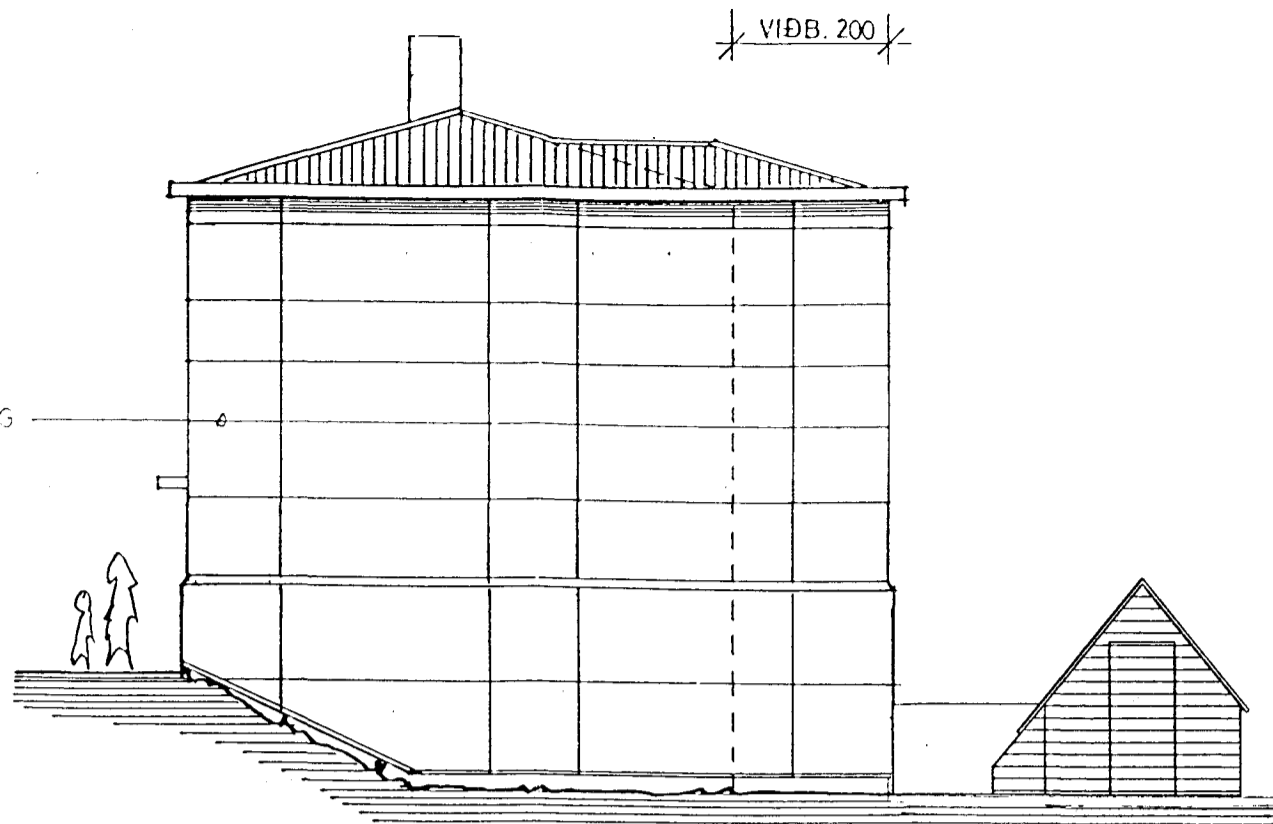


NORD - VESTUR 1:100


SNID A-A

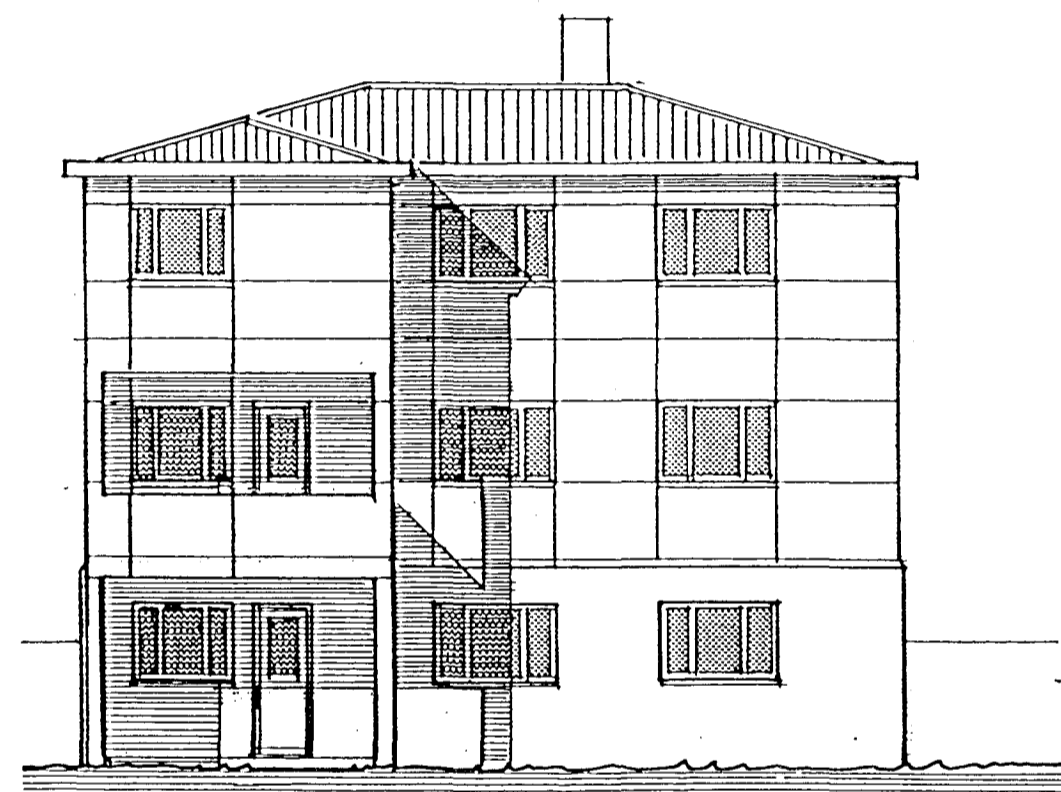


SUÐ - VESTUR 1:100

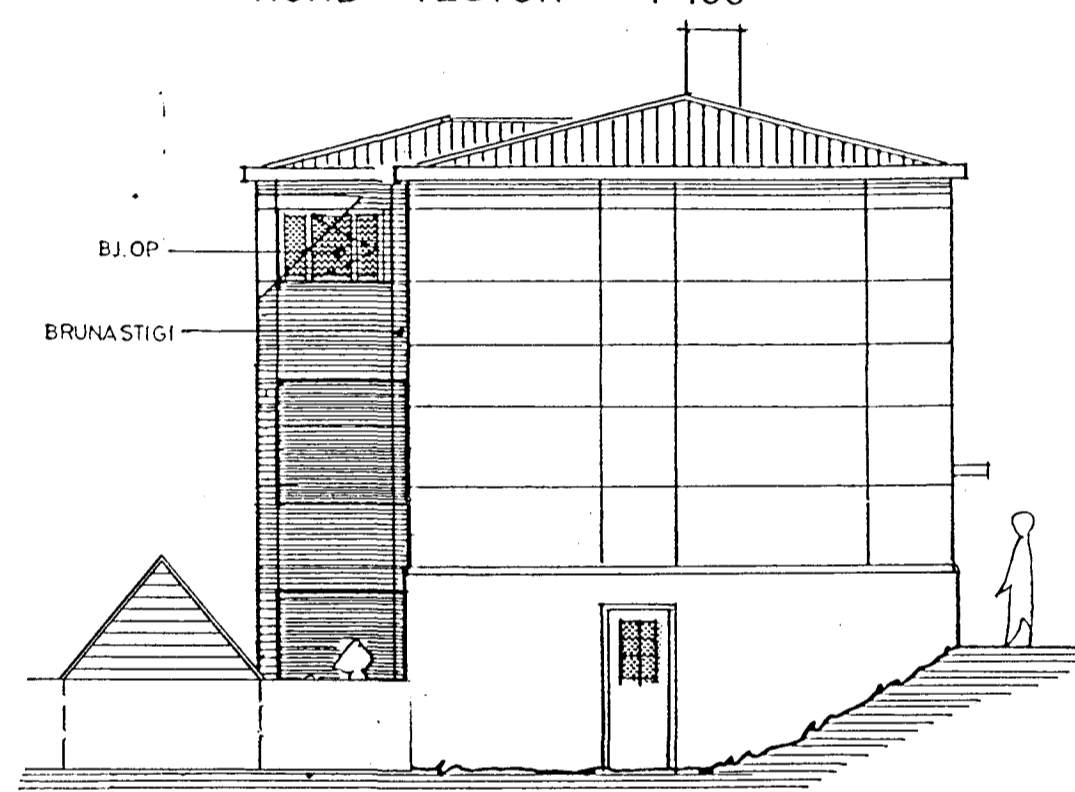


SUÐ - AUSTUR 1:100

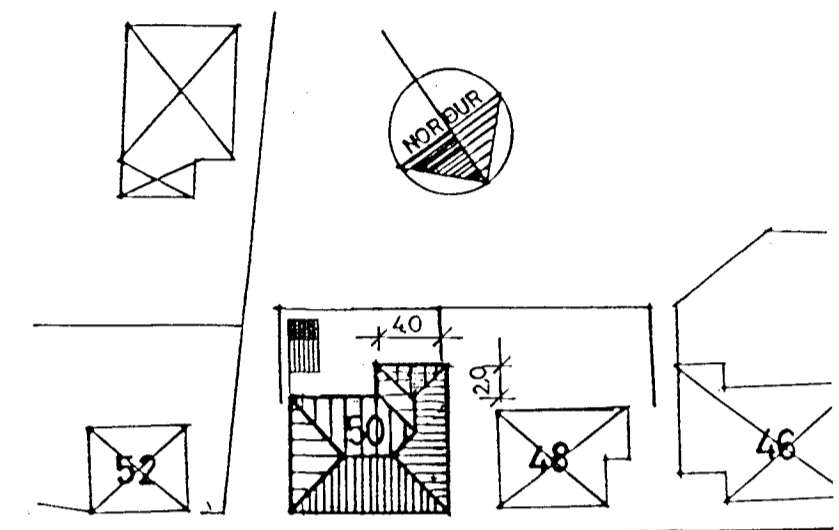


HVERFISGATA

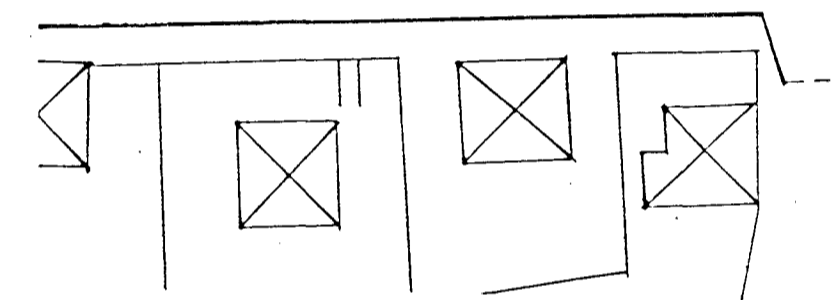


AFSTÖÐUMYND 1:500

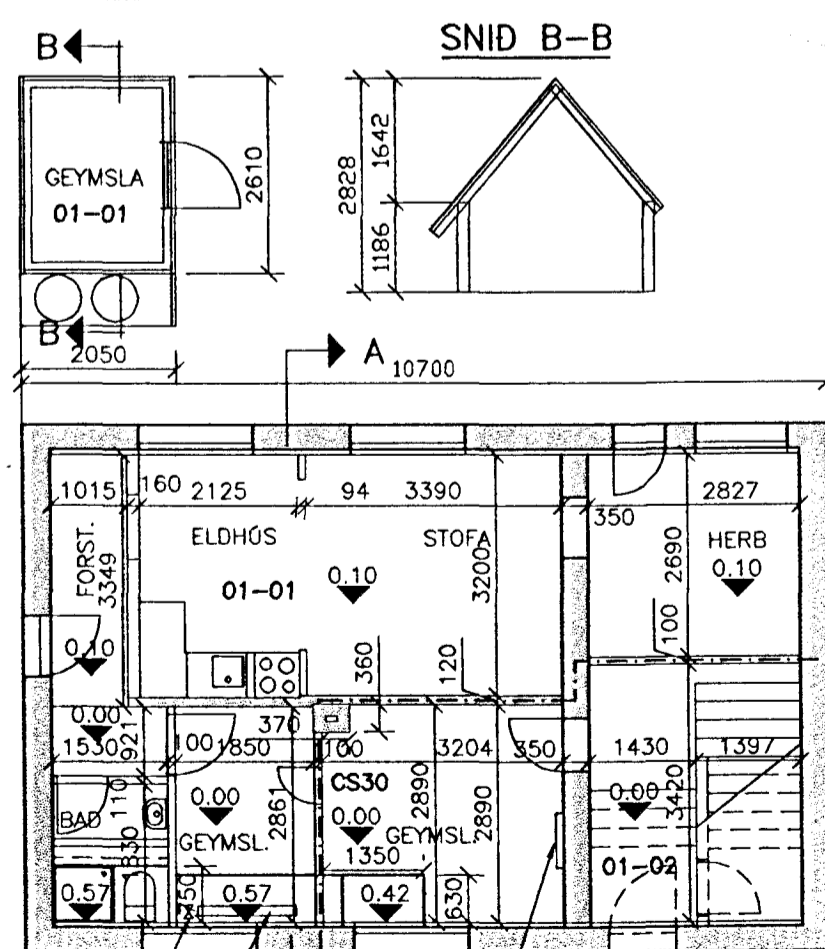

GRUNNMYND 1. HÆÐAR, 1:100

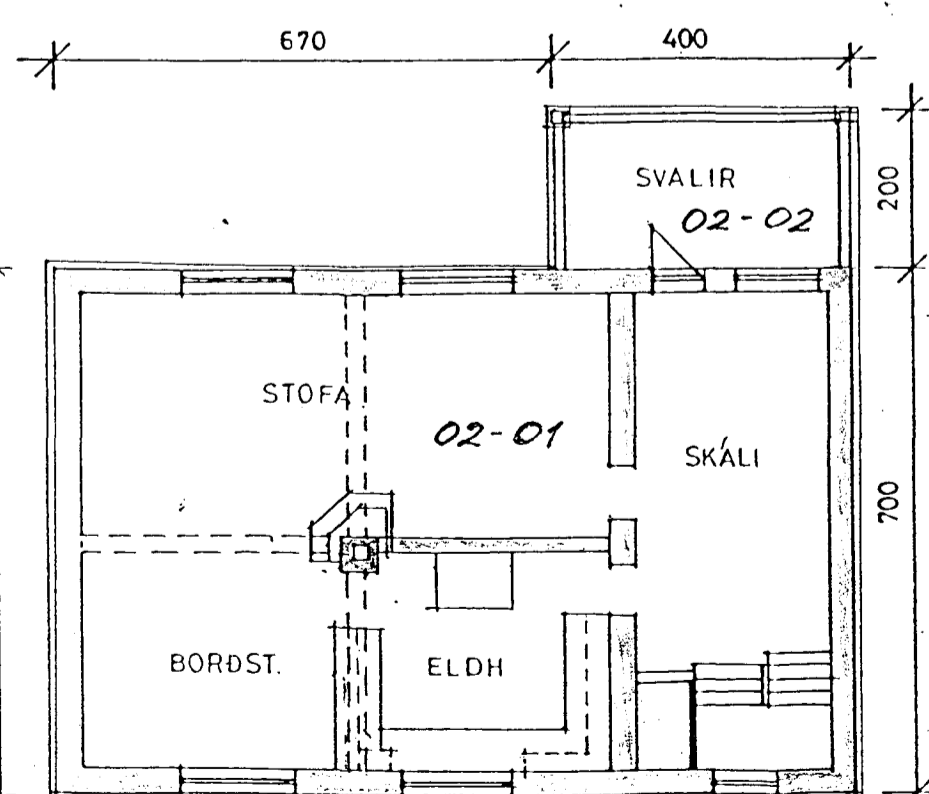

GRUNNMYND 2. HÆÐAR, 1:100

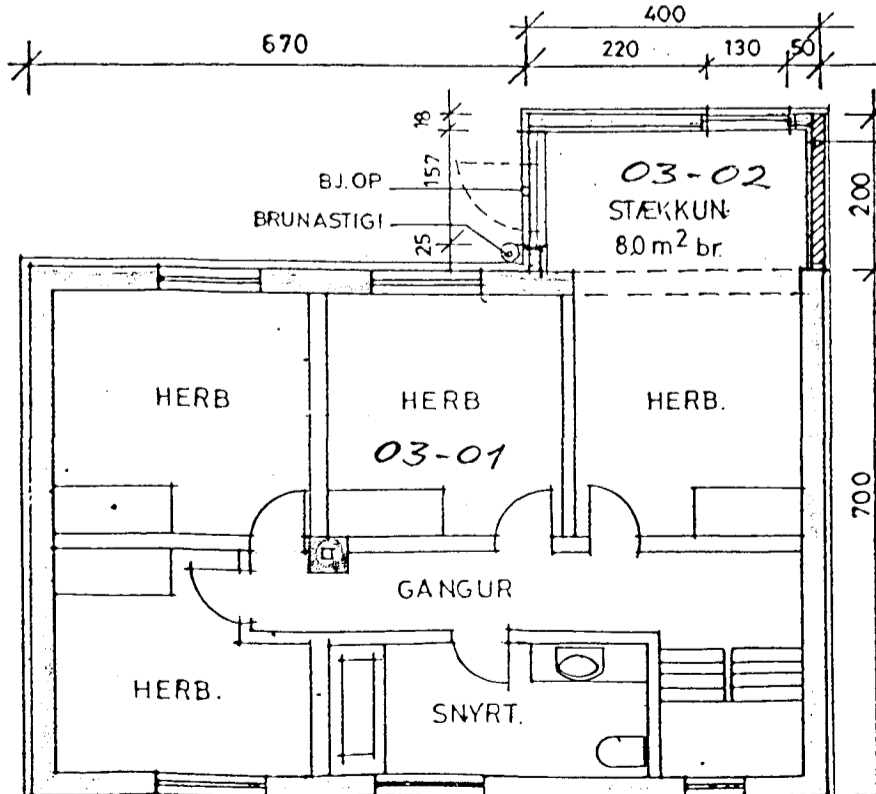

GRUNNMYND 3. HÆÐAR, 1:100

**SKÝRINGAR:**

TEIKNUD ER UPP AÐUR SAMÞYKKT IBÓÐ Á 1.HÆÐ  
EINNIG ER TEIKNUD UPP KÖLD ÖEINANGRUD TIMBURGEYMSLA Á LÖÐ  
SEM STADID HEFUR ÞAR ÁRUM SAMAN.  
ÖSKAD ER EFTIR SAMÞYKKI BYGGINGARNEFNDAR Á OFANTÖLDUM ATRIDUM.  
HEILDARÞYKKT ÖTVEGGJA ER Á BILINU 350-400mm

DEKKTIR VEGGIR Á 1.HÆÐ ERU STEINSTEYPTIR EN AÐRIR VEGGIR  
ERU LÉTTIR PLÖTUKLÉDDIR TIMBURGRINDARVEGGIR.  
LOFT YFIR 1.HÆÐ ER LÉTT, PLÖTUKLÉTT AD NEDAN EN MED  
MÜRILÖGN AD OFAN  
LÉTTA VEGGI MILLI IBÓÐA, ANNARS VEGAR MILLI GEYMSLNA OG  
HINS VEGAR MILLI STIGAHOSS OG HERBERGIS, SKAL KLÆÐA Á BÄÐUM HLIDUM  
MED 13mm GIPSPÖTUM. HURD Í VEGG MILLI IBÓÐA (GEYMSLNA)  
SKAL VERA AF GERD EI-CS30

FLÖTTALEIDIR ÖR IBÓÐ 1.HÆÐAR ERU UM AÐALINGGANG Á SUDAURGAFLI  
OG HURD ÖT ÖR SVEFNHERBERGI Á SUÐVESTURHLID.

GEYMSLA Á LÖÐ ER GLUGGALAUS ÖR TIMBRI, KLÉDD AD UTAN  
EN ÖEINANGRUD OG ÖKLEDD AD INNAN.

TEIKNAD SAMKVÆMT TEIKNINGU PÄLS V. BJARNASONAR ARKITEKTS, DAGS. 24. FEB. 1993

**HVERFISGATA 50, HAFNARFIRÐI**

GRUNNMYNDIR ÖTLIT AFSTÖÐUMYND	Breyting: A: SKÝRINGARTEXTI AUKINN 13.10.2000 B.G.
<b>VSB</b> VERKFRÆÐISTOFA	Samþ: Björn Gústafsson Kl.: 180550-4889
BÆJARHRAUNI 20 • 220 HAFNARFJÖRÐUR SÍMI 58 58 600 FAX 58 58 601 Netfang: vsb@vsb.is, kt:710796-2899	Hannað: <i>Björn Gústafsson</i>
Mkv: 1:50/1:500	Telknað: LA Yfirfarð:
Dags: 30.09.00	Nr: 00819-A01A