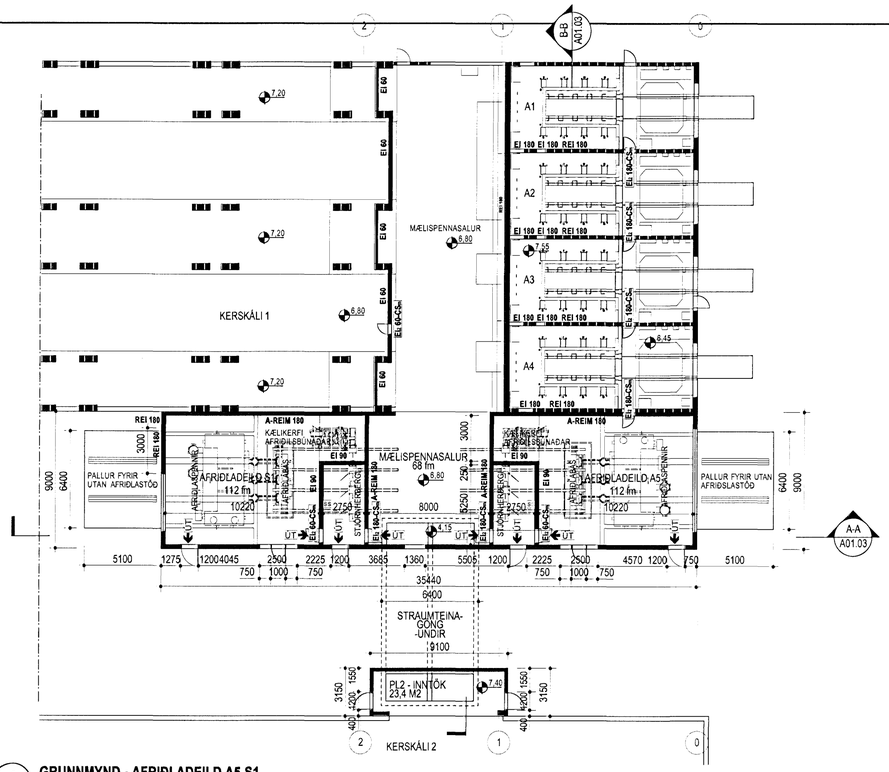

1 GRUNNMYND - AFRIÐLADEILD A5-S1

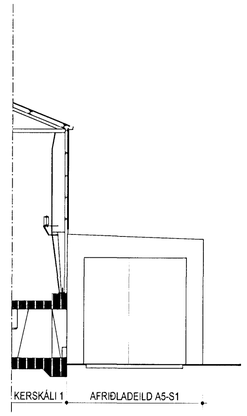

2 ÚTLIT - SUÐUR

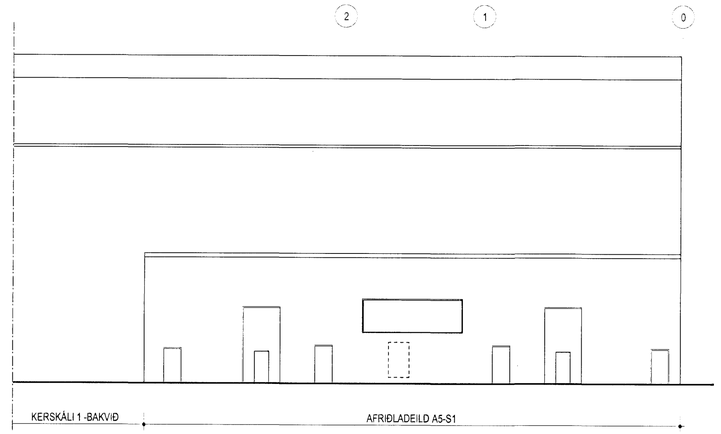

3 ÚTLIT - AUSTUR

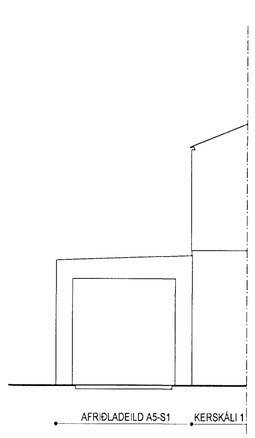

4 ÚTLIT - NORÐUR

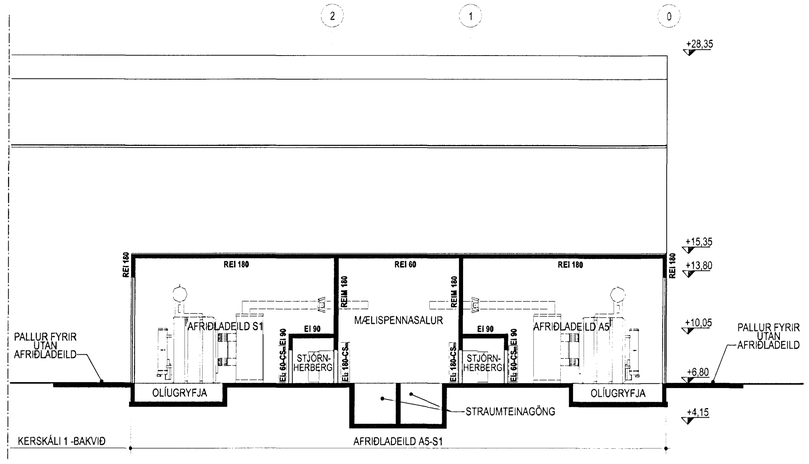

5 SNEIÐING A-A

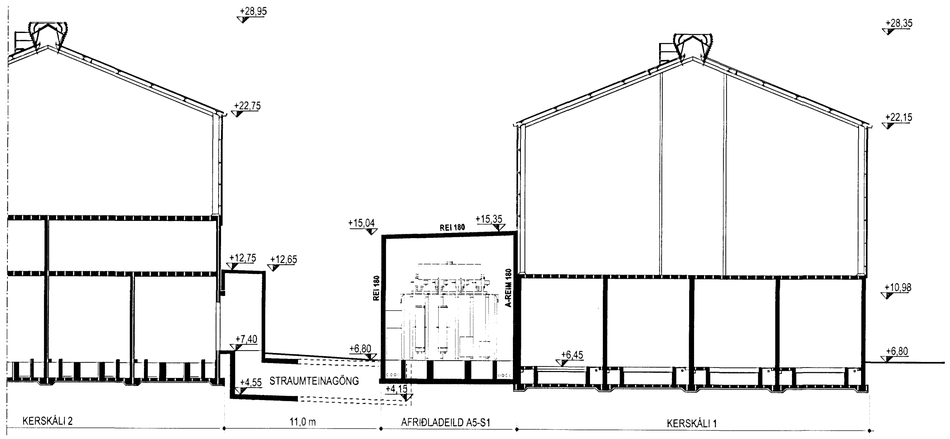

6 SNEIÐING B-B

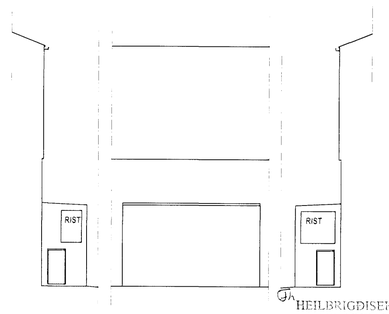

7 ÚTLIT - AUSTUR

8 ÚTLIT - NORÐUR

9 ÚTLIT - VESTUR

Samþykkt þann
04 APR 2012
Byggingafulltrúinn í Hafnarfirði
f.h. Sigurður Steinar Jónsson

3.4.2012
HEILBRIGÐISEFTIRLITS HAFNARFJARÐAR-OG KÓPAVOGSSVÆÐIS
Garðatorgi 7 - 210 Garðabæ

28.03.2012

1:200
10 0 10 20m

Skýringar:
Legend:

C:\Users\lilja\Desktop\As built teikningahaus.dwg

Rev no	Lýsing Description	Dagsetning Date	Han/Tkn Des/Drw	Yfirf Ckd	Notk heim Suppl Rel	Notk heim ISAL Rel
C	AS BUILT	06.03.2012	ÓM	SK		
B	BRUNAVARNIR	20.01.2012	SK	SK		
A	INNTAKSBYGGINGAR, PL2 OG PL3	01.03.2011	BBJ	SK		

This drawing is the property of Rio Tinto Alcan Iceland Ltd. and handed out for personal use only. It may neither be copied nor made available to others without permission of Rio Tinto Alcan Iceland Ltd. The receiver is liable for any misuse.

Stærð: Format: A1 Mkv.: Scale: 1:200

Dimensions without tolerances according to ISO 2768-1 medium.

HRV & HATCH JOINT VENTURE ISAL PRODUCTION UPGRADE

GLÁMA-KÍM

Dagsetning / Date: 17.03.2011
Hannað / Designed: SK
Teikn / Drawn: UDM/BBJ
Verktaki / Supplier: GLÁMA-KÍM
Teikn.nr.verktaka / Supplier drw.no.: A01.03
Samþykkt / Approved:
Yfirf / Chkd: SK
Hluti af: / Part of:

AFRIÐLADEILDIR, VIÐBÓTARAFRIÐILL
AFRIÐLADEILD A5-S1, MHL. 04
GRUNNMYND, SNEIÐINGAR OG ÚTLIT

Teg.teikningar / Dwg. type: AÐALUPPDRÁTTUR Architectural: Building Application

Flokkur nr.: | Blað nr.: | Næsta bl.nr.:
Kostn.nr.-Cono. / Bún.nr.-Eq.no: 4011 13981
AKS: UB11
Teikn.nr. ISAL /Drw.no. of ISAL: 250394
Breyt./Rev.: A

ISAL Alcan Iceland Ltd Straumsvík IS-222 Hafnarfjörður Iceland

RioTinto Alcan

ISAL Yfirfarið og skráð, dags / ISAL Checked, date
ISAL Samþykkt, dags / ISAL Approval, date