




SELHELLA 11 HAFNARFIRÐI.


GUNNAR RÓSINKRANZ VERKFRÆÐINGUR.
KT. ADALHÖNNUÐAR: 210641-4299.
GRETTISGÖTU 9, 109 REYKJAVÍK.
SÍMI: 8220795.

SKÝRINGAR: ADALUPPDRAÐTÚR.
TEIKNING: ÚTLIT.
MÆLIKVARÐI: 1:100.
UNDIRSKRIFT:
TEIKNINR. 04.
DAGSETNING: 22. ÁGÚST 2011.


BREYTT.

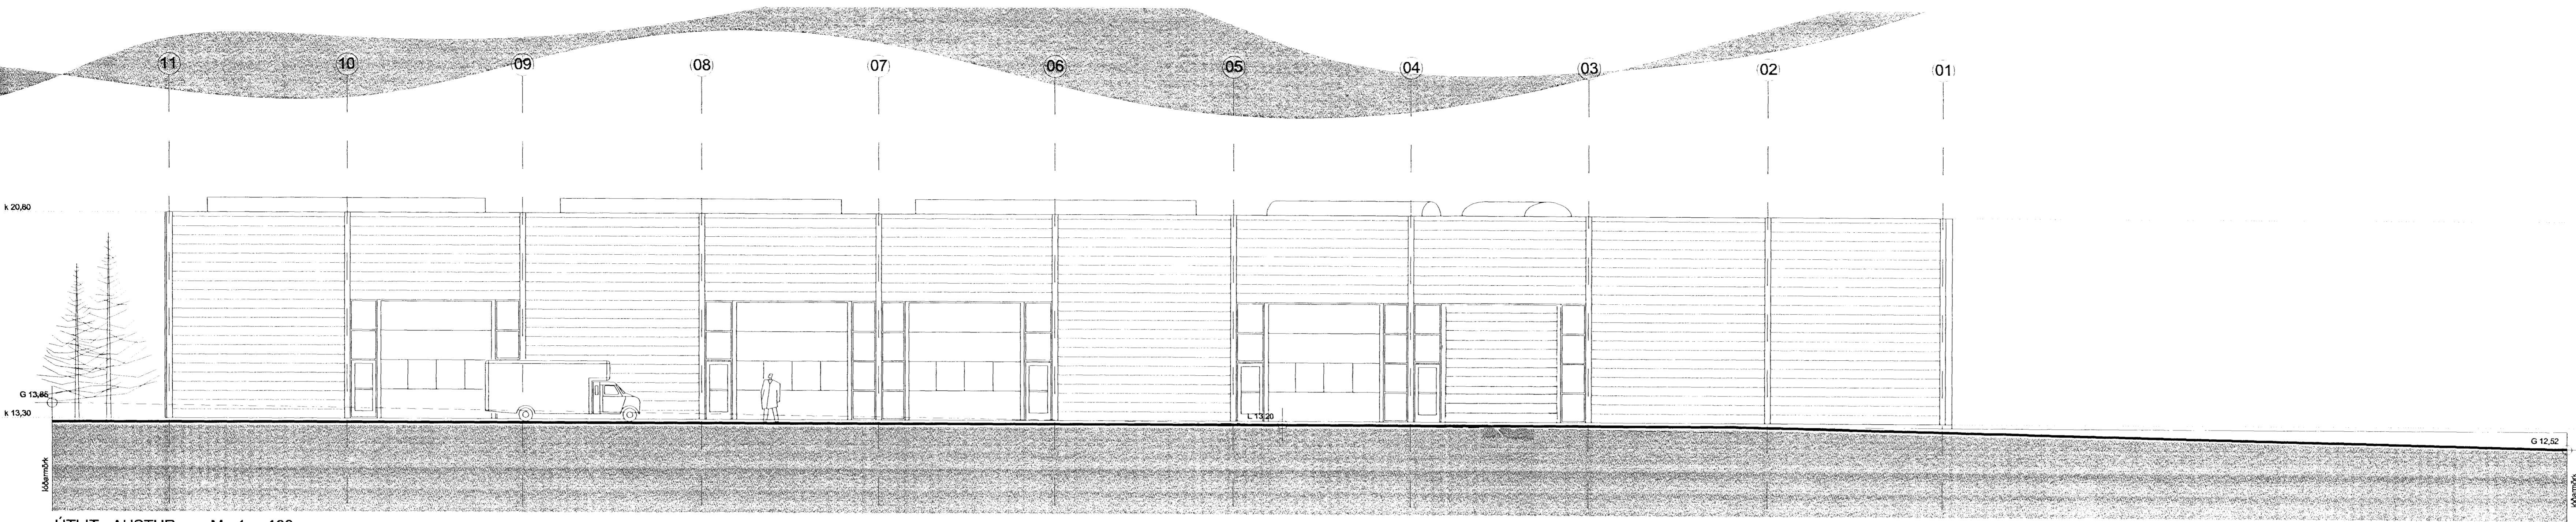

ÚTLIT AUSTUR M 1 : 100

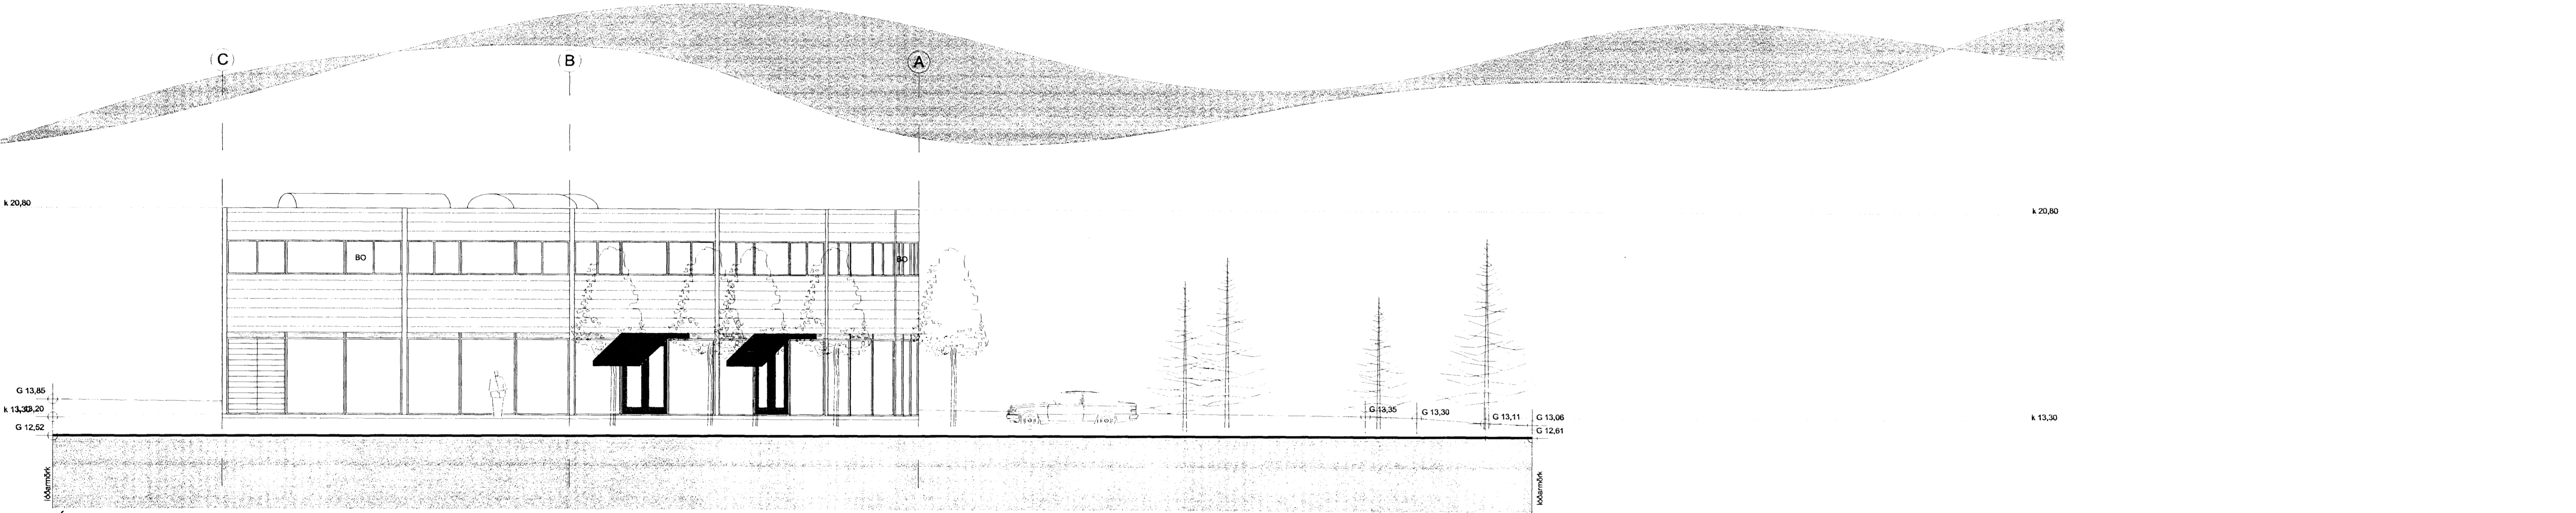

ÚTLIT NORÐUR M 1 : 100

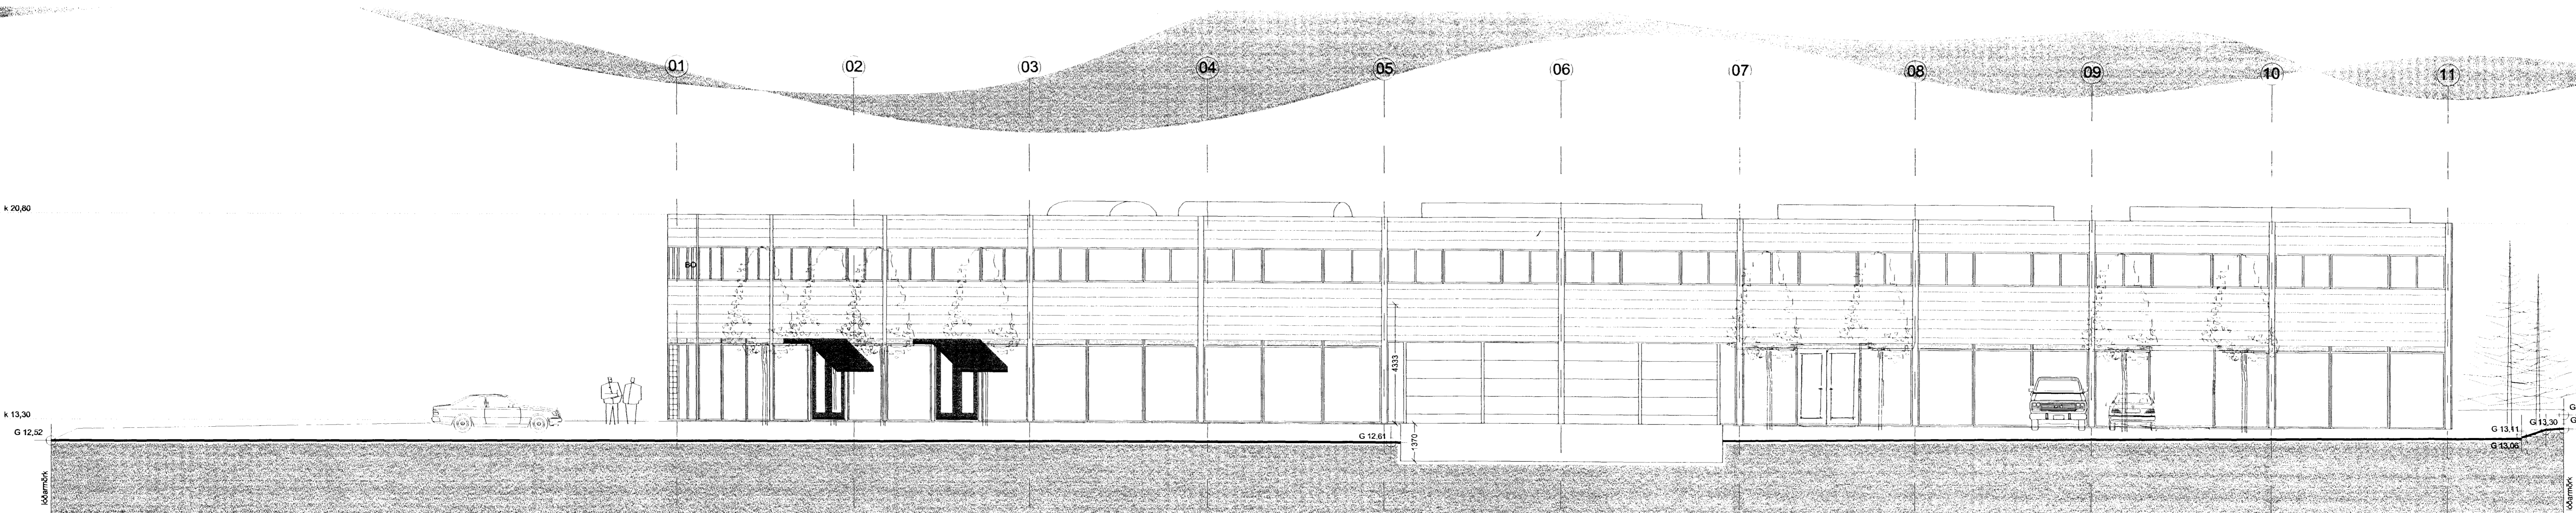

ÚTLIT VESTUR M 1 : 100