


BREYTINGAR:

Teikning er gerð eftir teikningu Vektors ehf dags. 1. sept. 1999 með breytingum v. brytts innra skipulags
Lögnum í suðurhluta bætt við 24.10.2005 AOB

SKÝRINGAR:

Ómerktar lagnr eru stál lagnr
AL táknar álpex lagnr

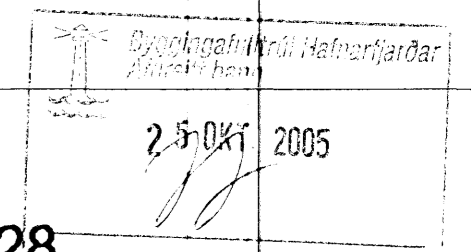

ÍSFELL - ÓSEYRARBRAUT 28

Anna Margrét Hauksdóttir arkitekt - kt. 120665 - 3169
Anton Óm Brynjarsson verkfræðingur - kt. 270559 - 7199
Fanney Hauksdóttir arkitekt - kt. 170561 - 7249
Haukur Haraldsson tæknifræðingur - kt. 260938 - 2079

Anton Óm

AVH
ARKITEKTUR - VERKFRÆÐI - HÖNNUN

Kerfismynd
Neysluvatn

Dagsetning: 13.10.2005
Mælikvarði: 1:50
Teiknaði: GMJ
Yfirfariði: AOB
Breyting:

P13