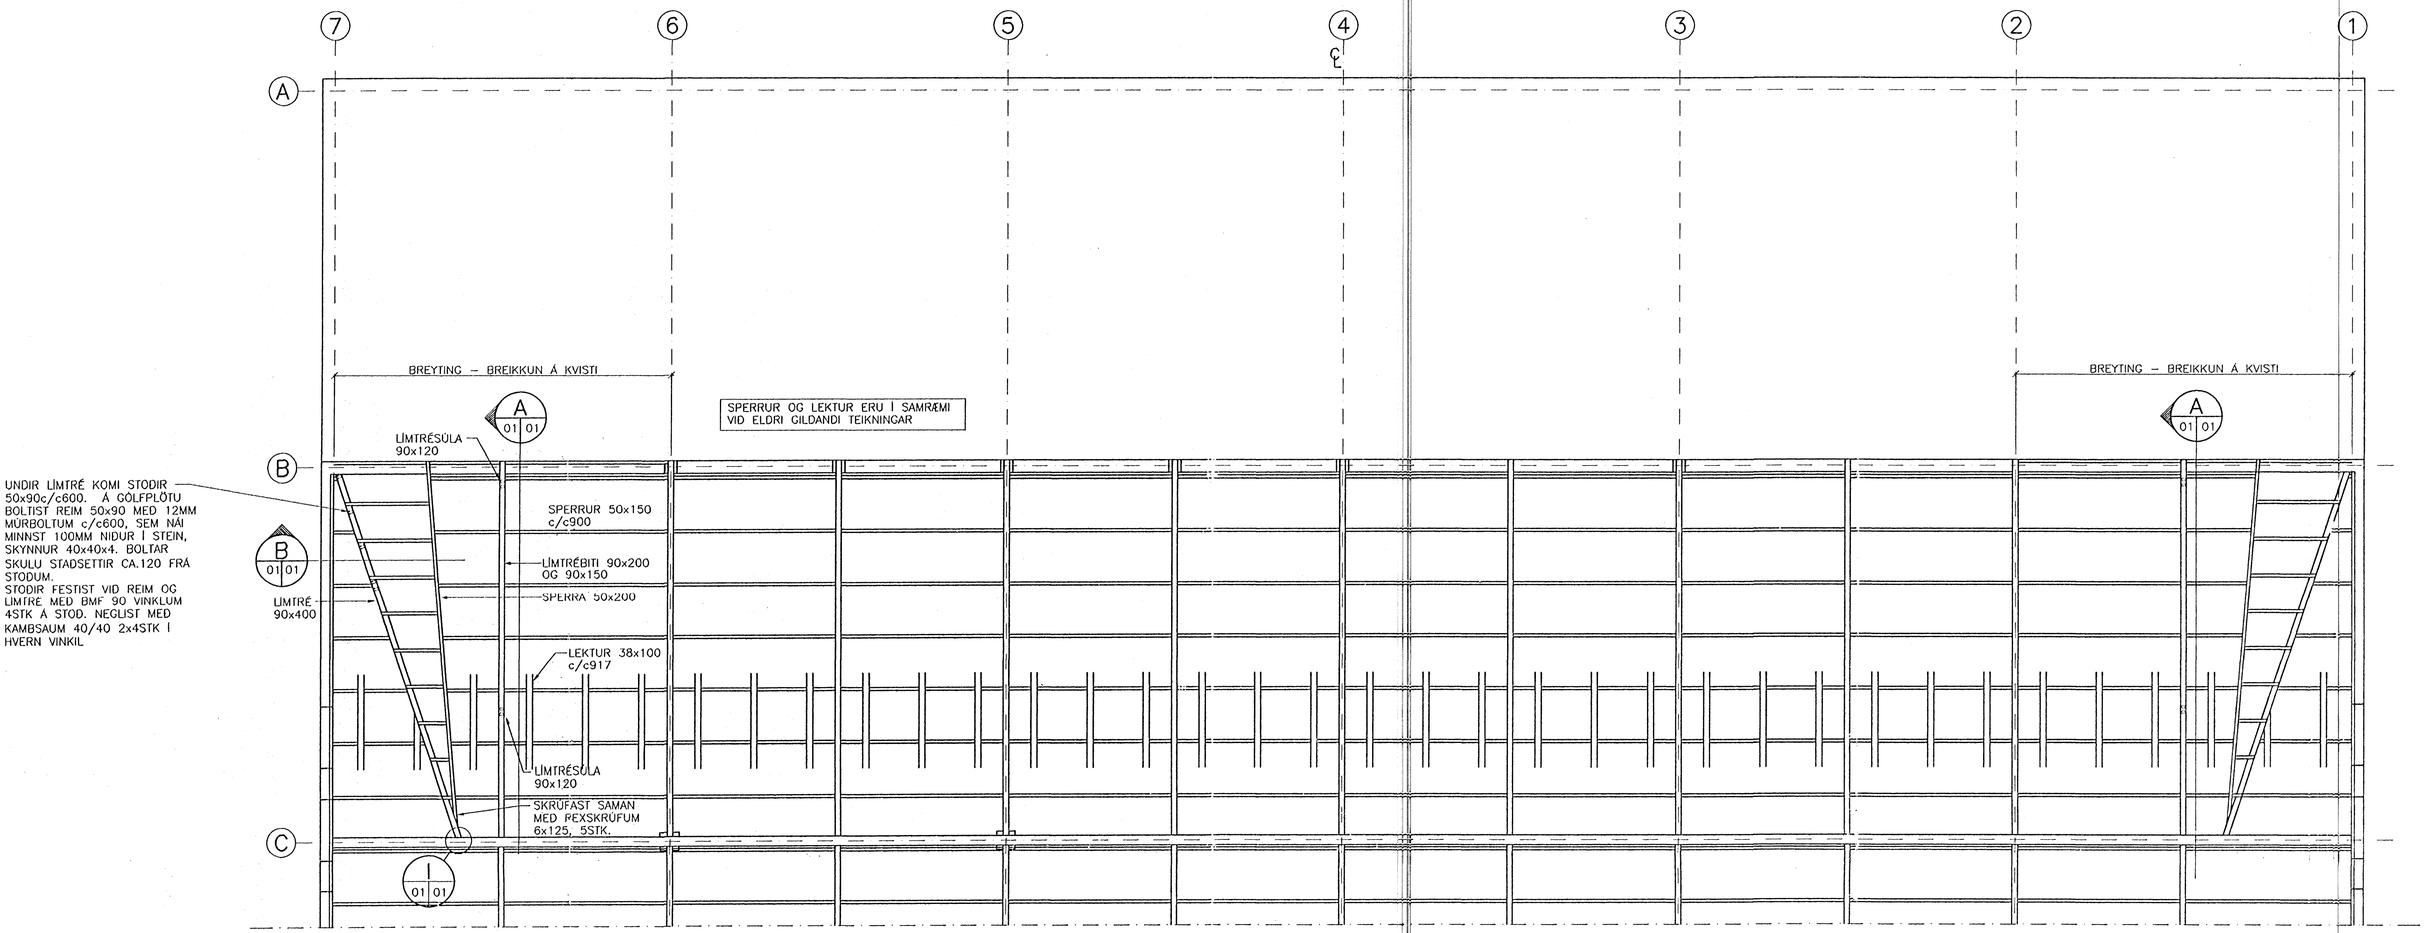

GRUNNMYND HLUTA ÞAKVIRKIS 1:50

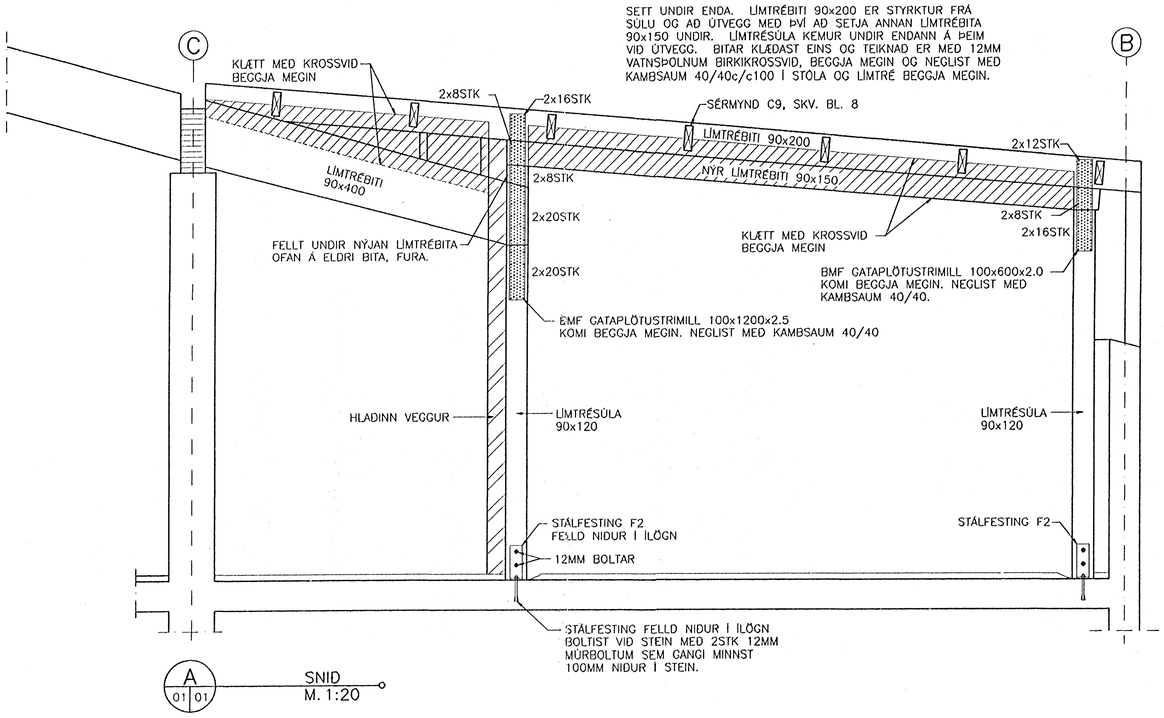

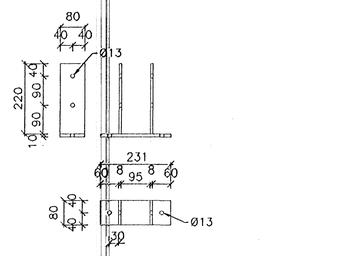

STÁLFESTING F2 1:10

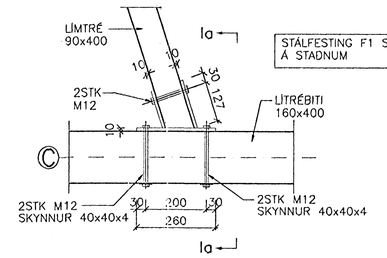

STÁLFESTING F1 SNÍÐIST Á STAÐNUM

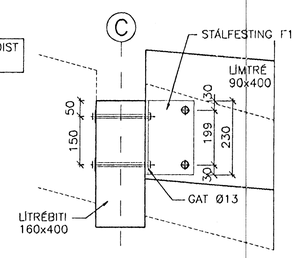

SNIÐ Ia–Ia 1:10

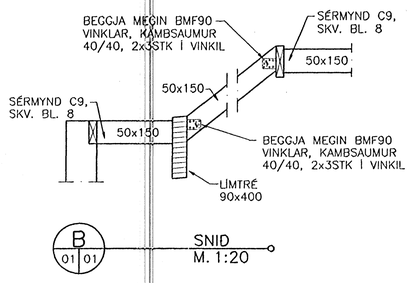

Byggingafulltrúi Hafnarfjarðar Afgreitt þann 23 SEPT. 1997 Sigurbjartur Halldórsson

BREYTINGAR Á ÞAKVIRKI, STÆKKUN KVISTA.
UM ER AÐ RÆÐA STÆKKUN KVISTS Á AUSTURHLIÐ ÞAKS, ANNARSVEGAR MILLI MÓDÚLLINA 1–2 OG HINSVEGAR 6–7. LÍMTRÉBITI 90x400 ER STYTTUR VIÐ HLAÐINN VEGG OG SETT UNDIR ENDANN LÍMTRÉSÚLA. 90x200 LÍMTRÉBITINN ER STYRKTUR MEÐ 90x150 LÍMTRÉBITA FRÁ SÚLU VIÐ MILLIVEGG OG AÐ ÚTVEGG. VIÐ ÚTVEGG KEMUR KEMUR EINNING LÍMTRÉSÚLA. BITAR ERU KLÆDDIR MEÐ KROSSVIÐ.

VARÐANDI SÉRMYNDIR FESTINGA ÞÁ ER VÍSAÐ Í GILDANDI BURÐARÞOLSTEIKNINGAR EFTIR ÞVÍ SEM VIÐ Á.

VARÐANDI ÚTLOFTUN ÞAKS ÞÁ ER SKAL HÚN ÚTFÆRÐ Á HLIÐSTÆÐAN HÁTT OG ER FYRIR.

BÆJARHRAUN 4, HAFNARFIRÐI

ÞAKVIRKI

BREYTING, STÆKKUN KVISTA

VERKÞJÓNUSTA KRISTJÁNS HF
Reykjavíkurvegur 68, 220 Hafnarfjörður Sími 5652106 Fax 5650050

Nr.	Dags:	Breyting:	Af:	Hannað: KS/ASÞ	Teiknað: ASÞ	Mælkv.: 1:50, 1:20, 1:10	Verk nr.: 706
A	22.09.1997	90x400 LÍMTRÉBITI STYTTUR	ASÞ	Yfirfarið:	Samb.:	Dags.: ÁGÚ. '97 Flokkur: B GT	Blað nr.: 01