



SÚLA 51.1 1:20

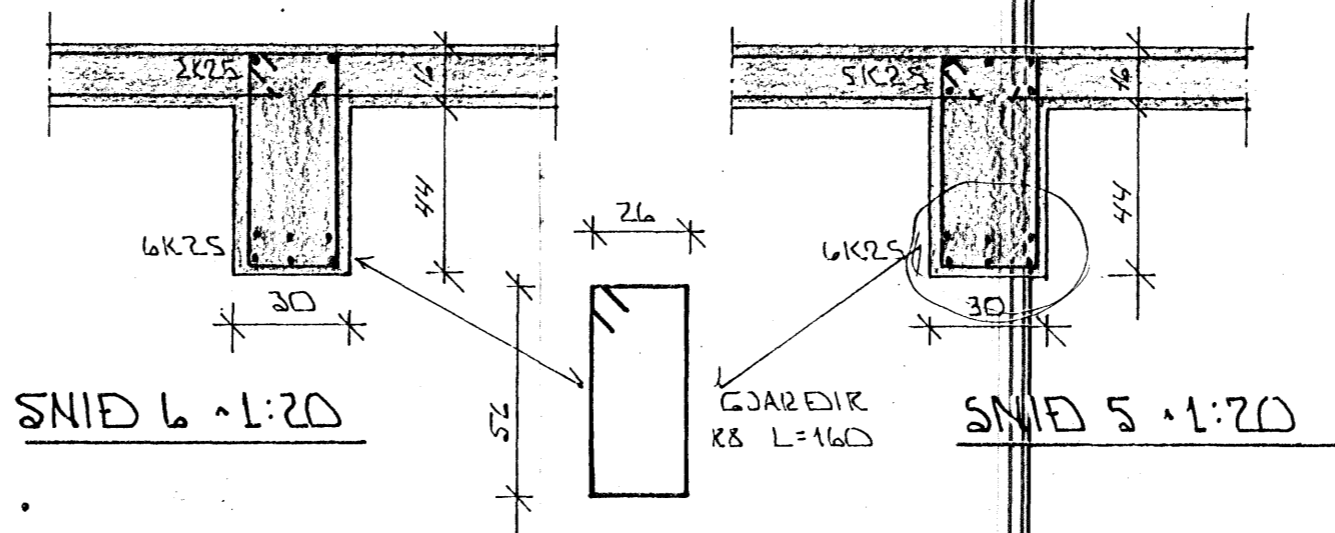


SNID 6 1:20

SNID 5 1:20

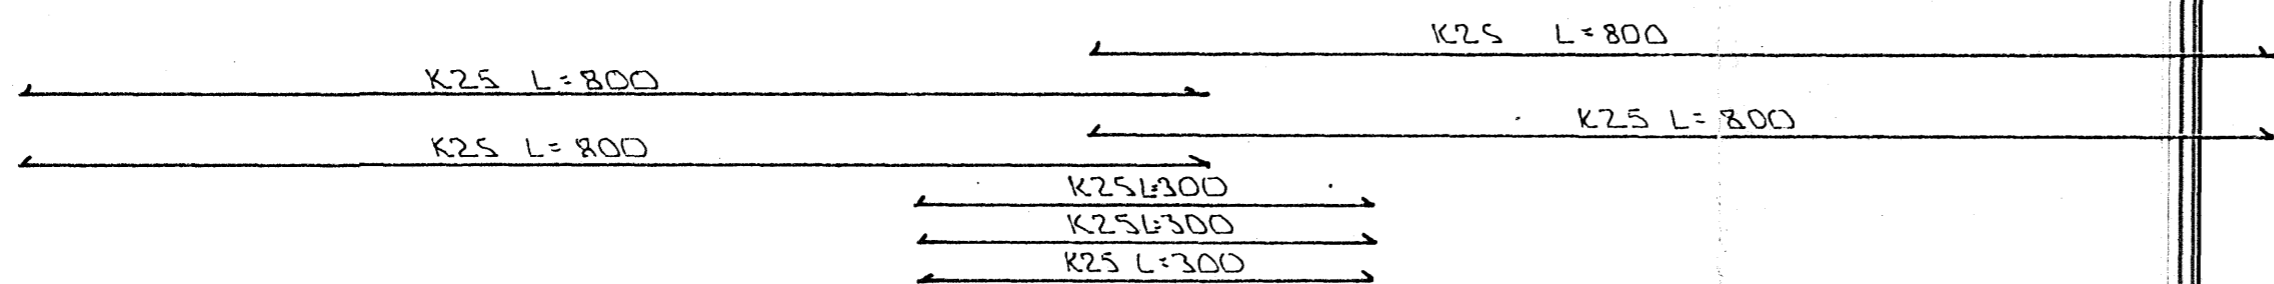

JÄRN Í EFRI BRÚN BITA

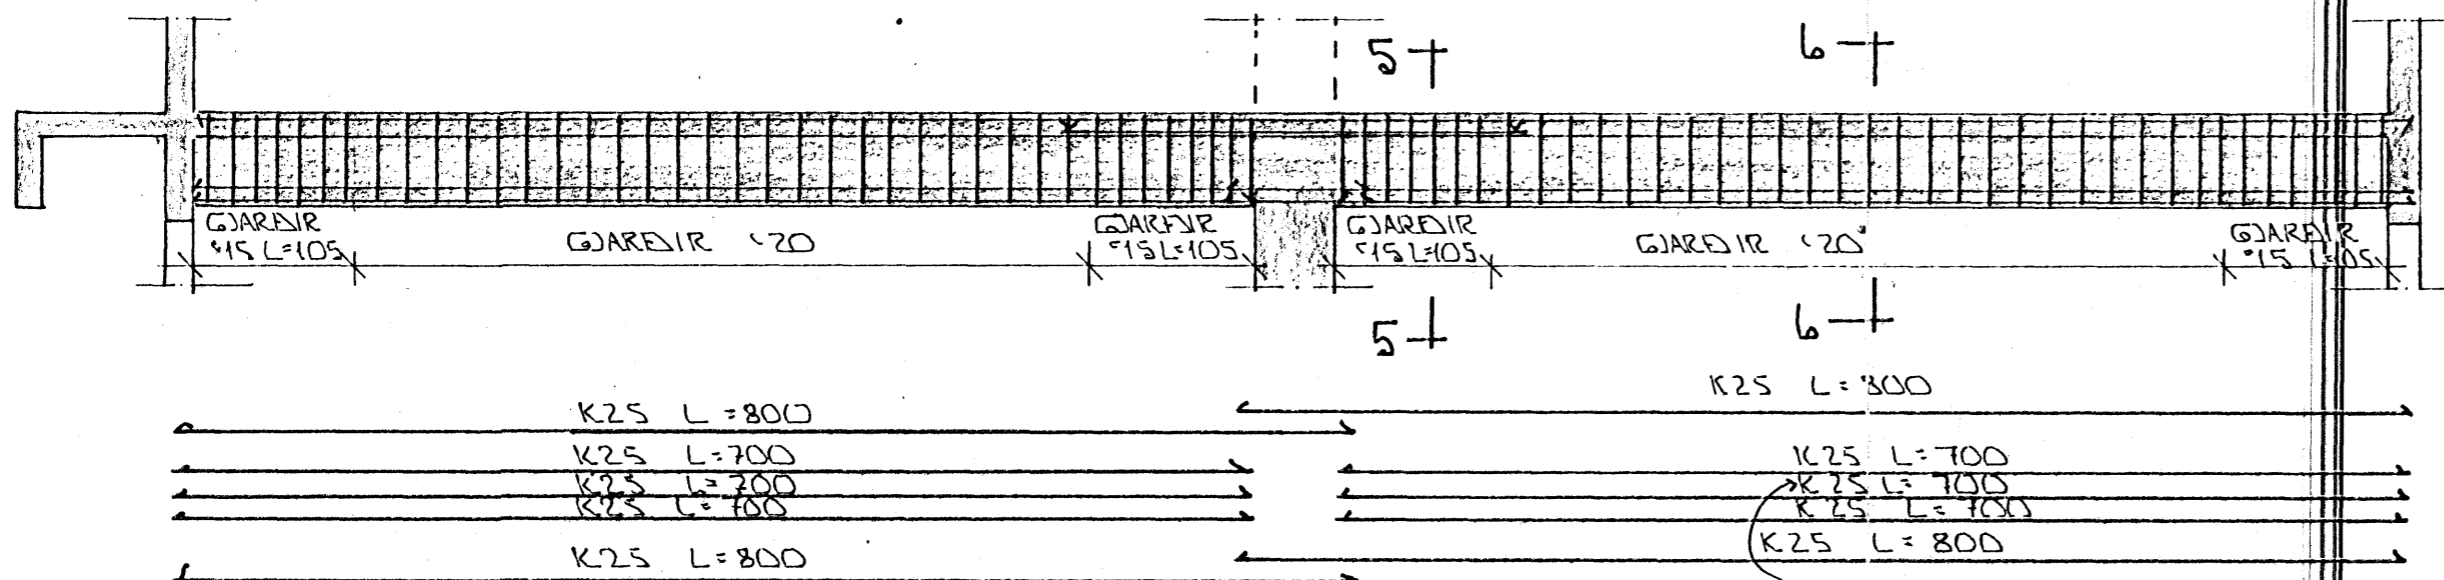

JÄRN Í NEDRI BRÚN BITA

ASÝND A BITA B.I.I. 1:50

Staðfesting m. Fyrirvara um breiddar teikningar.



Ath.

BR.NR.	DAGS.	EÐLI BREVTINGAR	SIGN.
BÆJARHRAUN 12 HAFNARFJÓRÐI			DAGS. JAN 88
BURÐARVIRKI Í HÆÐ			HANNAÐ
SÉRMYNDIR OG SNIÐ			TEIKNMÆÐI
MÆLIKV. 1:50 1:20			VERK NR. 8741
SIGURÐUR ÞORLEIFSSON TEKNIFRÆÐINGUR F.T.F.I.			BLAD NR. L-05
STRANDGÖTU 11 HAFNARFJÓRÐI SÍMI 54751			