



Sampykkt þann
11 MAJ 2011
Byggingafræðingur bfi. Hafnarfirði
Eh. Sigurður Steinar Jónsson


BLAÐ 2/2

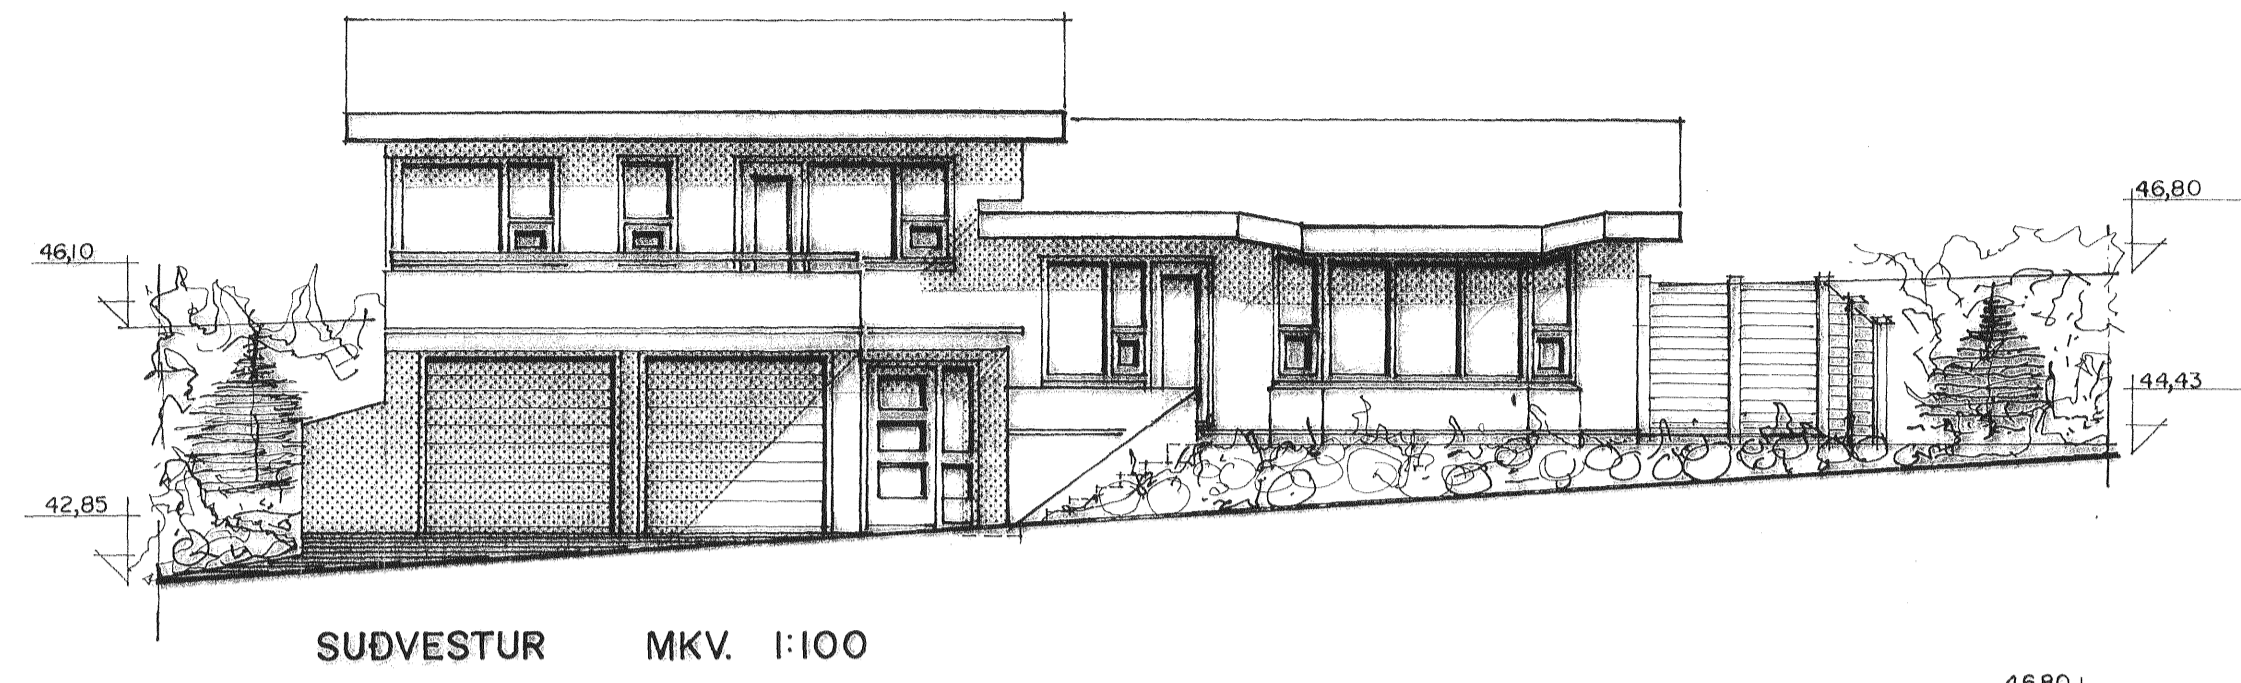


SUDVESTUR MKV. 1:100

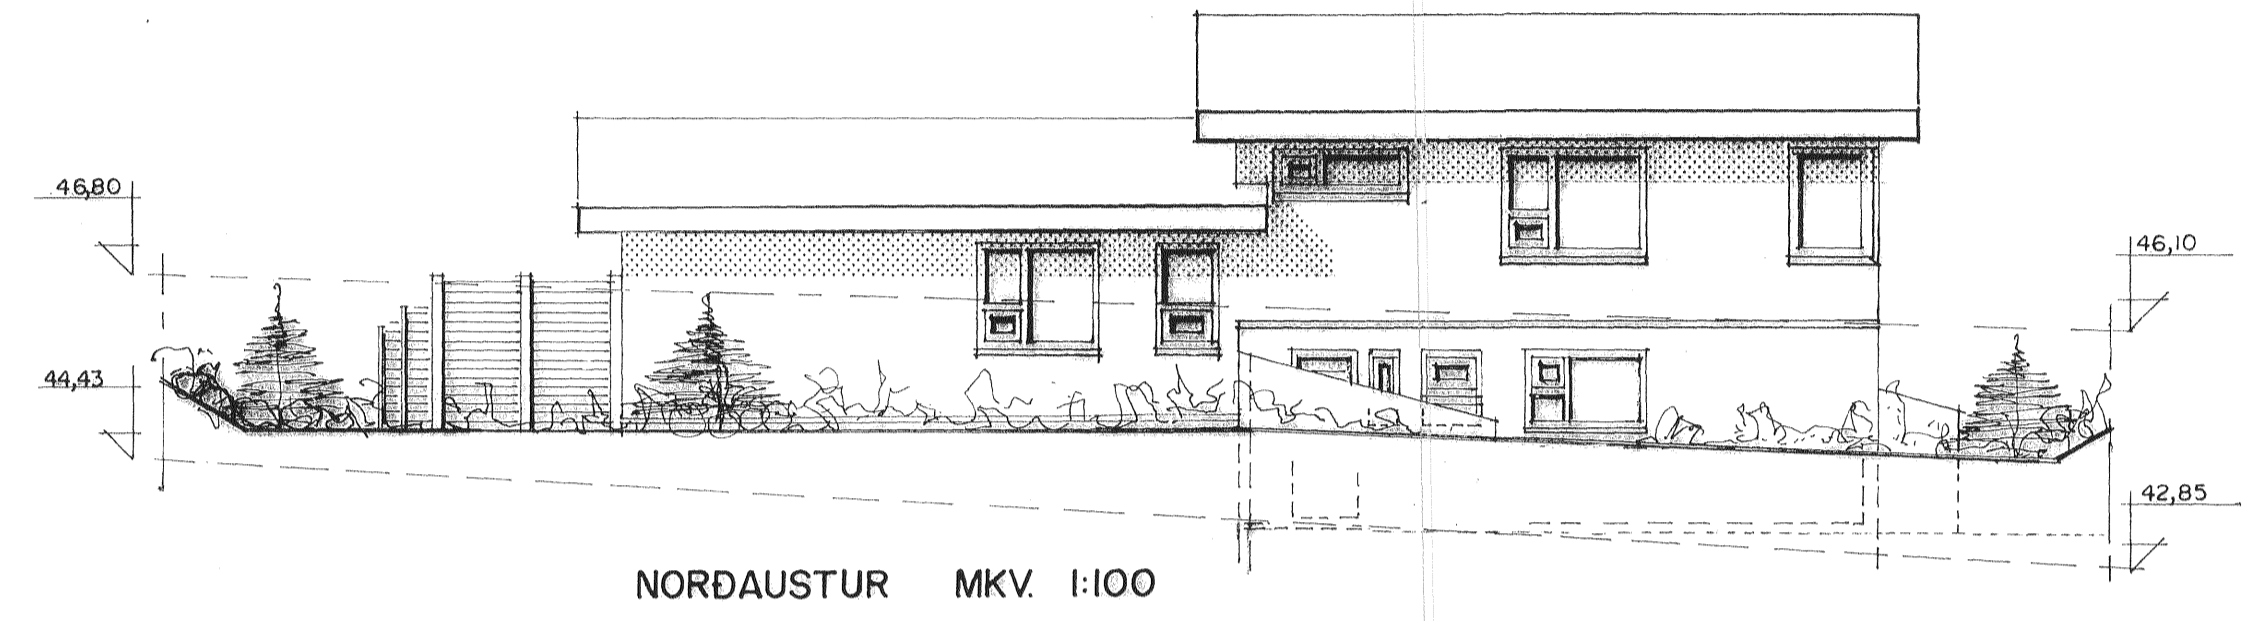


NORÐAUSTUR MKV. 1:100

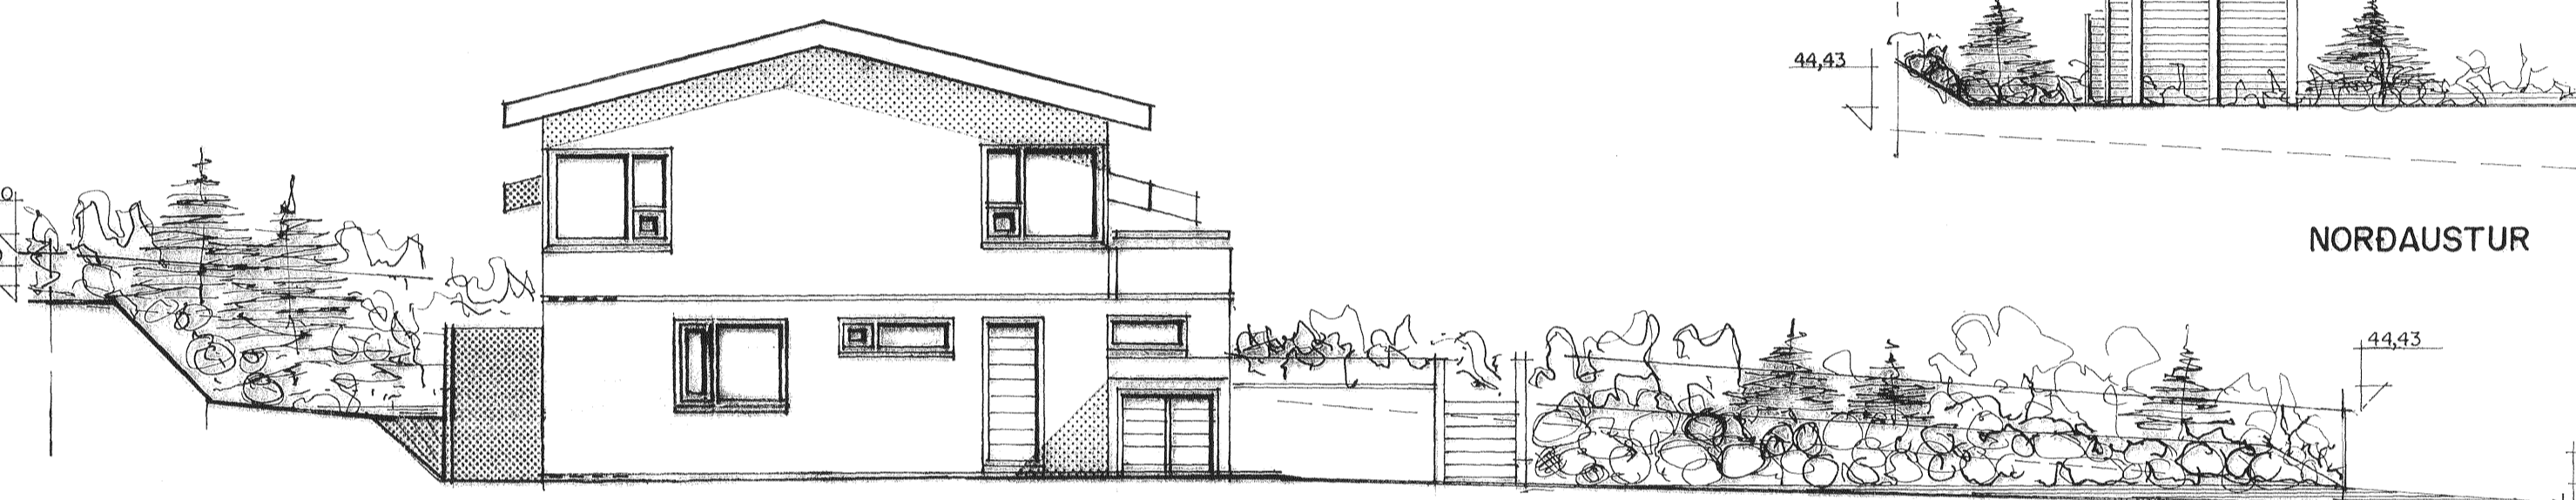


NORDVESTUR MKV. 1:100

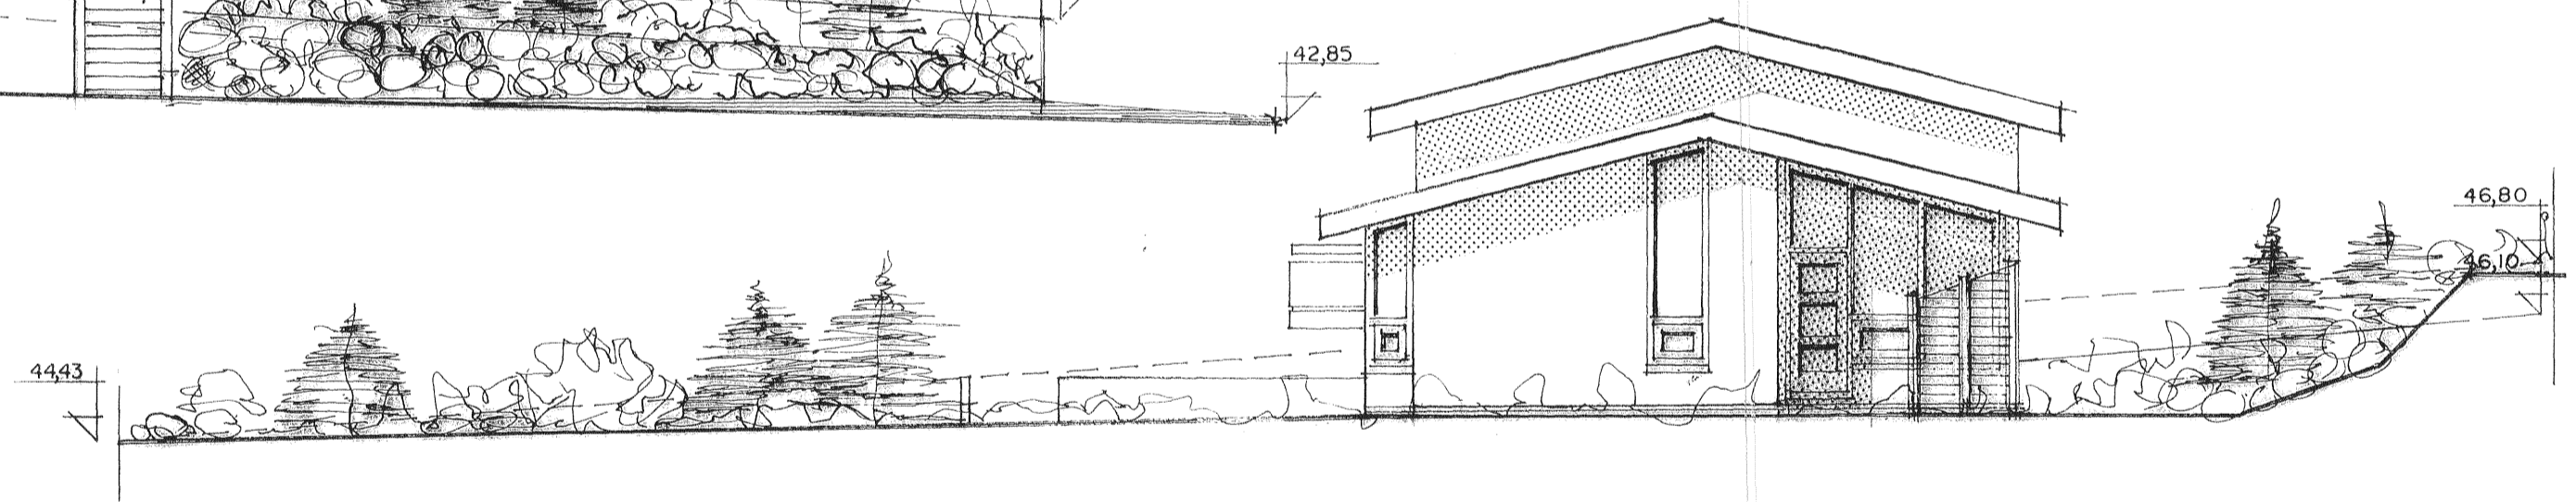


SUDAUSTUR MKV. 1:100

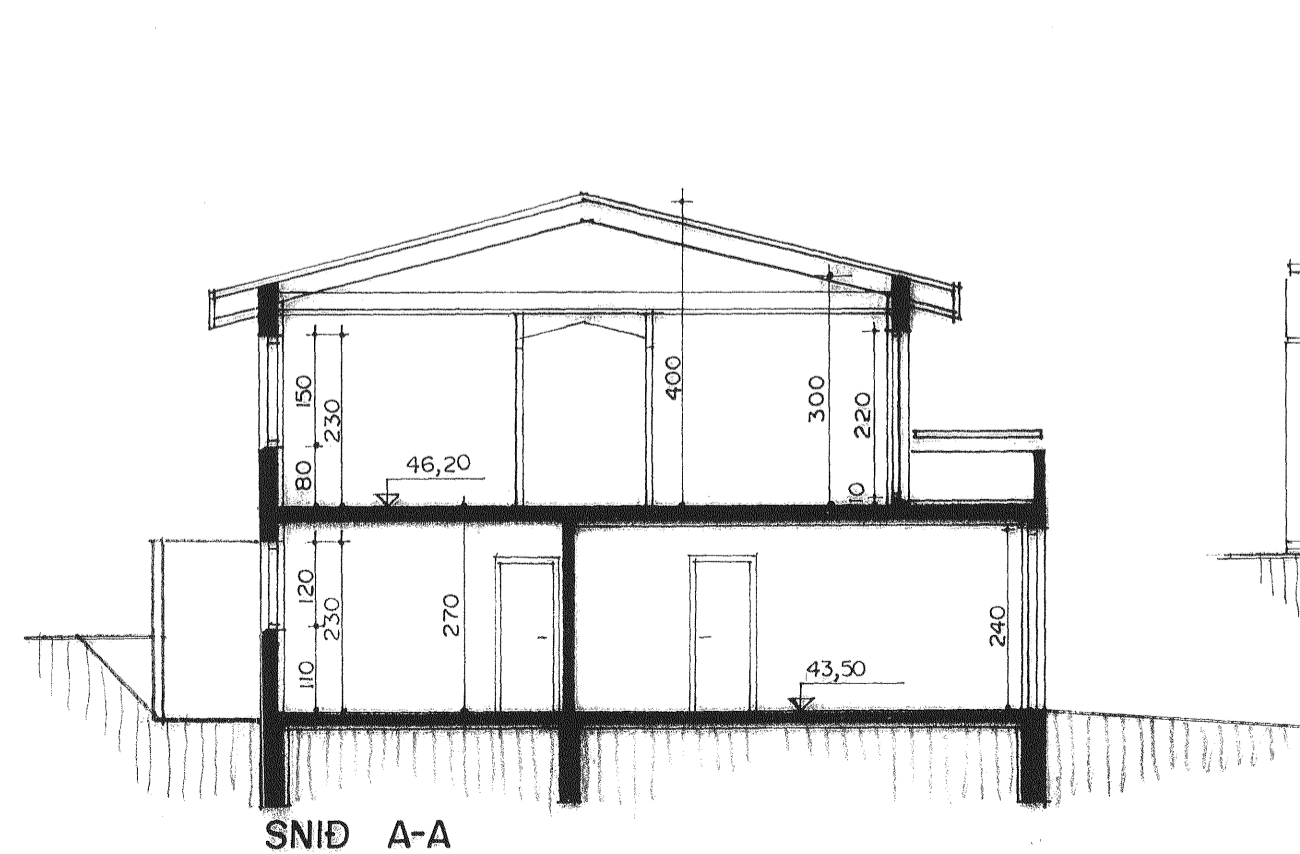

SNID A-A

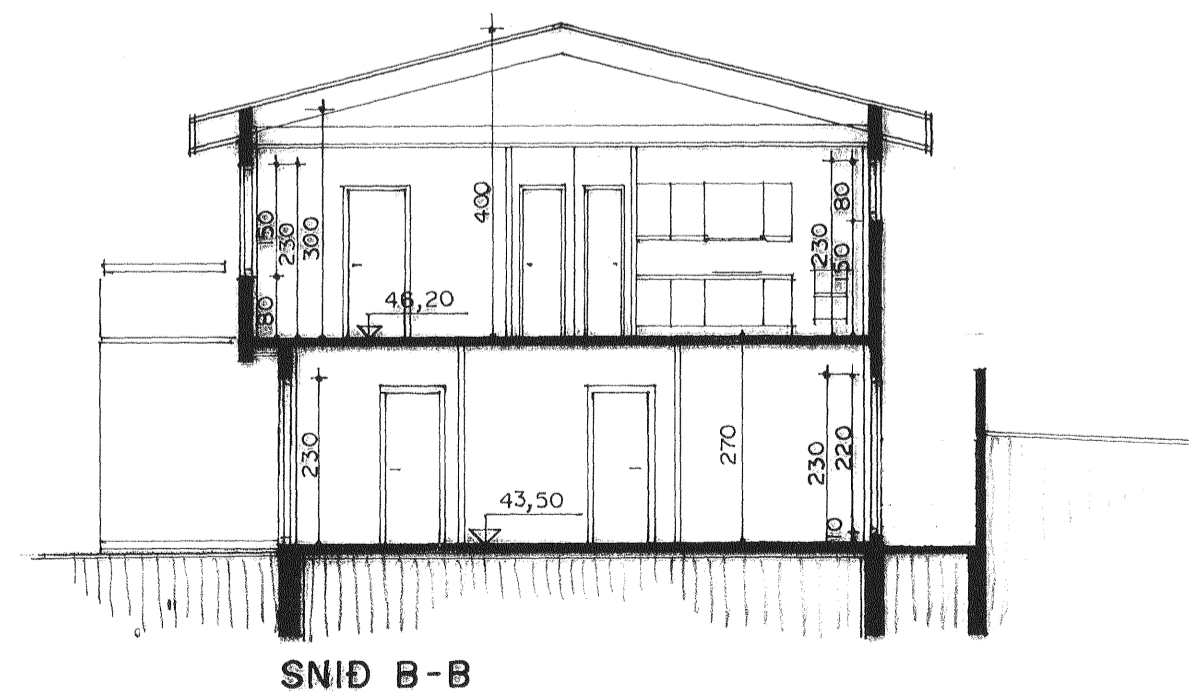

SNID B-B

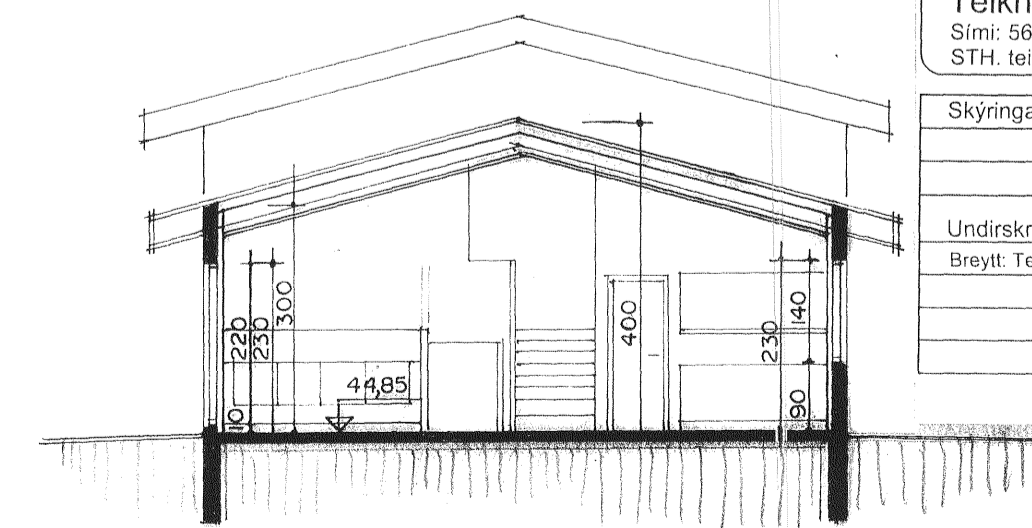

SNID C-C

KLUKKUBERG 3 HAFNARFIRÐI.

Sigurður Þorvarðarson byggingafræðingur bfi.
Teiknistofan Strandgötu 11 220 Hafnarfirði.
Sími: 5651510. Netfang: teiknistofan@simnet.is
STH. teiknistofan ehf. kt. 510298-2769. Kt. aðalhönnuðar: 141250-4189.

Skýringar: Aðaluppdráttur. Dagsetning: 5 maí 2011.

Undirskrift: *[Signature]*

Breytt: Teiknaður nýr og stærri gluggi á norðvesturhlíð kjallara í maí 2011. Sig. Þ.

KLUKKUBERG 3.
TEIKNING: 02/02

[Signature]
Sigurður Þorvarðarson