




1. HÆÐ
1:100

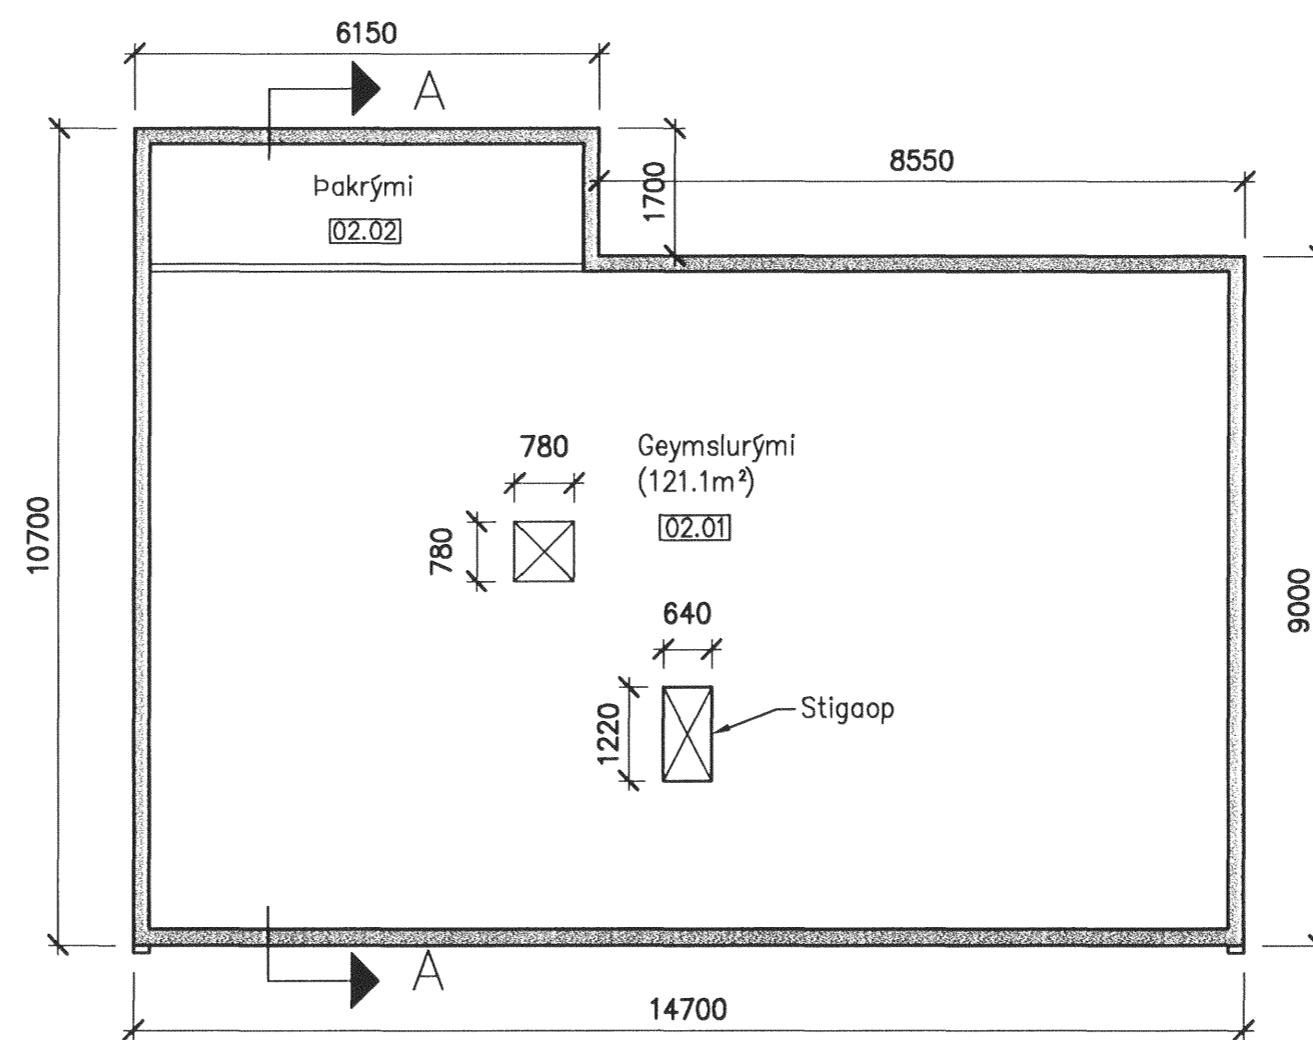


RISHÆÐ
1:100

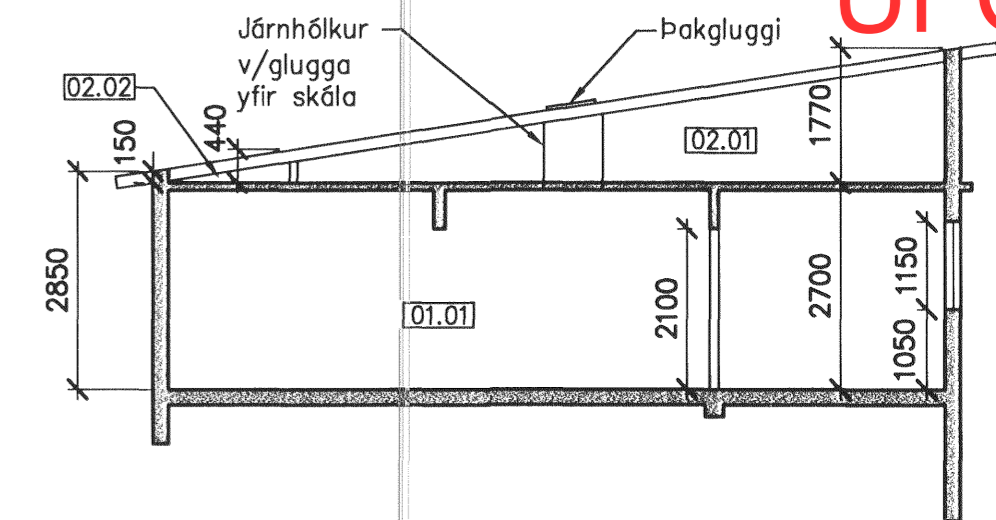


SNIÐ A-A
1:100

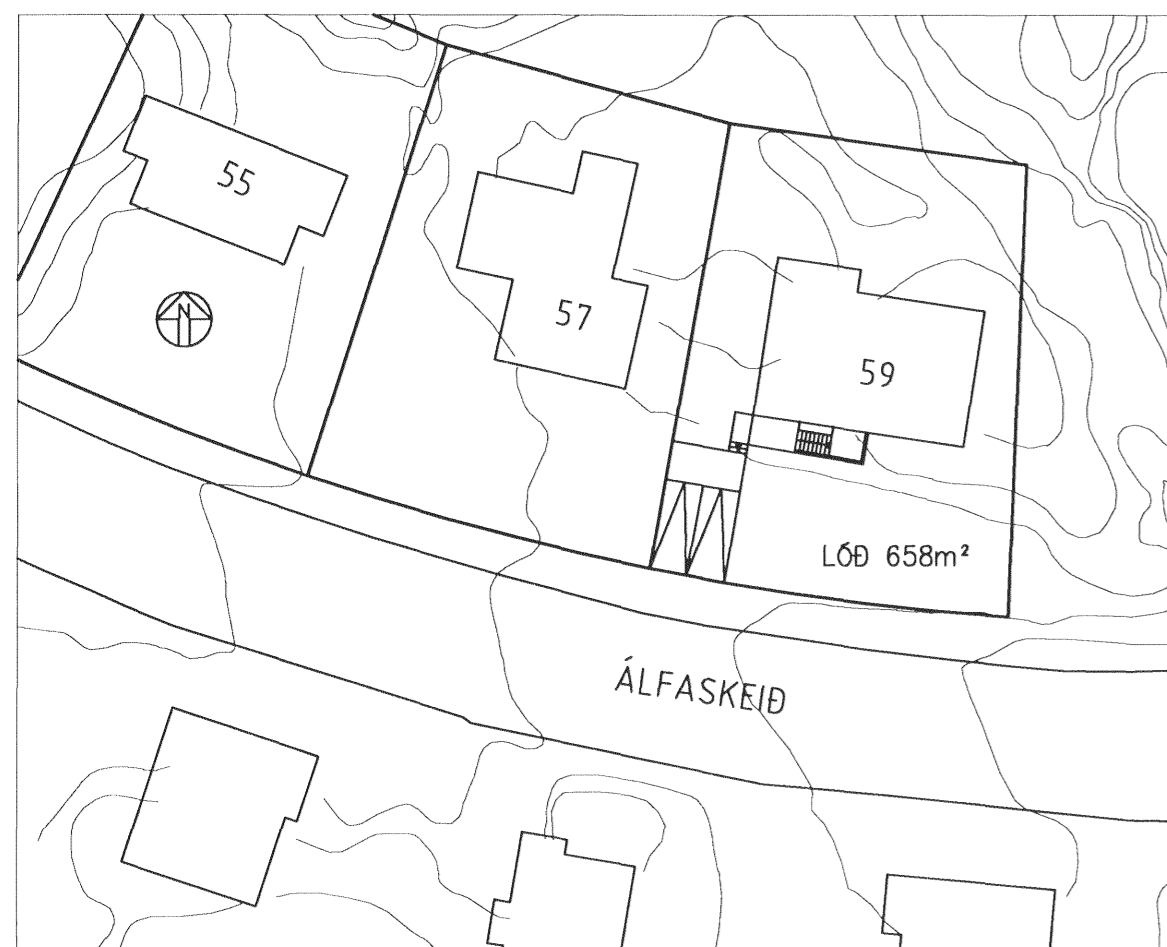


AFSTÖÐUMYND
1:500

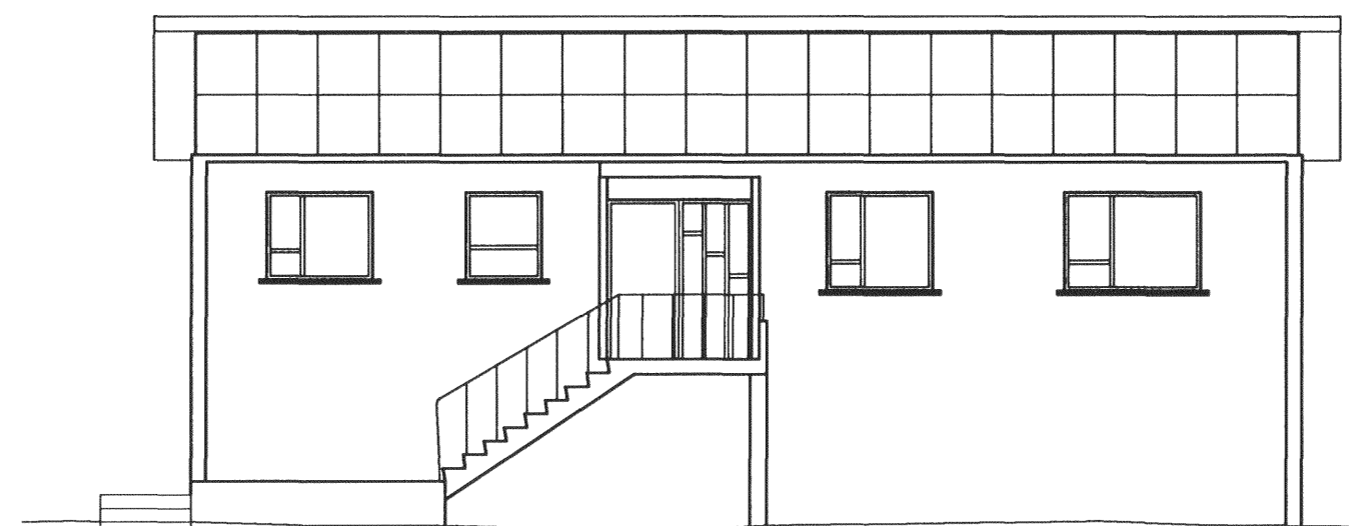

SUÐURHLIÐ
1:100

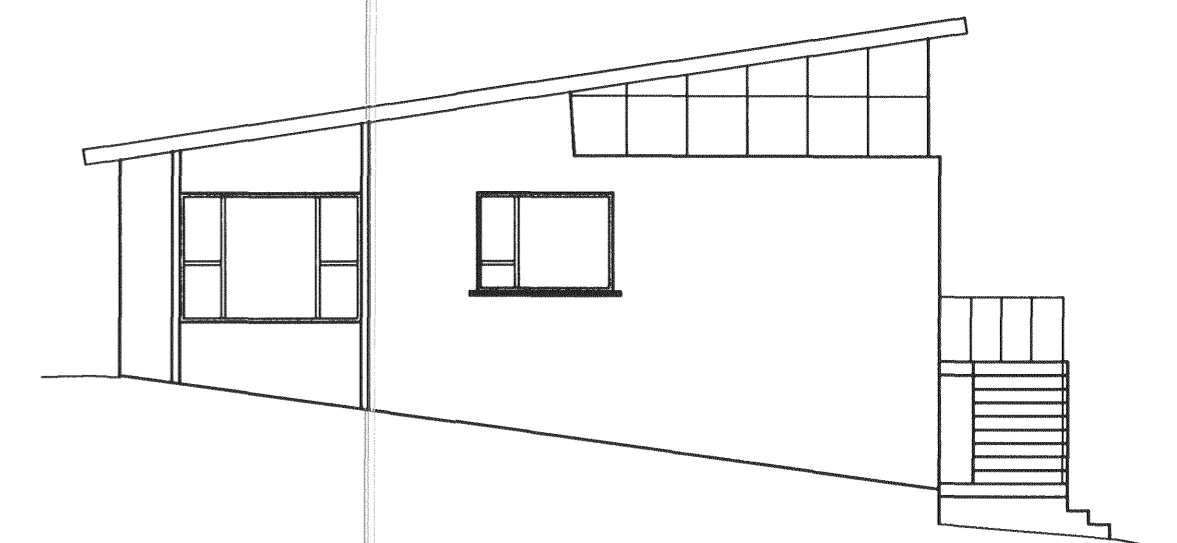

VESTURHLIÐ
1:100

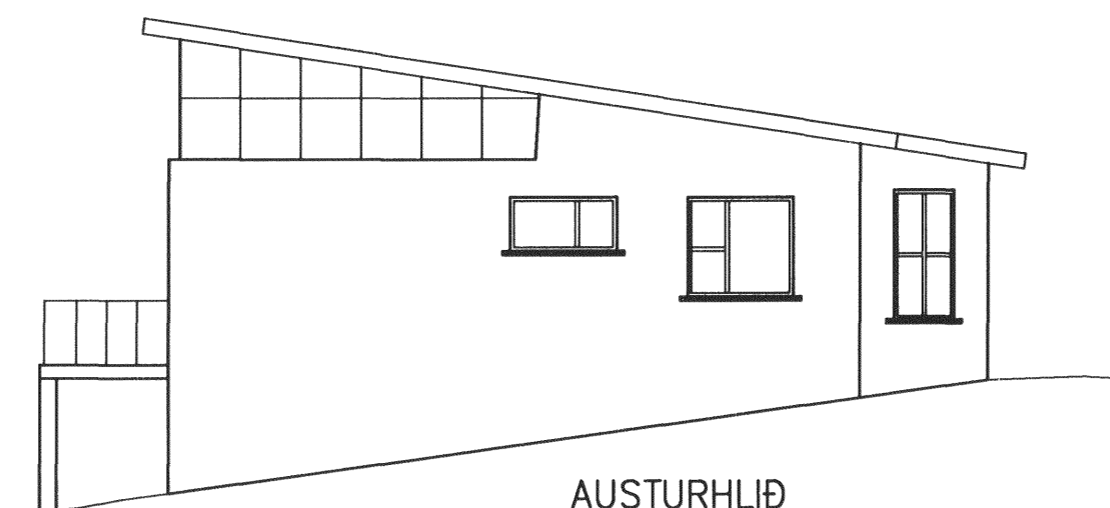

AUSTURHLIÐ
1:100



NORÐURHLIÐ
1:100

Samþykkt þann
11 MAY 2011
Byggingafulltrúiinn Hlutfélagið
F.h. Sigurður Steinarsson

Úr Gildi

	SAMÞYKKT:	ÁLFASKEIÐ 59, HAFNARFIRÐI VIÐBYGGING Aðalteikningar Reyndarteikning Grunnmyndir, snið, afstöðumynd og útlit
www.verkis.is - sími: +354 422 8000	1 2011-05-03 Bygginganefnd ÁFV RK SE RK ÚTG DAGS SKÝRINGAR TEIK HANN RÝNT SAMÞ	VERKFANG 11103 TEIKNING C40.001 1

© Öll afnot og afritun teikningar, að hluta eða í heild er höð skriflegu leyfi höfundar