

Stærðir	Fermetrar	Rúmmál
1. Hæð	76,1	217,0
2. Hæð	97,6	336,9
Santals	173,7	553,9
Bilageymsla	30,2	84,6
Santals	203,9	638,5


Samþykkt þann
27 APR 2011
 Byggingarstjórnir
 F.h. Sigurður Steinn

KÖLNUNARTÁBLUR	Hámarks-gildi	W/m² °C
Útveggir	0,37	
Þak	0,17	
Gólf á fyllingu	0,28	
Meðaltal glugga og hurða	2,13	
Vegjó meðaltal háuss	0,67	
STÆRD LÓÐAR	390,0m²	
NÝTINGARHLUTFALL	0,52	

- BYGGINGALÝSING:
- HÚSIÐ ER STEYPT Á STAÐNUM, MEÐ TIMBURÞAKI OG HVÍLIR Á SÖKKLI OG PLÁTU ÚR JÄRNÞENTRI STEINSTEYPU. INNVEGGIR ERU HLAÐNIR ÚR VIKURPLÖTUM OG GIFSVEGGIR Á GRIND.
- ÞAK ER GERT ÚR SPERRUM (50X225 mm.) SEM HVÍLA Á STEYPTUM ÚTVEGGJUM. EINANGRAD ER MEÐ 200 mm LÉTTULL, 25 mm LOFTUNARBIL. NEDAN Á SPERRUR ER GIFSPLÖTUKLÆÐNING FEST Á RAFLAGNAGRIND. ÞAK ER AMK. B30.
 - ÚTVEGGIR ERU STAÐSTEYPTIR MEÐ 100 mm EINANGRUN AD INNAN. ÚTVEGGIR MURHÖÐADIR AD UTAN OG INNAN.
 - GLER I GLUGGUM. K-GLER ER I GLUGGUM OG LOFTUNARBIL 12 mm Á FÖSTUM GLERJUM OG 9 mm Á LAUSUMFÖGUM

U-GILDI BYGGINGARHLUTA SKAL STANDAST ÁKVÆÐI BYGGINGARREGLUGERÐAR FRÁGANGUR Á LÓÐARMÁRKUM ER HÁÐUR SAMÞYKKI AÐLIGGJANDI LÓÐARHAFA

- ▣ STADSETNING Á REYKSKYNJARA
- ← FLÖTTA- EDA ÞJÆRGUNARLEIÐ
- IEI60 TÁKN UM ELÐVARNARVEGG EDA ELÐVARNARHURÐ

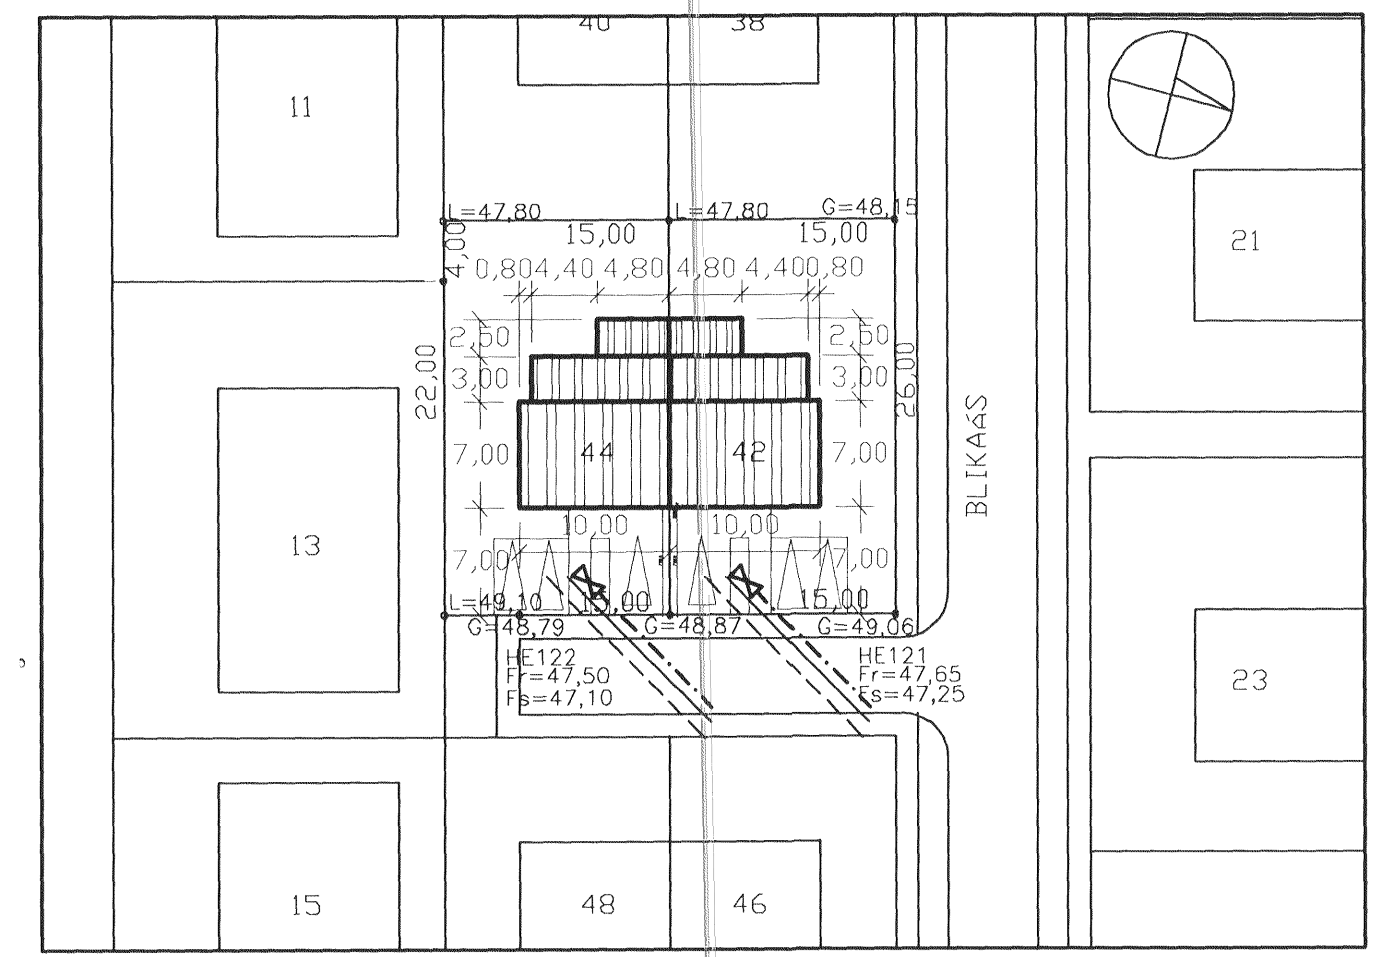

AFSTÖÐUMYND 1/500

BLIKAÁS 42-44

AFSTÖÐUMYND 1/500
 vecknr.: 9909 hannað/teikn: FF mkv: 1/100, 1/500 dags: 30.11.99

teiknistofan Studio F	fríðrik fríðriksson arkitekt faf 211256-4519 sími 864 96 10
	kelduhvammur 6 220 hafnarfjörður ffark@islandia.is

B 26.3.11 ff Reyndartelkn. þvottah. geym. og bílast. lagfr. olfuskilja f. Jarlægð af telkn.
 A 28.3.00 ff Lagnakjallari settur undir bílageymslu
 breytt dags. teikna? lýsing