



AUSTUR

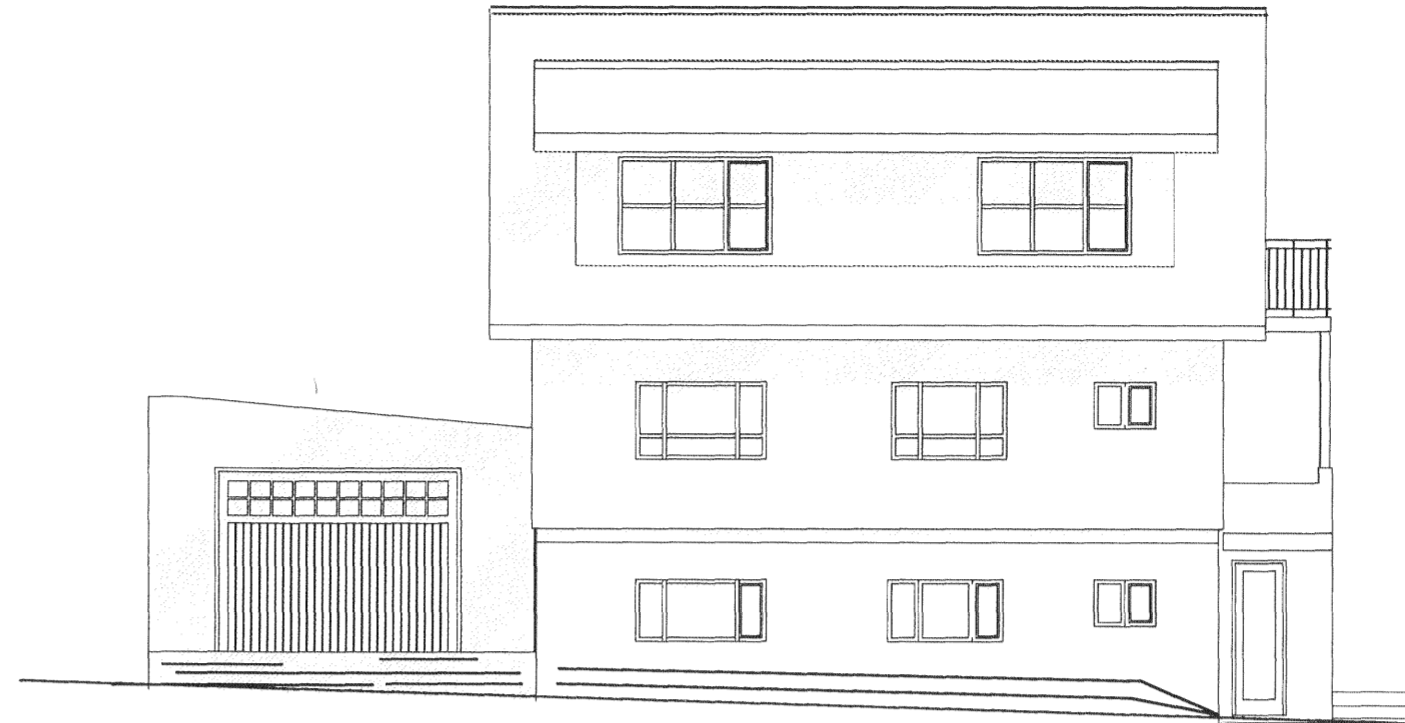

NORÐUR

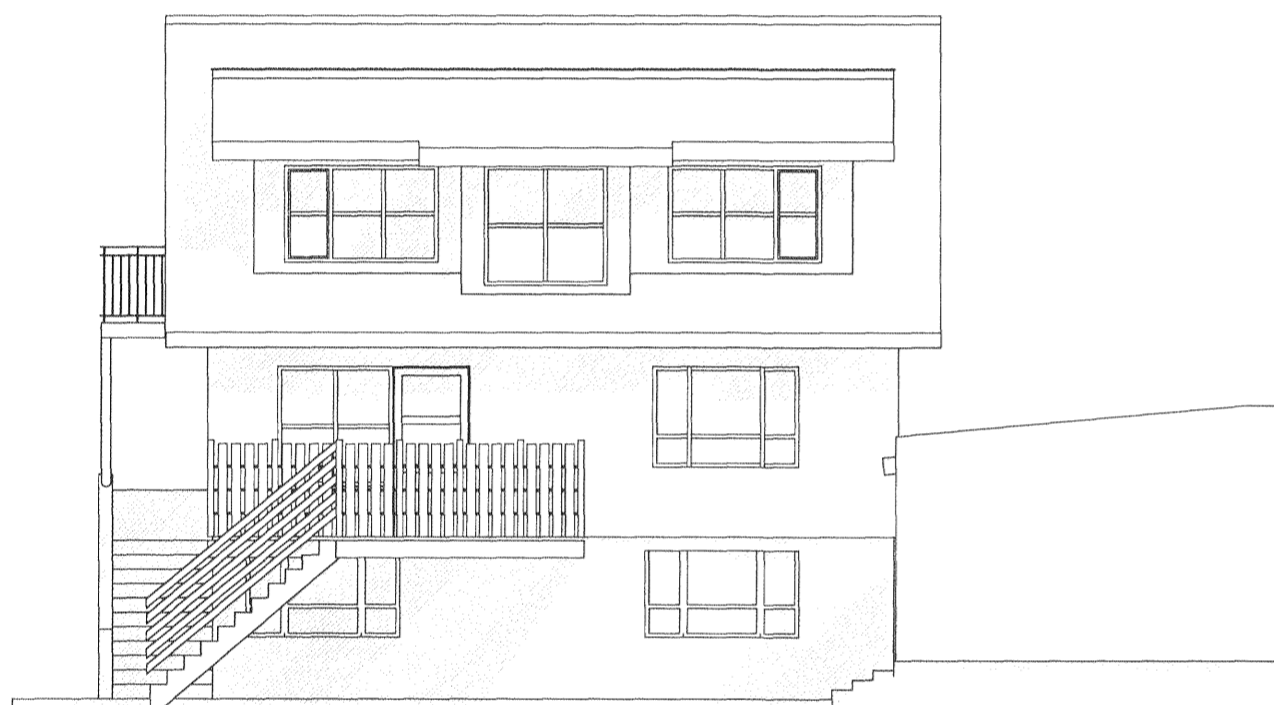

SUÐUR



VESTUR

Samþykkt

27 APR 2011

Byggingafulltrúinn í HÍ
F.h. Sigurður Steinar Jónsson

Ég undirritaður eigandi íbúðar 00-01 kjallara set mig ekki á nokkurn hátt upp á mótti því sem fram kemur á þessari teikningu. Fram hafa farið eignarskipti þannig að sameigilegt rými í kjallara tilheyrir íbúð 00-01, á móti er gefinn eftir lóð fyrir pall sunnan við húsið sem tilheyrir íbúð 01-01.

nafn: Gunnar Þóris
lögheimili: BRATTAKINN 12
kennitala: 271166-3809

Skráningartafla: brattakinn 12				Skrásetjar: hlíður bjarnadóttir																
Landnúmer: 120124				Kennitala: 200362-6409																
Matshlutanúmer: 01				Útgáfa: 4.01b Dags: 3/22/2011																
Uppskipting og lýsing				Stærðir																
D0	D1	D2	D3	D4	D5	D5M	D6	D7	D8	D9	D10a	D10b	D11	D12	D16	skiptarúm	D17			
		Matshluti			220,7	0,0	2,7	2,7	210,8	7,2			598,8	184,8	210,8		525,448			
		Botn											15,3							
	00	Kjallari			76,7	0,0	0,0	0,0	76,7	0,0			182,2	87,3	76,7					
A	0001	ósamþykkt íbúð	N	0001	72,0				72,0		2,17	2,54	176,2	63,5	72,0	2,45	155,575			
A	0002	geymsla	N	0001	4,7				4,7		0,80	2,40	6,0	3,8	4,7	1,28	4,864			
	01	1. hæð			72,0	0,0	2,7	0,0	72,0	0,0			196,5	62,3	72,0					
A	0101	íbúð	N	0101	72,0				72,0		2,73	2,73	196,5	62,3	72,0	2,73	170,079			
B	0102	útlitropur	U	0101	1,6				1,6											
C	0103	Verönd	S	0101	18,1				18,1							1,00	18,100			
	02	2. hæð			72,0	0,0	0,0	2,7	82,1	7,2			204,8	55,2	82,1					
A	0201	íbúð	N	0101	64,8			2,7	82,1		2,51	3,99	203,4	55,2	82,1	3,14	173,328			
A	0202	rými	F	0101	7,2				7,2		0,00	0,38	1,4							
C	0203	svalir	S	0101	3,5				3,5							1,00	3,500			
Athugasemdir																				
Sameignir sumra																				
Eignarhald																				
	0001	ósamþykkt íbúð	76,7	160,439	160,439															
	0101	íbúð	134,1	365,007	365,007															
		Allt	210,8	525,448	525,448															

BREYTT 24. mars 2011
Breytt eignarhald á kjallara ný skráningar-
tafla. Verönd fyrir 1 hæð ,hurð út þar. br gluggi.

TEIKNISTOFAN Verkefni
BRATTAKINN 12

KVARDI Heiti **ÚTLIT**
SKRÁNINGARTAFLA

kvarði 1:100, 1:1 verk. nr
dags. 28. MAÍ 2010. dags br. 24. MARS. 2011
hönnun G. G. teikn. nr
teikn G. G. **A-2**

Hringbraut 17 220 Hafnarfirdi
s. 555-2020 FAX 555-2021
Gísli G. Gunnarsson BFÍ kt. 020649-2409
kvardi@kvardi.is