


Fyrir:



Eftir:

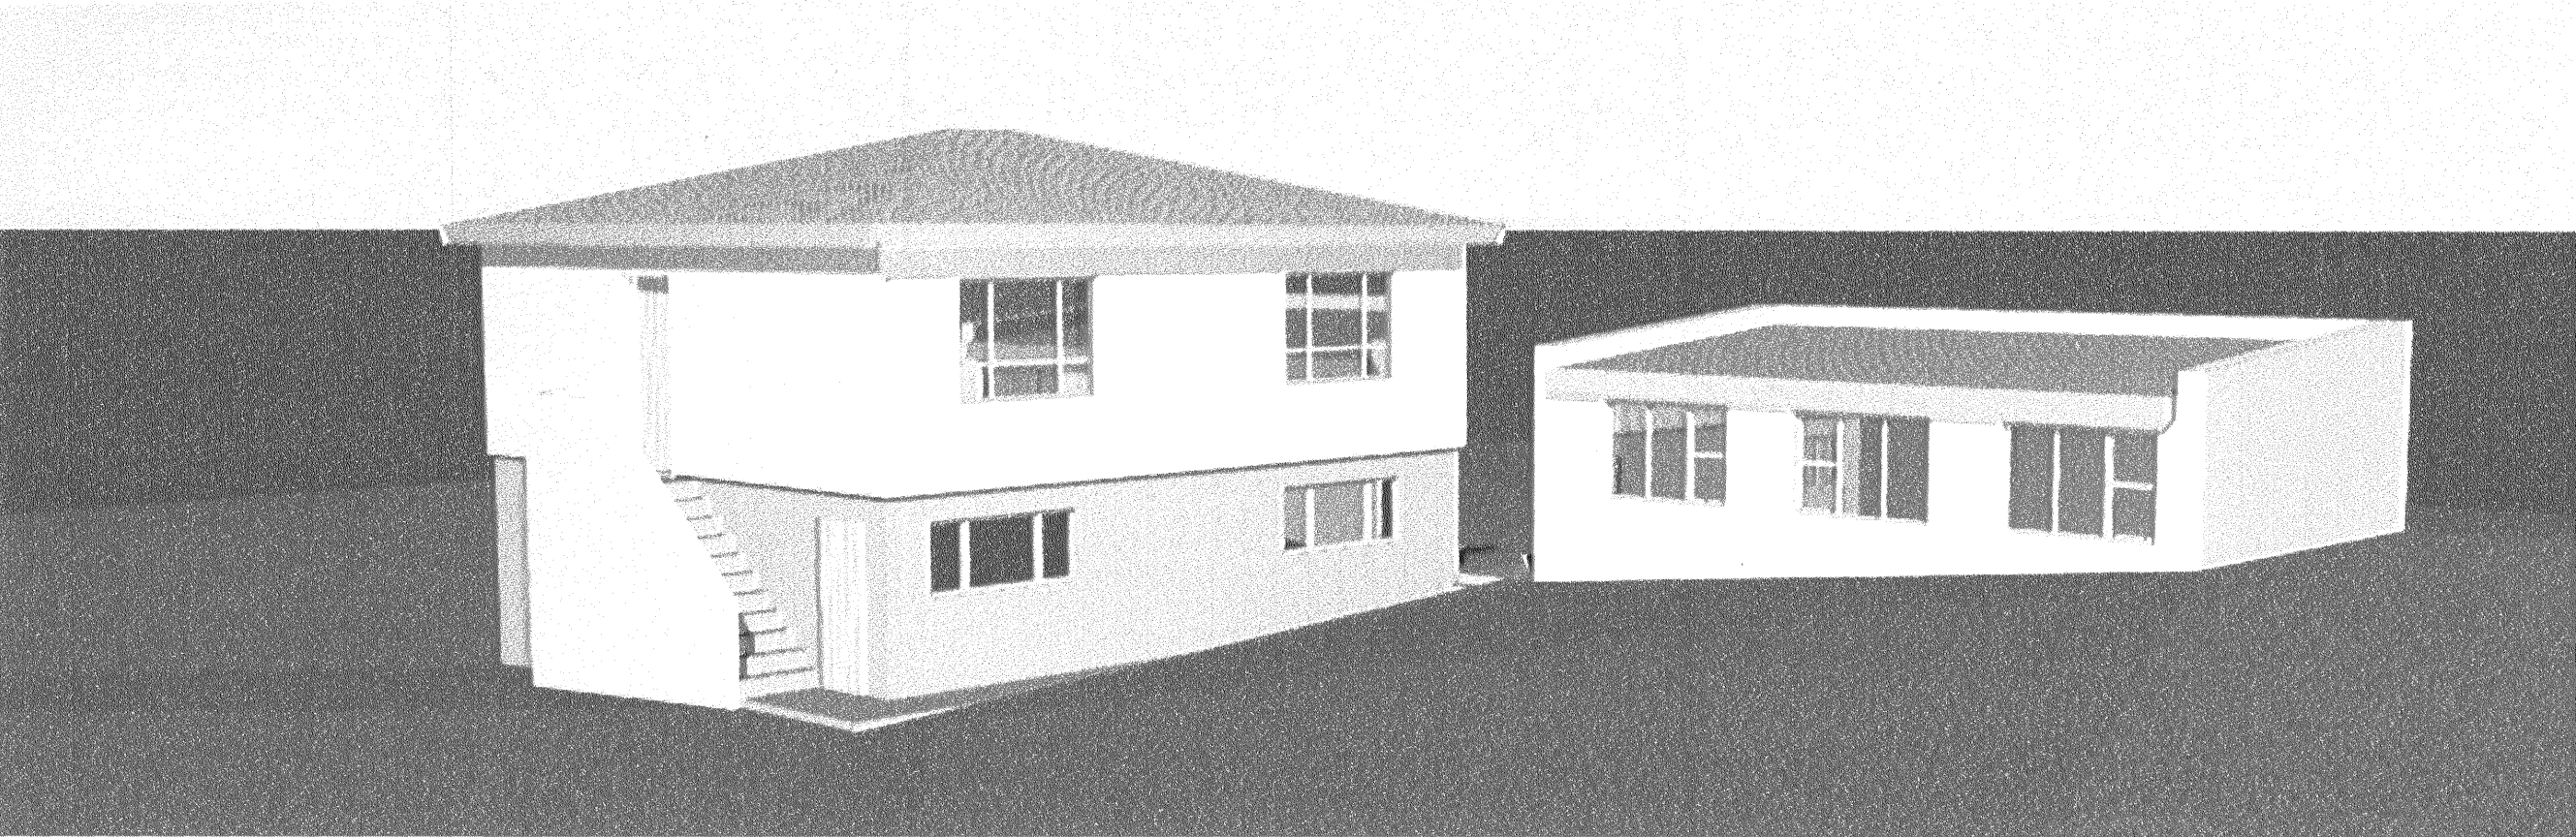

Samþykkt þann

27 APR 2011

Byggingaáðiliðinn í Hafnarfirði
F.h. Sigurður Steinar Jónsson

TEIKNISTOFAN



Verkefni

BRATTAKINN 12

Heiti

SKRÁNINGARTAFLA
SKURÐMYND
AFSTÖÐUMYND

kvarði

1:1

verk. nr

dags.

28. MAÍ 2010.

dags br.

hönnun

G. G.

teikn. nr

teikn

G. G.

A-4

Hringbraut 17 220 Hafnarfirdi
s. 555-2020 FAX 555-2021
Gísli G. Gunnarsson BFÍ kt. 020649-2409
kvardi@kvardi.is