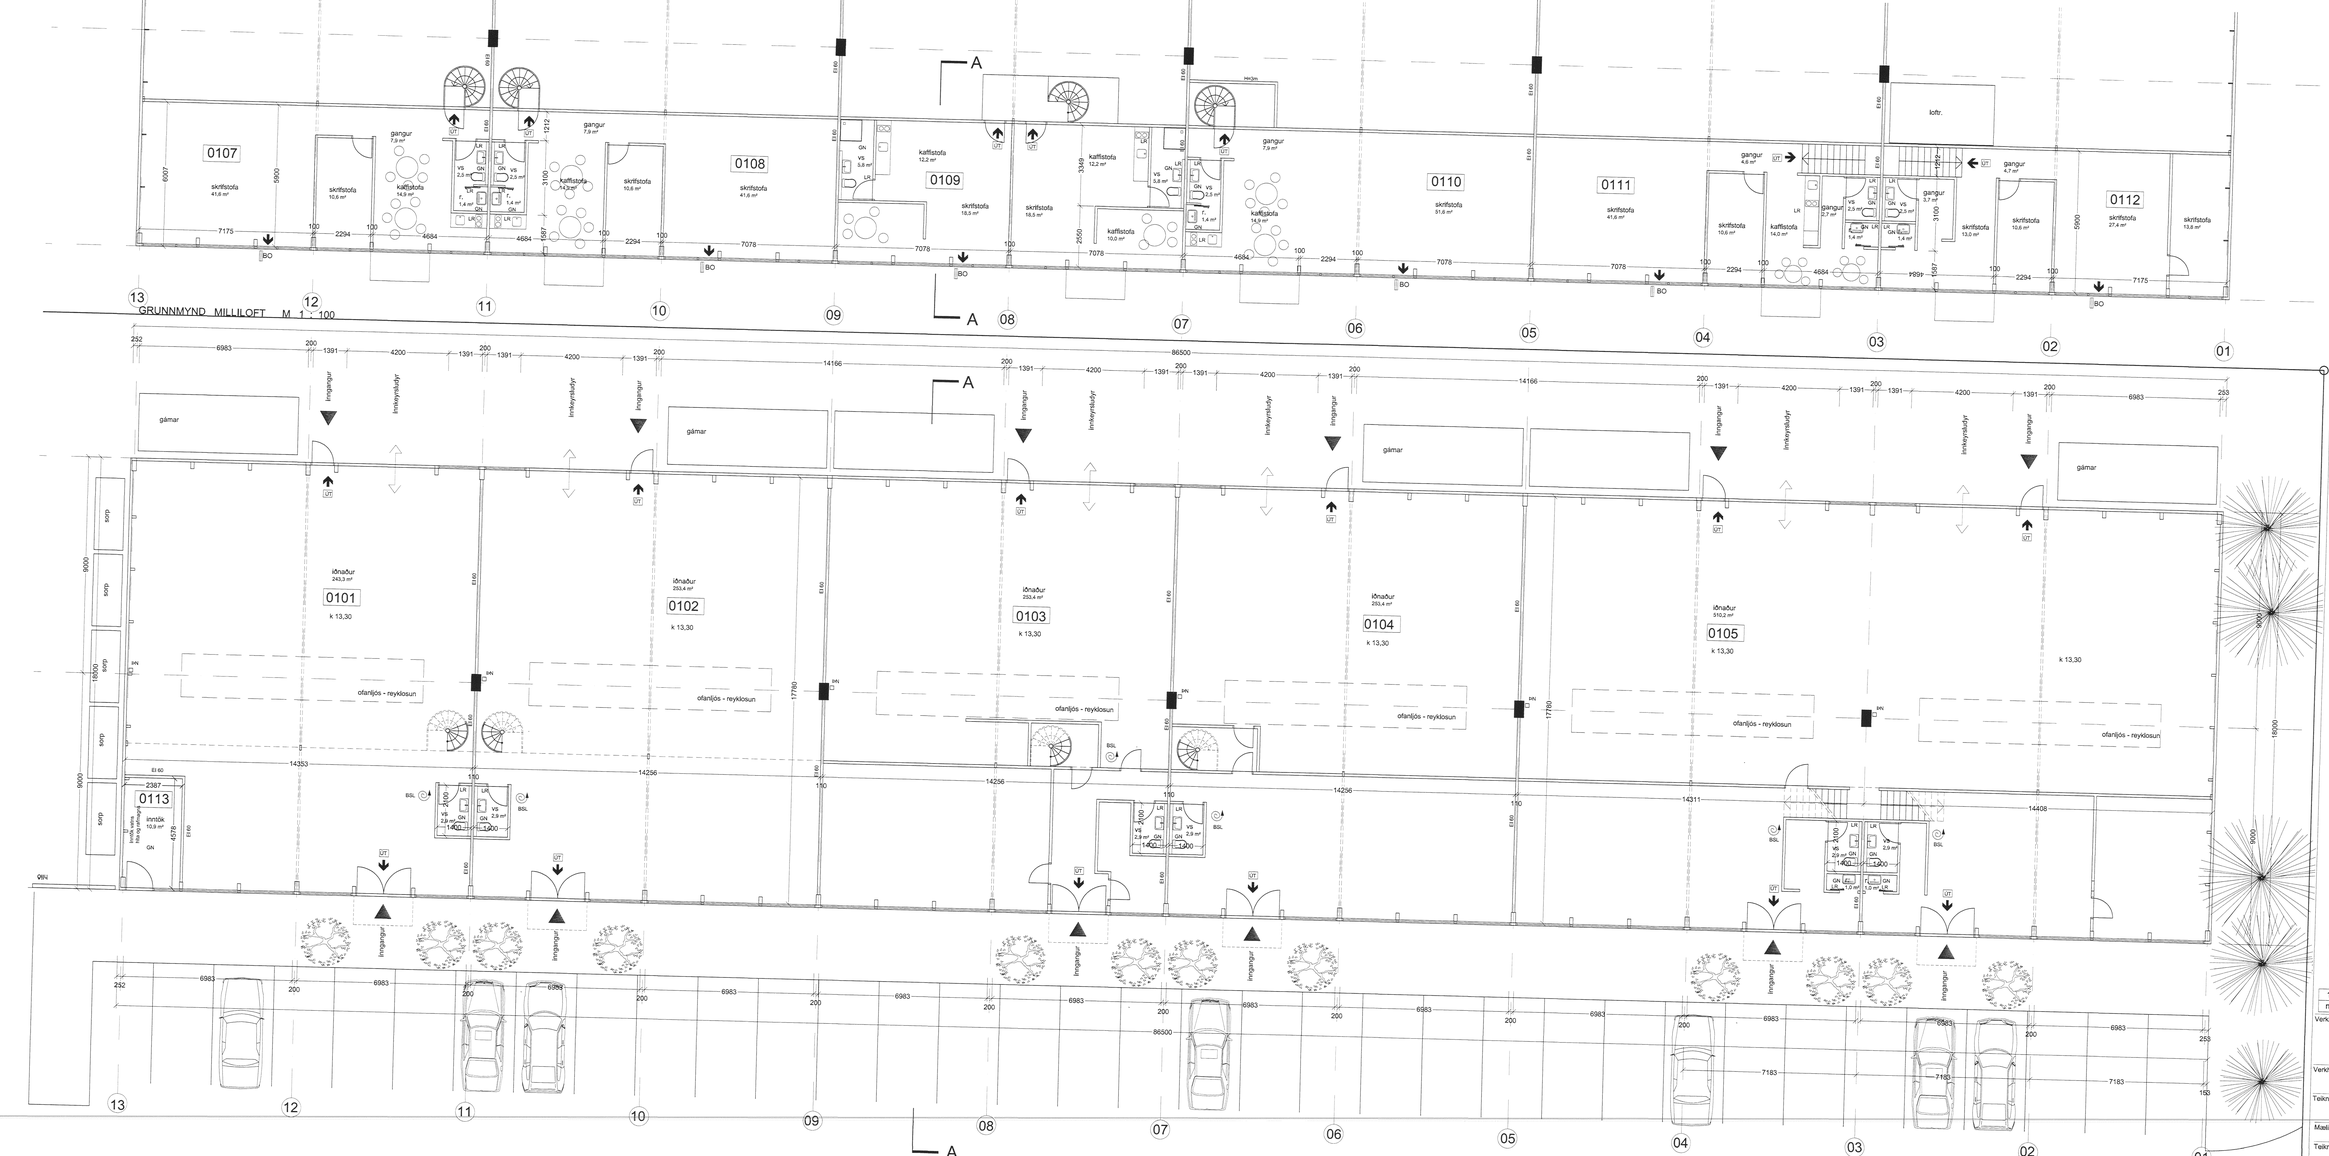

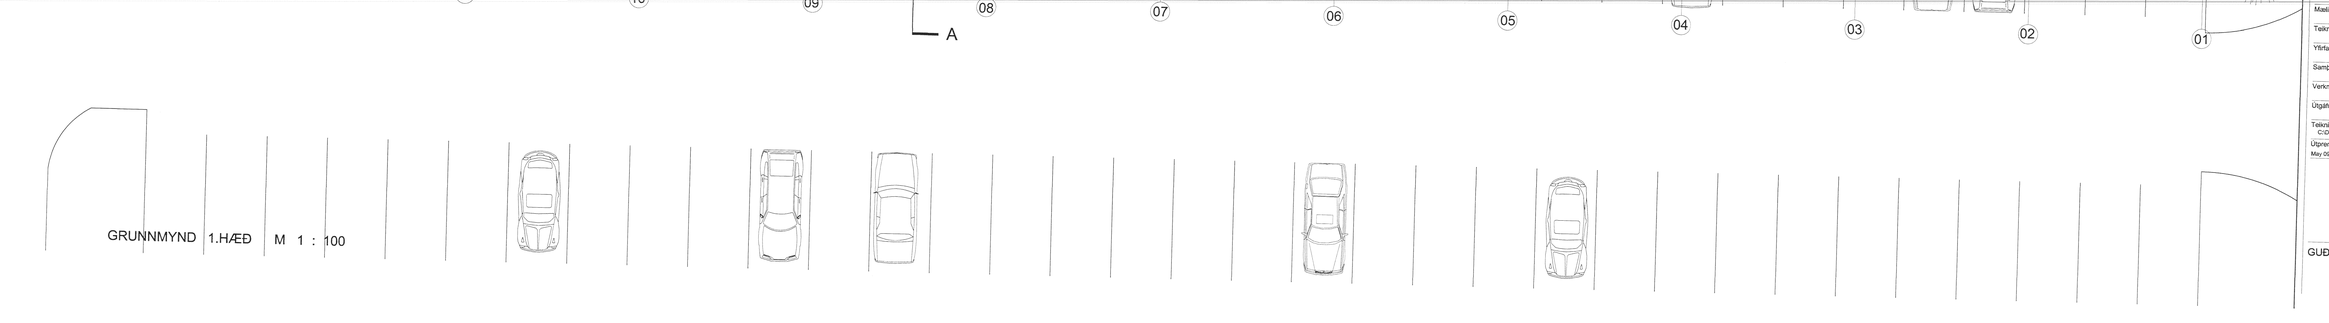

BO - björgunarop.
BSL - brunaslöngur
UT - flóttaleið

nr.		dags
1	reyndarteikningar	31.03.11

Verkheiti: Miðhella 4, Hafnarfirði
Verkhluti: grunnmynd
Teikninúmer: 02
Mælikvarði: 1:100
Teiknað: GKG/RA
Yfirfarið:
Samþykkt:
Verknúmer:
Útgáfudagur: 12. mars 2007
Teiknistöð: C:\Documents and Settings\ragnheidur\My Documents\04-Vinna\Selhella\mars11\sem\Selhe
Útprentað: May 09, 2011 - 12:42

Samþykkt þann 11 MAY 2011 Byggingarfulltrúinn í Hafnarfirði Frh. Sigurður Steinar Ásgeirsson

GUÐMUNDUR KR. GUÐMUNDSSON ARKITEKT