


GRUNNMYND 4. HÆÐ 1:100

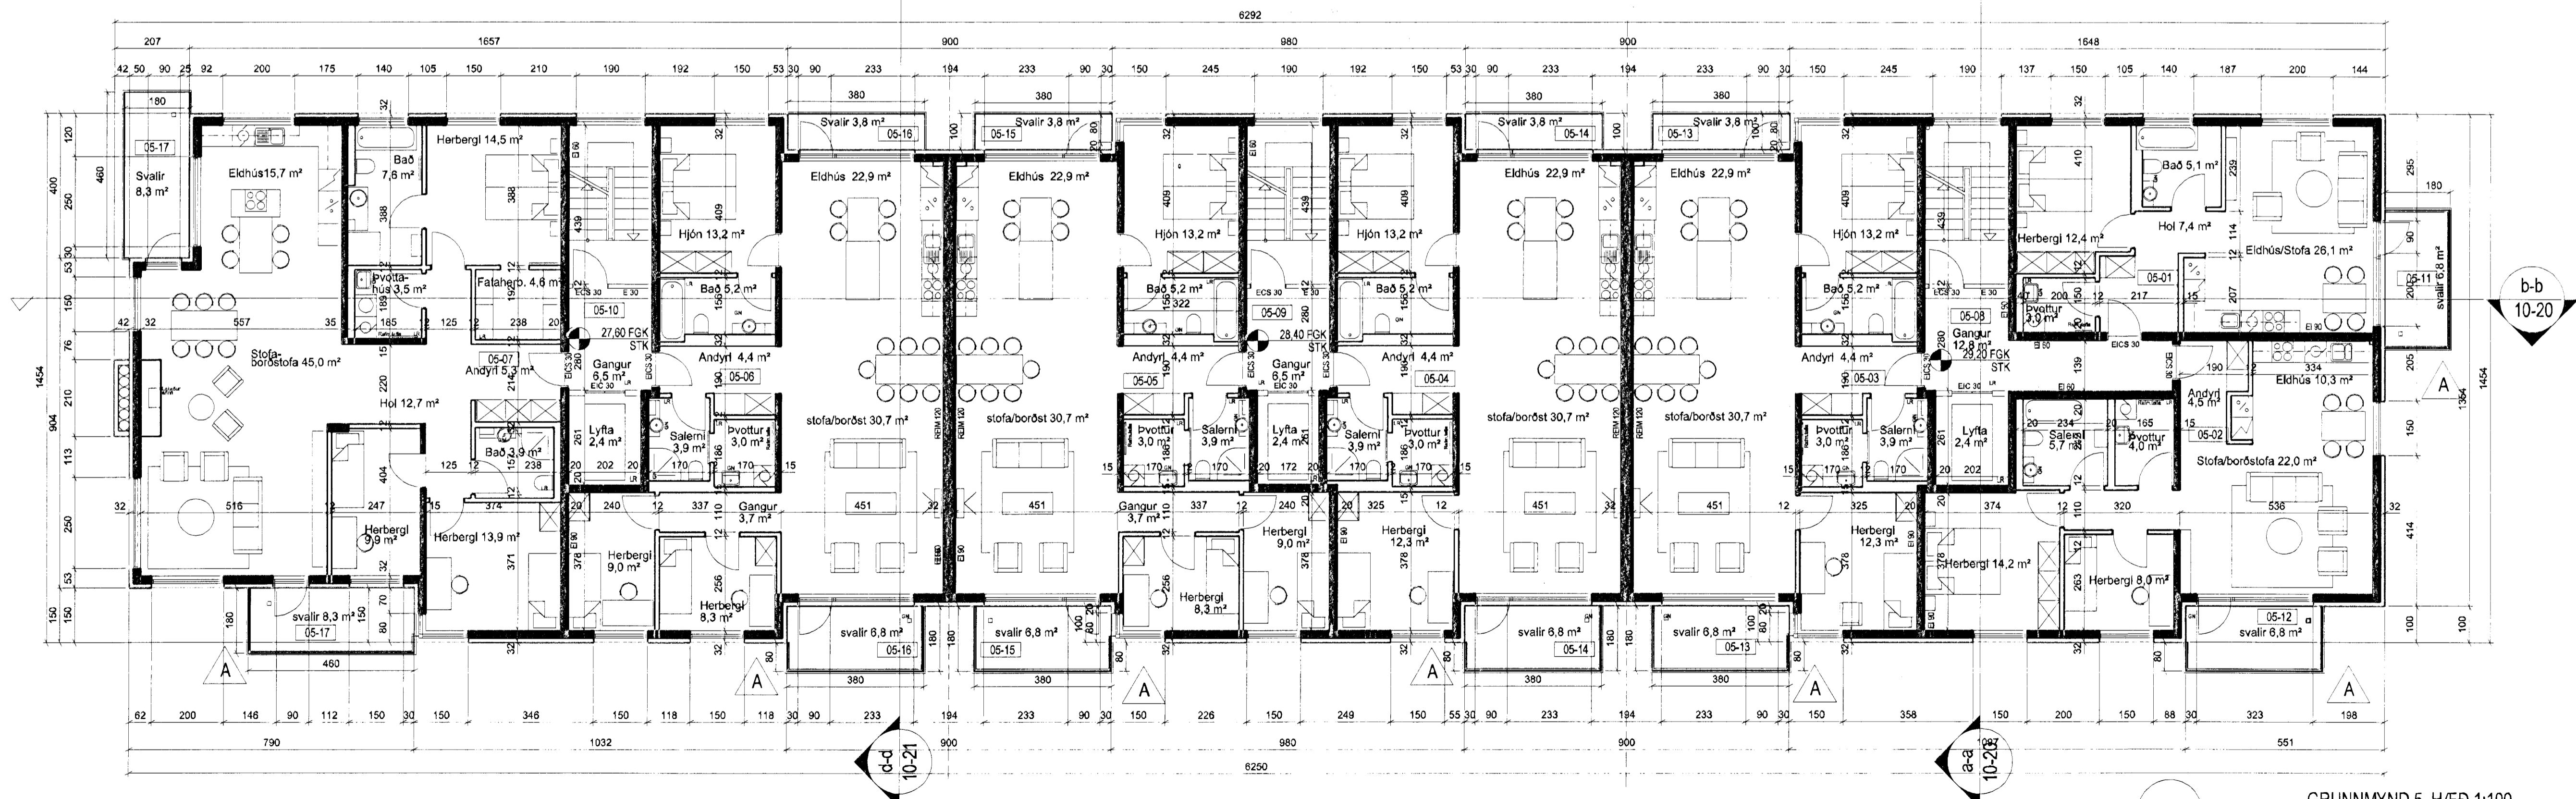

GRUNNMYND 5. HÆÐ 1:100

A	SS	PG	12.02.2010
Glöðfellingsséttir á svallir á suður og vestur hlöðum.			
ÚTGAFA	TEKNIÐ	FRAMÞYKT	DAÐS
BREYTINGAR			

ASK Arkitektar
 Gæingulú 3
 101 Reykjavík
 Sími 515 0300
 Fax 515 0319
 www.ask.is

Ártun aðalhönnuð af
Þrangveit
 Páll Gunnlaússon arkitekt FAX: 210552-2199

SKIPALÓN 4 - 8

VERKEFNI	MNV. I A1
HEITI VERKINGAR	1:100
GRUNNMYNDIR	TEKNIÐ
GRUNNMYNDIR 4. og 5. hæðar	HD
VERK NÚM.	DAÐS
0628	09.03.2008
NOMER TEKNIÐ	ÚTGAFA
10-05 5 af 11	A