



SUÐ - VESTURHLIÐ. 1:100



SUÐ - AUSTURHLIÐ. 1:100
 Fyrir breytingu

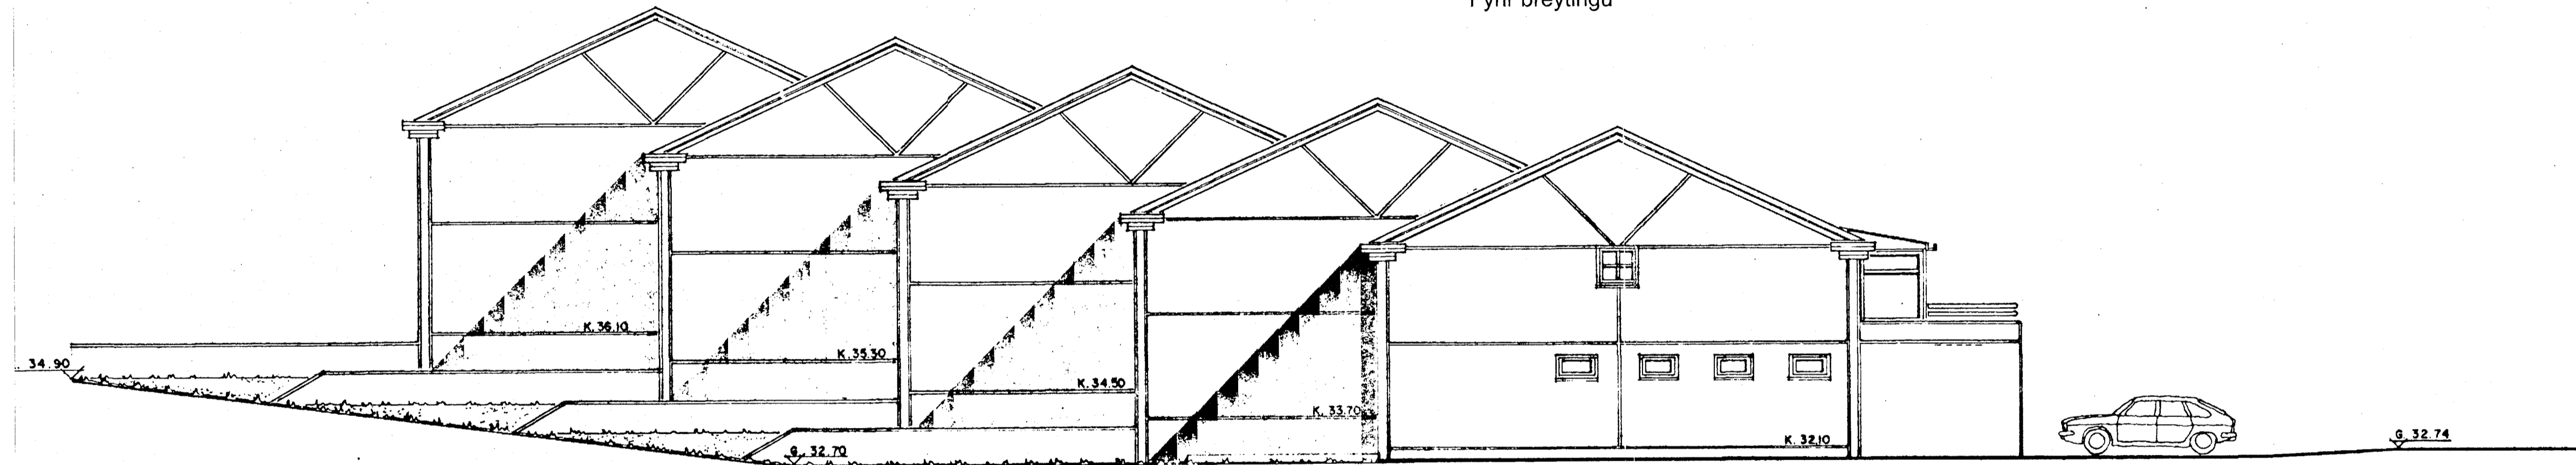

NORÐ - VESTURHLIÐ. 1:100

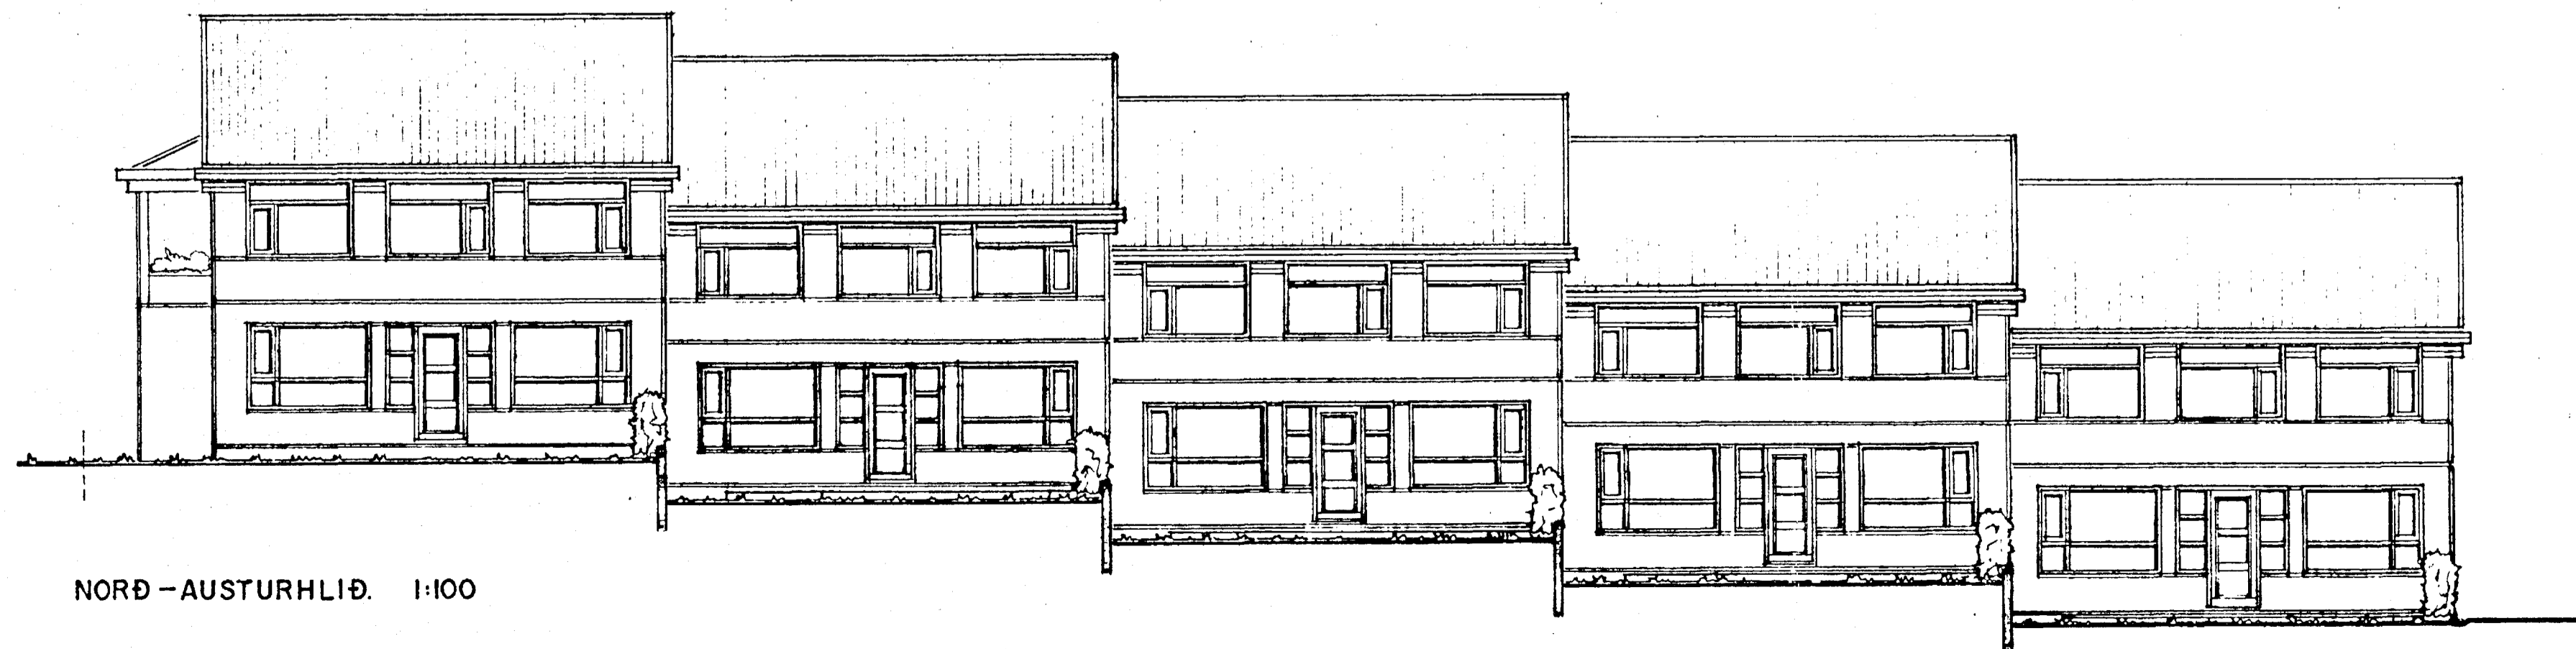

NORÐ - AUSTURHLIÐ. 1:100