




Samþykkt barn  
 07 APR 2010  
 Byggingafultrúnaðurinn  
 Fh. Sigurður Steinar Jónsson

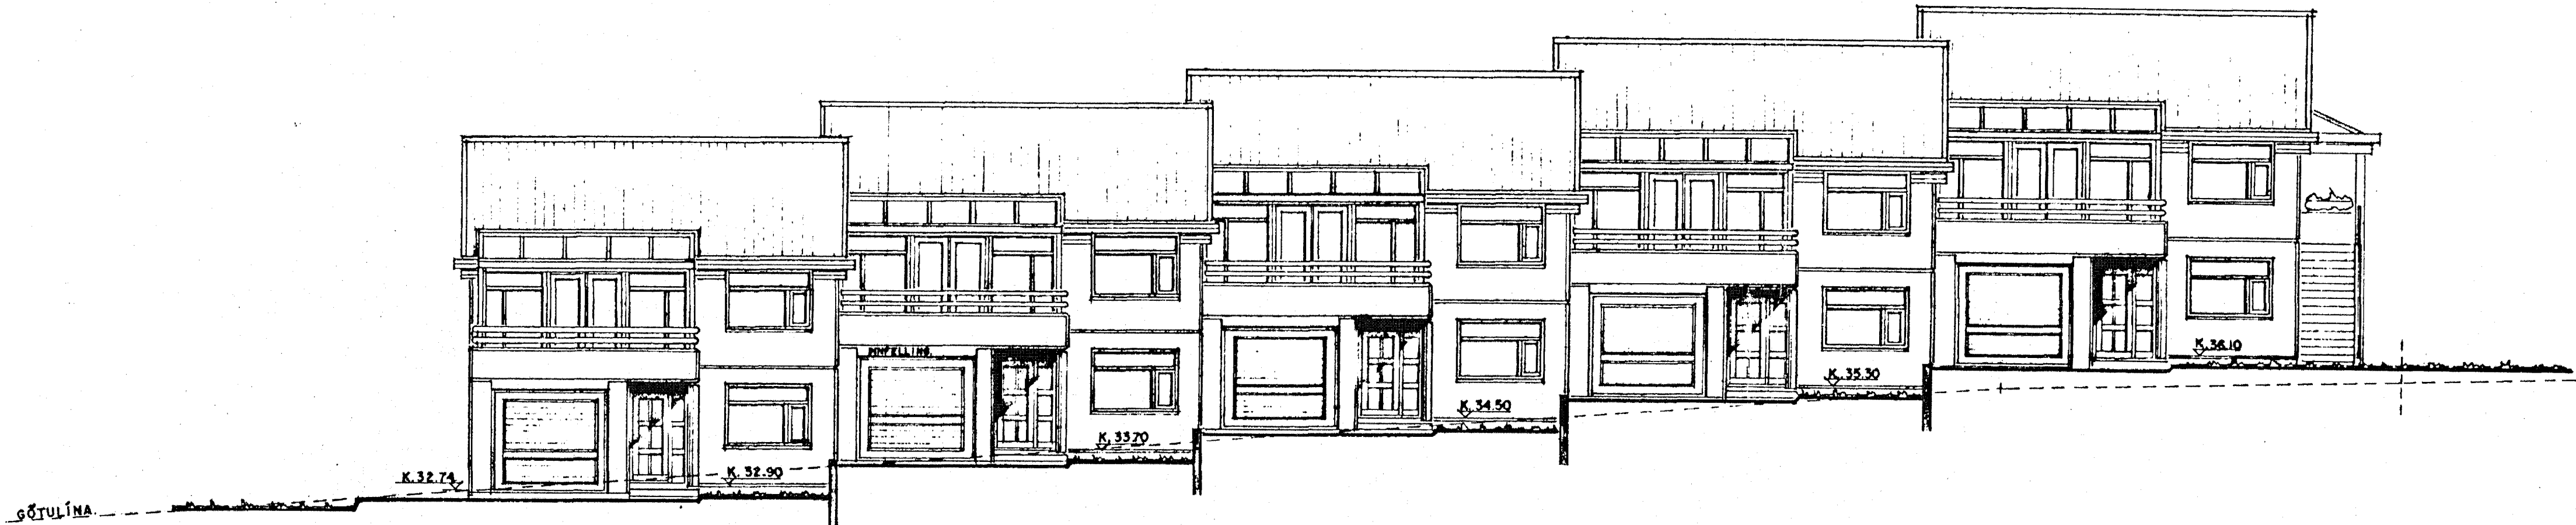


SUÐ - VESTURHLIÐ. 1:100

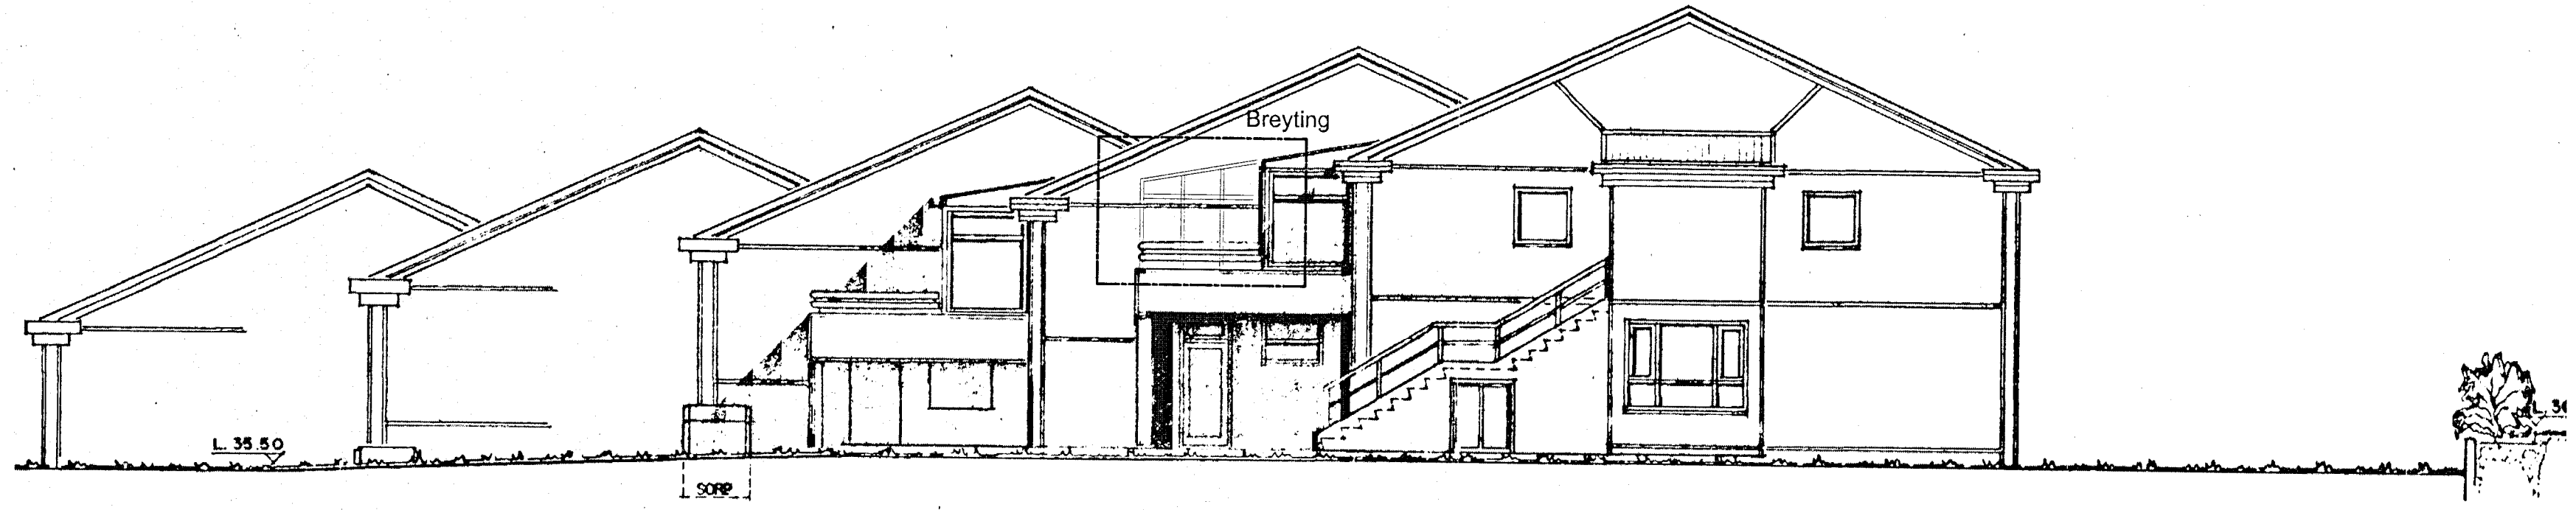

SUÐ - AUSTURHLIÐ. 1:100  
 Eftir breytingu

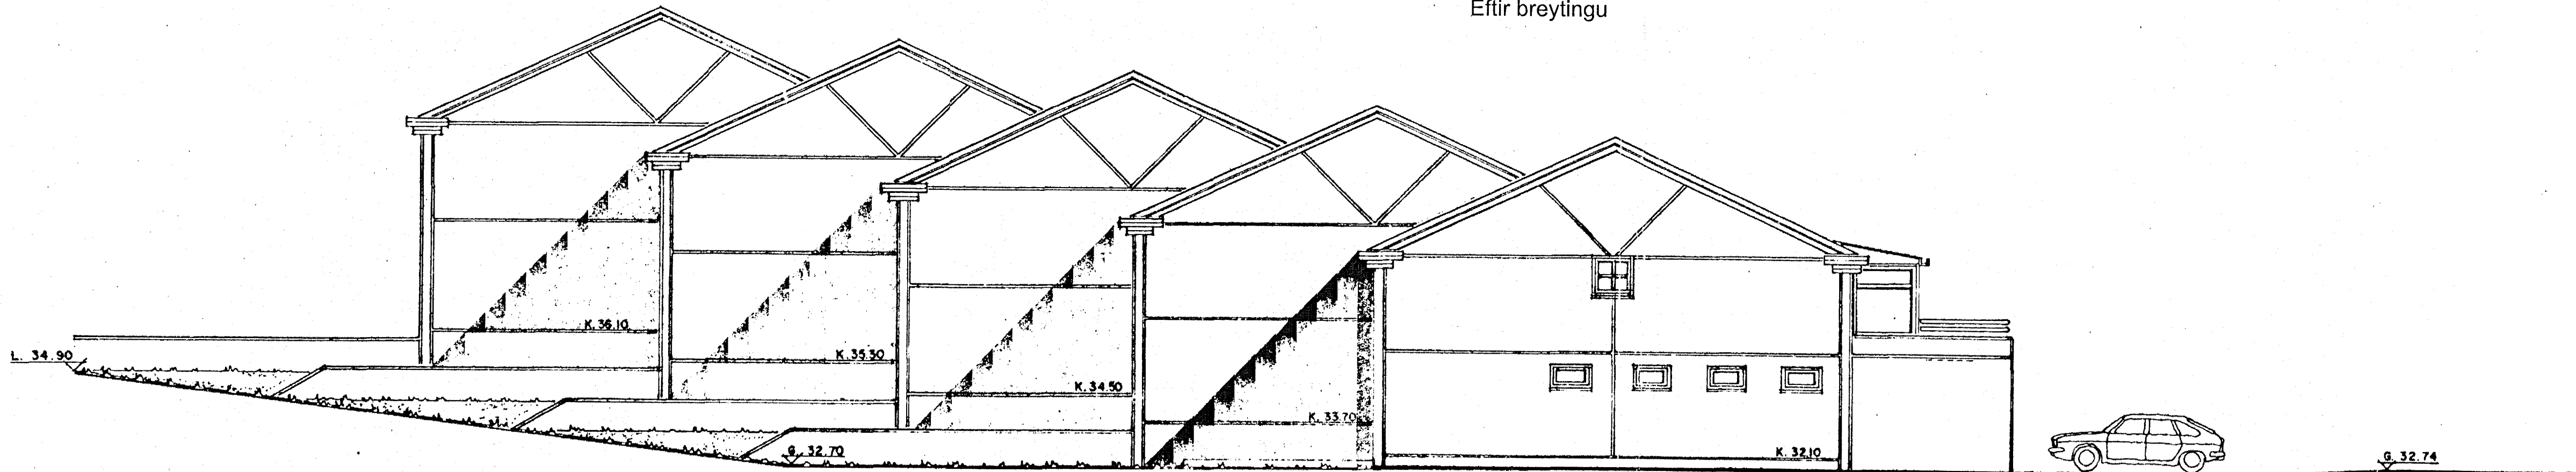

NORÐ - VESTURHLIÐ. 1:100

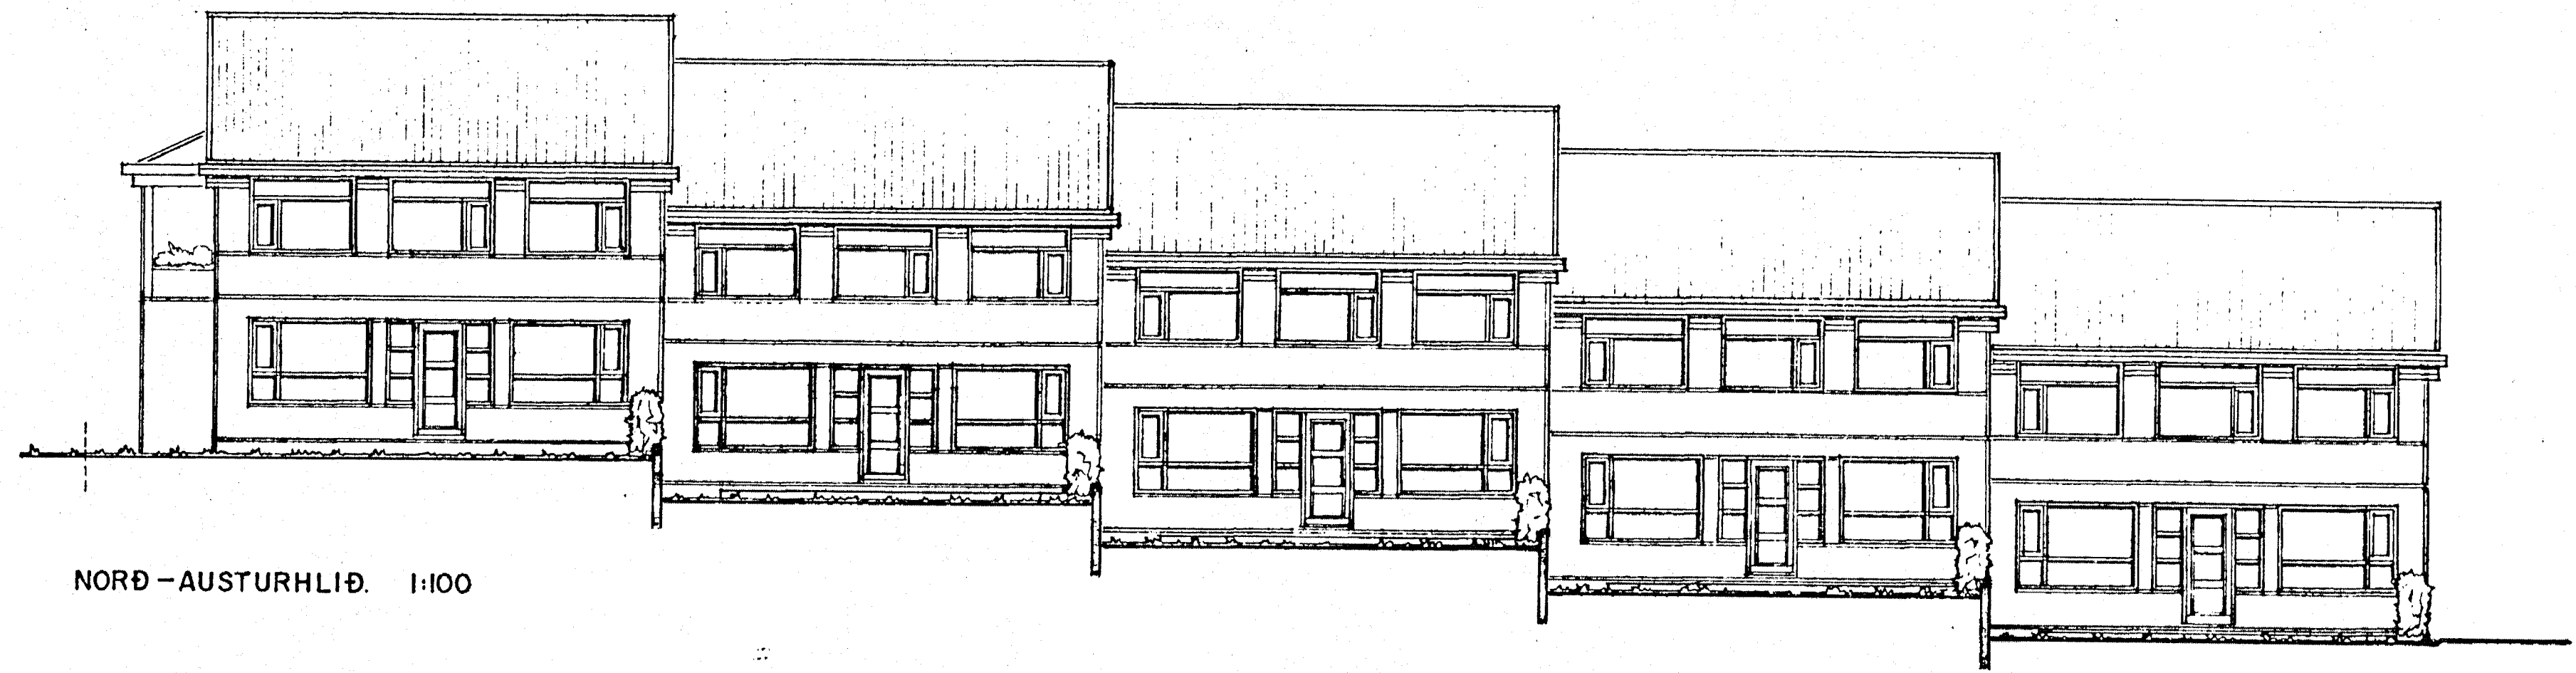

NORÐ - AUSTURHLIÐ. 1:100

Við undirrituð erum samþykkt eftirfarandi breytingu.

*Óvi Ólafsson* 220358-7879 Nr.23  
 Nafn - kt.

*Jörgen Andósson* 031271-3989  
 Nafn - kt.

*Jörgen Jónsson* 109713891  
 Nafn - kt.

*Andreas Hilmarsd* 220585-8249  
 Nafn - kt.

*Sveinn Þ. Þellum* 250549-3359  
 Nafn - kt.

\_\_\_\_\_ Nafn - kt.

Sveinn Björnsson Byggingafultrúnaðurinn		Suðurbátamur 17 - 25 Hafnarfjörður	
Kl. 050773-5829 Sími: 421-8363, 567-2768 E-mail: sveinn@vei.is		Breyting á svölum á húsi nr. 25 Ahaluppdráttur	
Teikn.nr. Samþykkt	Tilvísun á teikningu <i>Sveinn Björnsson</i>	Br.	dags.
Hönnun SB	Teiknað SB	Mælikvarði A1, 1:100	
Dags. 15.3.2010	Teikn.nr. 104		