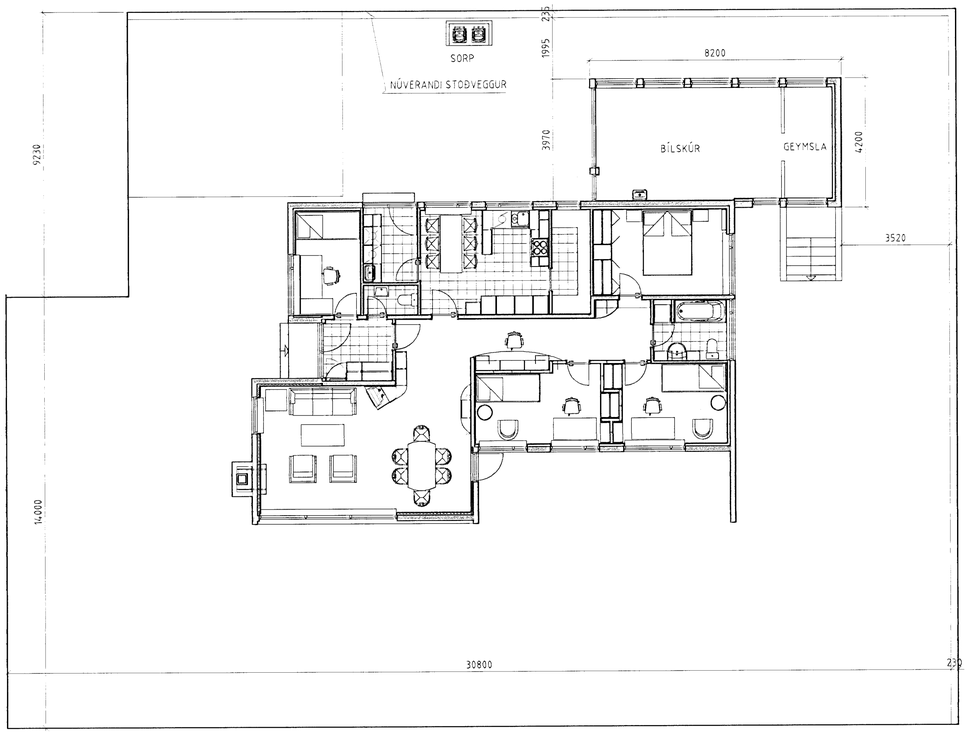

FYRIR BREYTINGU

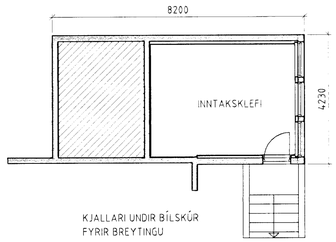

KJALLARI UNDIR BÍLSKÚR
FYRIR BREYTINGU

Samþykkt þann
12 MAÍ 2010
Byggingafulltrúinn í Hafnarfirði
F.h. Sigurður Stefnir Jónsson

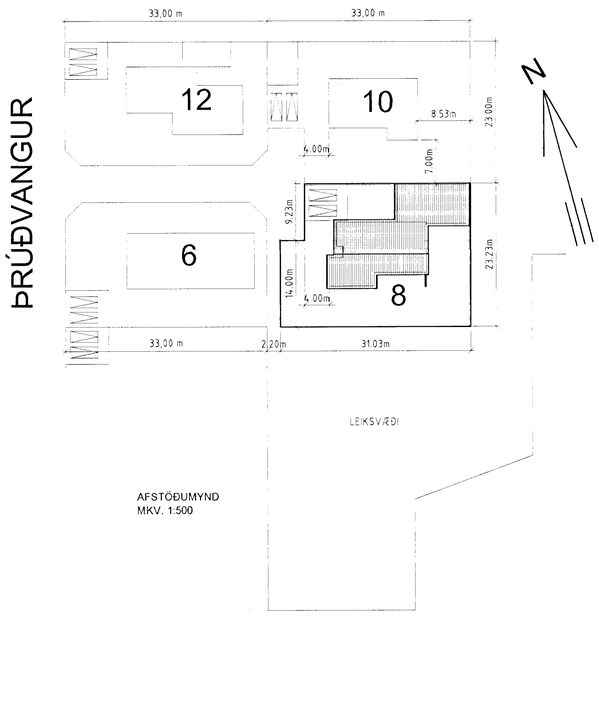

AFSTÖÐUMYND
MKV. 1:500

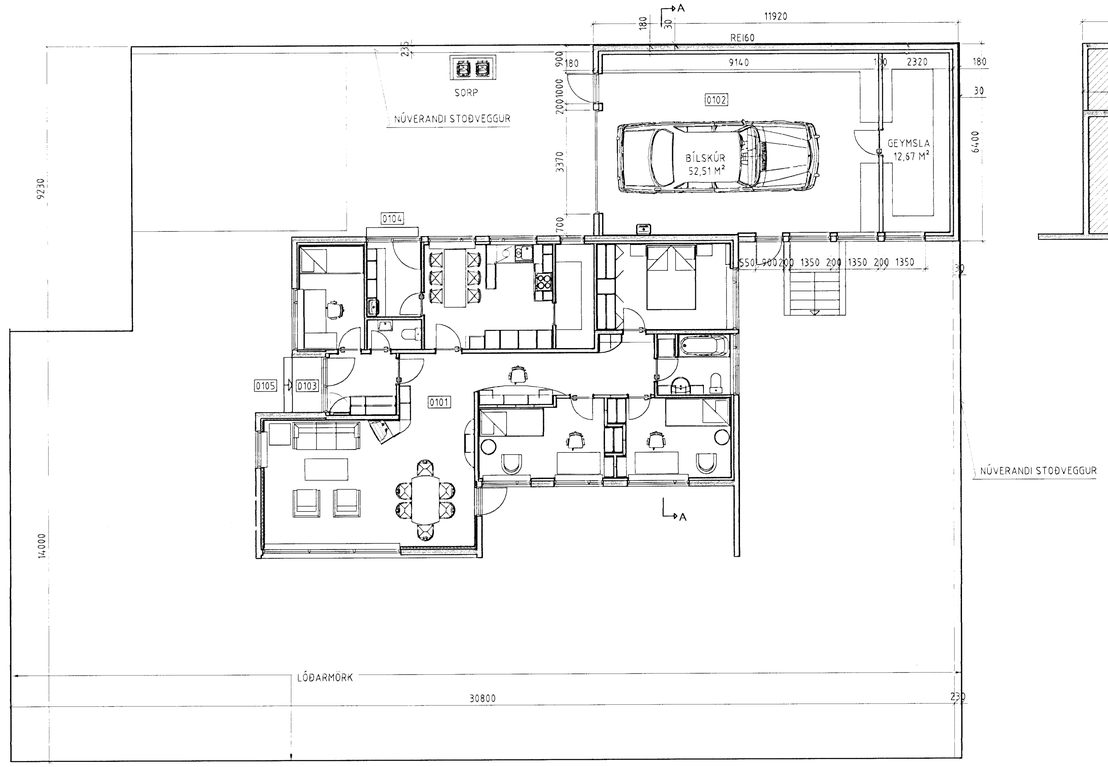

EFTIR BREYTINGU

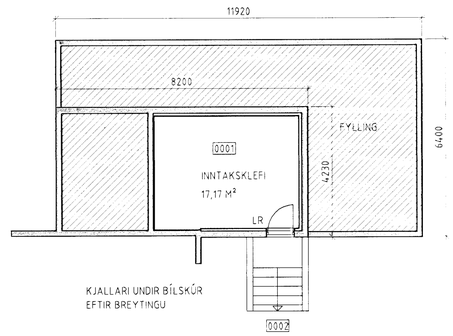

KJALLARI UNDIR BÍLSKÚR
EFTIR BREYTINGU

ÖLL MÁL OG AÐSTÆÐUR ATHUGIST Á STAÐNUM ÁÐUR EN SMÍÐI HEFST

Undirritaðir eigendur húseignarinnar, Þrúðvangur 10, Hafnarfirði heimila fyrir sitt leyti stækkun bílskúrs á lóðinni Þrúðvangur 8, að lóðarmörkum sínum samkvæmt þessari teikningu.

Hafnarfirði: 2. 2. 2010

Nafn: Jónas Hansson kt. 110445-2459

Nafn: Sigurlaug Ingimd kt. 250646-3459

NÚVERANDI HÚS ER HANNAÐ 1969 AF HÚSNÆÐISMÁLASTOFNUN RÍKISINS

FINNUR P. FRÓÐASON INNANHÚSSARKITEKT FHI
SKÚLAGATA 10 - 101 REYKJAVÍK
SÍMI: 562 9565 - GSM: 896 1605
finnurp@cad.is - www.cad.is
kt: 200146-8249

VERK:	ÞRÚÐVANGUR 8, HAFNARFIRÐI		
HEITI:	GRUNNMYND EFTIR STÆKKUN BÍLSKÚRS OG AFSTÖÐUMYND		
MÁL:	1:100 & 1:500		
HANNAÐ FPF	SAMÞYKKT	DAGS: 01.02.2010	VERK NR: 732-2 TEIKN. NR. 1

D:\dwg\732-2.dwg, 1.2.2010 14:35:28