

Eldvarnir:
 Í húsinu er sjálfvirk brunavarnarkerfi sem tengist viðurkenndri öryggisþjónustu. Allar nýjar klæðningar í flokki 1. Út og neyðarlýsing eru í byggingunni.

B.23.10.2009 Hæðir á skyggni tilgreindar
 A.23.09.2009 HI Br. skv. ath.s. byggingafulltrúa 21.08.09.
 Girðing færð inná iðó. Brunatáknum bætt á teikningu.
 BREYTINGAR.


VERKHEITI
Hvaleyrarbraut 31
 Brytingar á innra skipulagi
 Aðaluppdrættir

VERK
Aðaluppdrættir
 Útítt

MÁL: 1:100
 HANNAÐ: SVÁGI
 YFIRFARÐI:

DAÐS: 14.08.2009
 TEIKNAD: HI

VERKINGMER: 627-03
 TEIKNINGANÖMUR: 1.04B

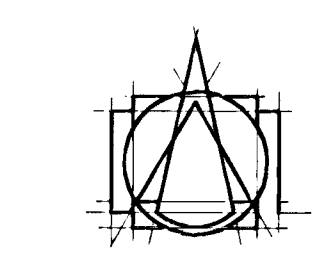

T.ark
 TEIKNISTOFAN ehf
 ARKITEKTAR - BRAUTARHOLI 6
 105 REYKJAVÍK - ÍSLAND
 Sími: 540 5700 - FAX: 540 5701
 teiknistofan@tark.is - www.tark.is