


Grunnmynd 2.hæð

Samþykkt þann
04 NOV 2009
 Byggingarritning / Hafnarfróð
 F.H. Sigurður Steinar Jónsson

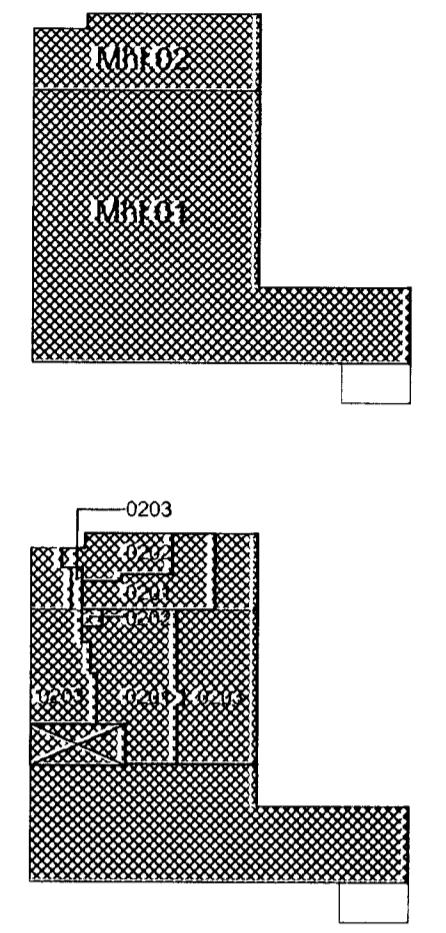

Mörk breytinga

Eldvarnir:
 Í húsinu er sjálfvirk brunavarnarkerfi sem tengist viðurkenndri öryggisþjónustu. Allar nýjar klæðningar í flokki 1. Út og neyðarfýsing eru í byggingunni.

Allar hurðir í flóttaleiðum skulu vera EI30.

C.05.11.2009 Ofanvarpi þaklugga bætt á mynd
 B.23.10.2009 Lyklimyndir
 A.23.09.2009 HI Brunatáknum bætt á teikningu.
 BREYTINGAR.

VERKHEITI
Hvaleyjarbraut 31
 Breyting á innra skipulagi
 Aðaluppdrættir


VERK
 Grunnmynd 2.hæð

MÁL.
 1:100
 HANNAÐ
 SVÁGI
 YFIRFARÐ:

DAGS.
 14.08.2009
 TEIKNAD.
 HI

VERKNÚMUR
 627-03

TEIKNINGANÚMUR
1.03C

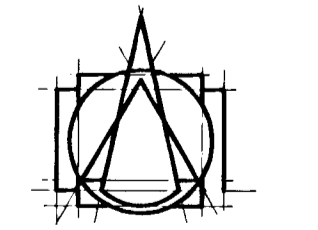

T.ark
 TEIKNISTOFAN ehf
 ARKITEKTAR - BRAUTARHOLI 6
 105 REYKJAVÍK - ÍSLAND
 Sími: 540 4700 - Fax: 540 5701
 teiknistofa@tark.is www.tark.is

Öll rétt og öfl teygings, að hluta eða heilu, er höfð samþykki höfundas, skv. dævasáttmáli höfundas.