Samþykkt skipulagsnefnd
27 JAN 2010
Byggingafulltrúi Hafnarfjarðar
F.h. Sigurður Steinar Jónsson

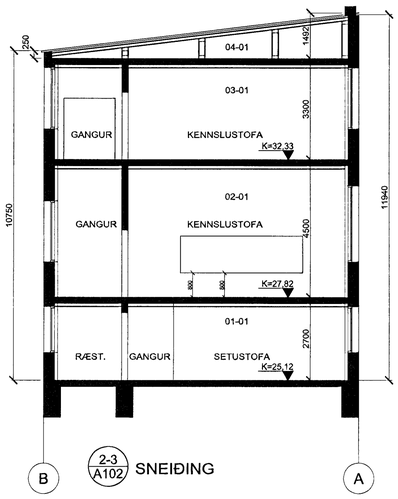

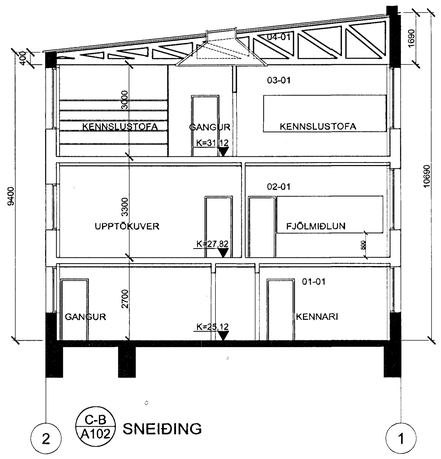

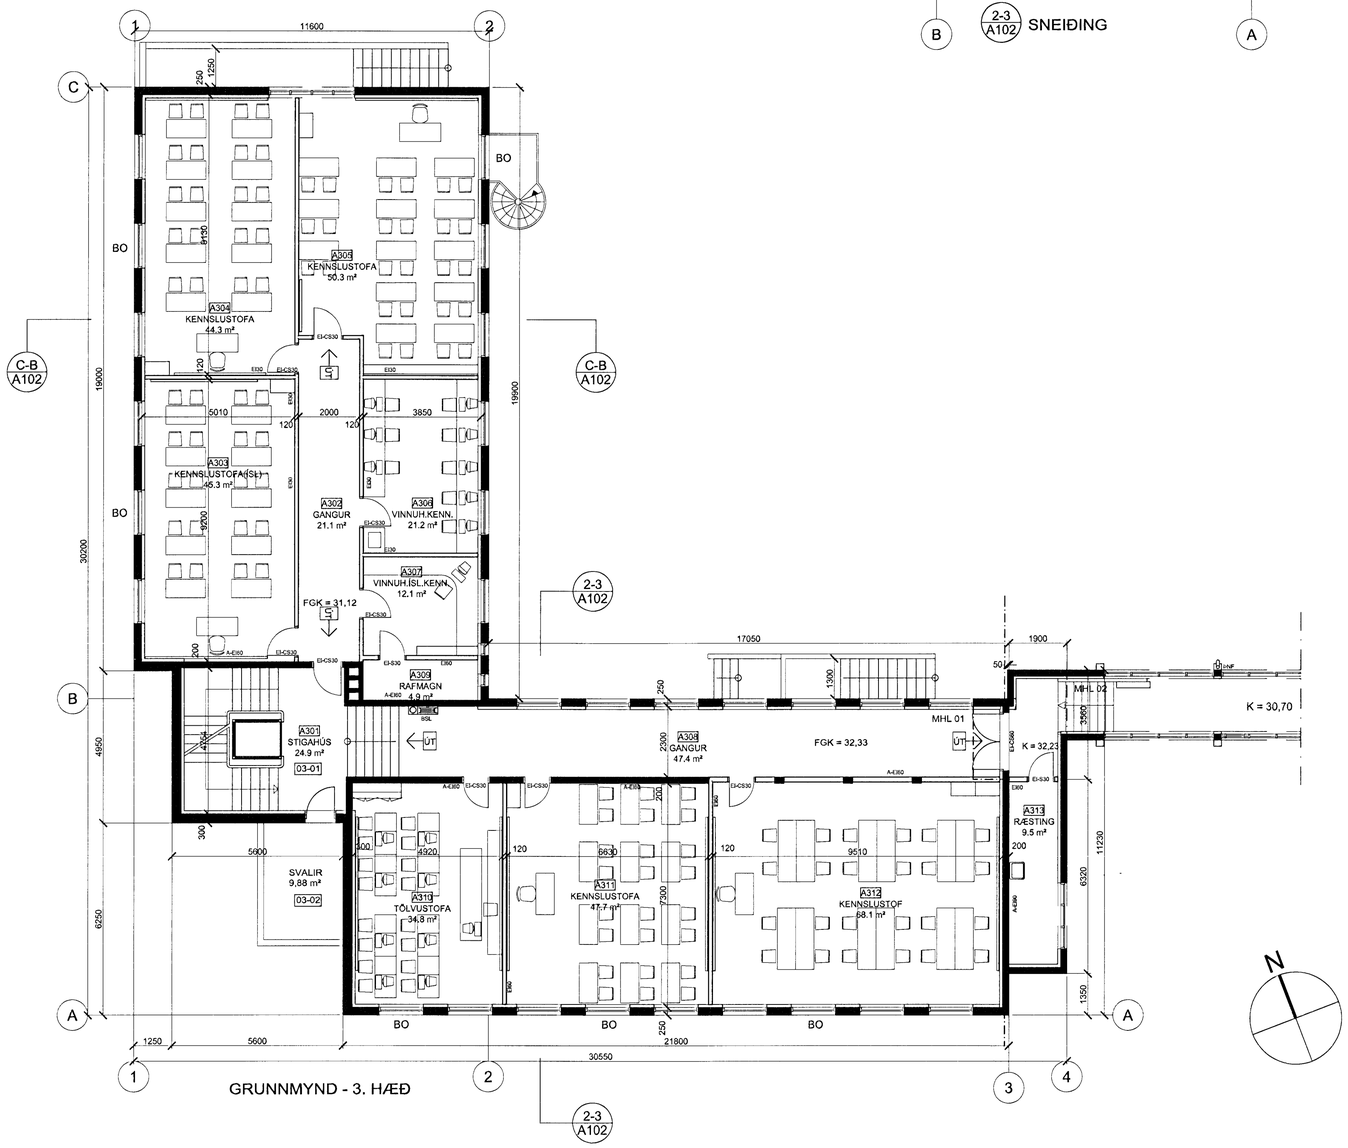

BREYTING B:

HURÐ FÆRÐ Í RÝMI A309.
BJÖRGUNAROP FÆRT Í RÝMI A312.

BREYTING A:

LÍTILSHÁTTAR BREYTING Á INNRÉTTINGUM Í RÝMUM A303-A307 OG A310-A313.
BREYTT STÆRÐ RÝMA A307 OG A309.
BREYTT NOTKUN RÝMA A309 OG A313.

Yfirfarið af brunaeftirlit
VSI 18.1.2010

DAGSETNING		BREYTING	SAMÞYKKT
30.1.2009	A	ÝMSAR SMÁBREYTINGAR	GG
11.1.2010	B	ÝMSAR SMÁBREYTINGAR	GG
	C		
	D		

STAÐUR:
BREKKUGATA19
HAFNARFJÖRÐUR

VERK:
FLENSBORGARSKÓLI
BYGGING A, MHL. 01

TEIKNING:
GRUNNMYND 3. HÆÐ
SNEIÐING 2-3 OG C-B

VERKNR:	MÆLIKVARÐI:	TEIKN.NR:
171C	1:100	A102
	TEIKNAÐ: 14.4.2005 EÝS	

ARKITEKTASTOFAN ehf.
Ormar Þór Guðmundsson og Örnólfur Hall
Löggiltur hönnuður nr. 0755-4629
Sóltún 1 IS-105 Reykjavík Sími 562 6833 Fax 562 6835
arkitektastofan@arkitektastofan.is www.arkitektastofan.is

SLÖKKVILIÐ HÖFUÐBORGARSVÆÐISINS
18/1/10 BK