

Samþykkt þann
10 FEB 2010
 Löggingarfulltrúinn í Hafnarfirði
 F.h. Sigurður Steinar Jónsson

Úr Gildi



| ÚTGÁFUERILL | | | | | |
|-------------|----------|----------------------------|-----|-----|-----|
| NR: | DAGS: | SKÝRINGAR: | HA: | YF: | SP: |
| B1 | 30.08.07 | FRUMÚTGÁFA | BV | LÁ | BV |
| B2 | 15.01.10 | GRUNNMYND OG SNIÐUM BREYTT | BV | LÁ | |

DAGS. UNDIRSKRIFTAR: NAFN OG KT. SAMRÆMINGARHÖNNUÐAR:
 BJARNI VÉSTEINSSON 250945-4429

UNDIRSKRIFT SAMRÆMINGARHÖNNUÐAR:

MANNVIT
 VERKFRÆÐISTOFA


GRENSÁSVEGI 1, 108 REYKJAVÍK, SÍMI: 422 3000, FAX: 422 3001
 VEFANG: www.mannvit.is NETFANG: mannvit@mannvit.is

HEITI VERKS:
GULLHELLA 1
 HLADBÆR-COLAS HAFNARFIRÐI


HEITI TEIKNINGAR:
 AÐALUPPDRATTUR
 VÉLAVERKSTÆÐI VIÐBYGGING OG BREYTINGAR
 GRUNNMYND SNIÐ

| | | | | |
|---|-------------------------------|---------------|-----------------|----------------|
| TEIKNAD: BV | BLAD NR. | N. BL. NR. | TÖLVUSKRÁ: | VNR: 7.031.285 |
| HANNAÐ: BV | YFIRFARID: LÁ | MKV: 1:100 A2 | NR. TEIKNINGAR: | |
| DAGS. UNDIRSKRIFTAR: 15.01.2010 | NAFN OG KT. HÖNNUÐAR: MANNVIT | 430572-0169 | A102 | |
| UNDIRSKRIFT HÖNNUÐAR: <i>Þórunn Ólafsdóttir</i> | UTGÁFA: B2 | | | |

GRUNNMYND MKV. 2

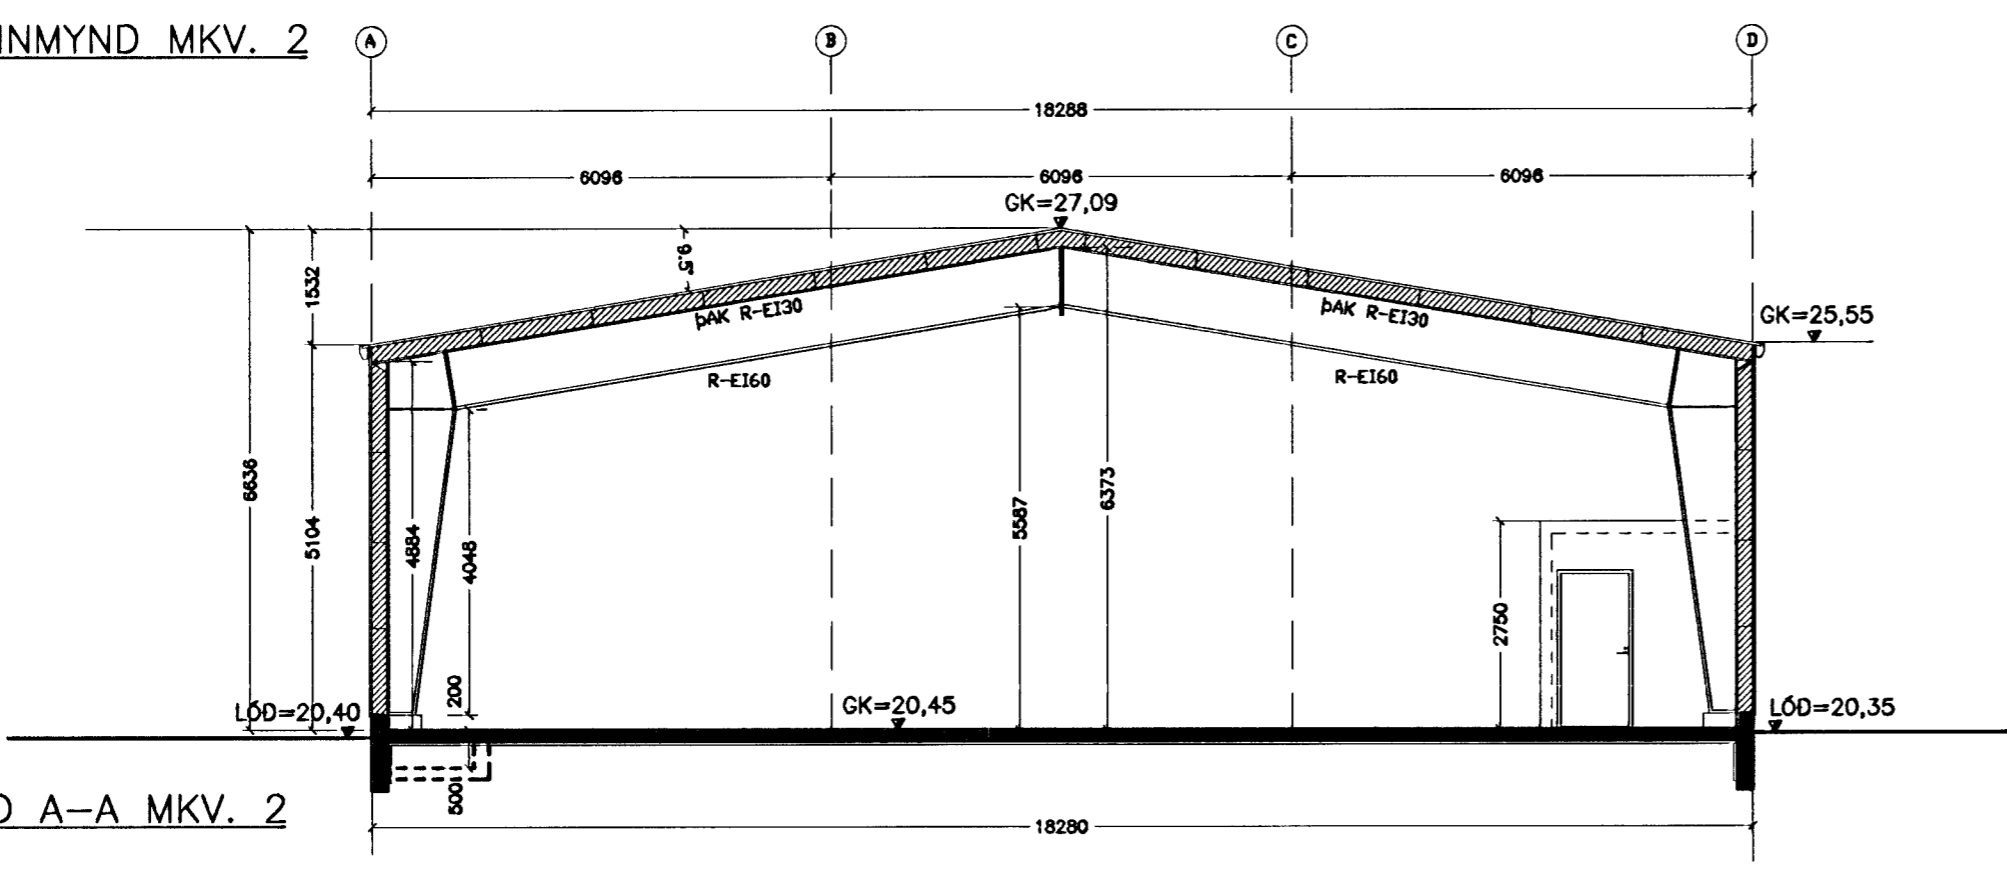

SNID A-A MKV. 2

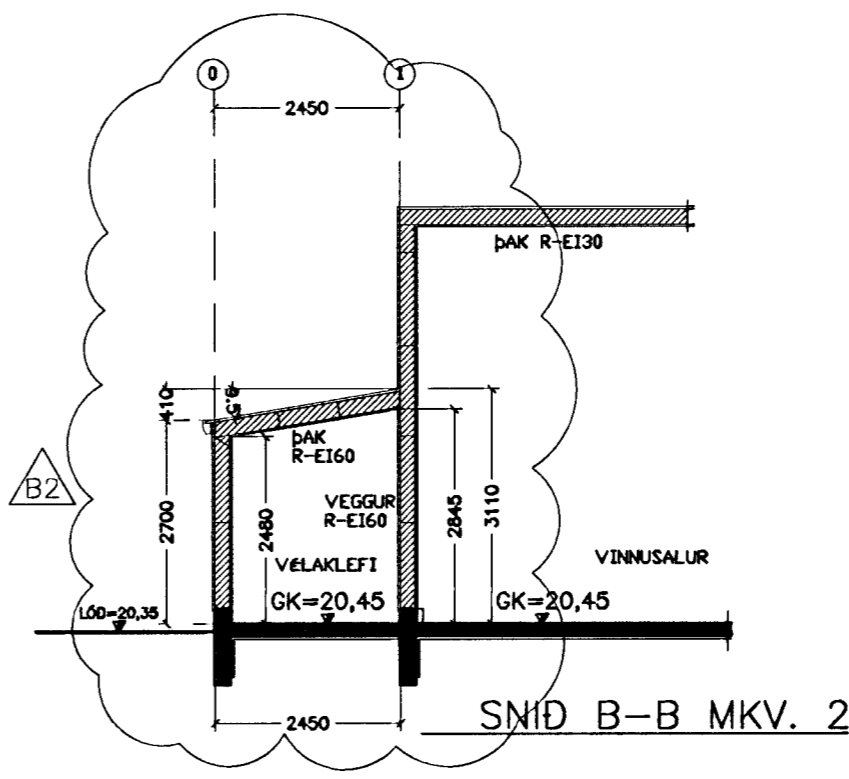

SNID B-B MKV. 2

GULLHELLA 1 - HAFNARFIRÐI - AÐALUPPDRATTUR - 15.01.2010