


Samþykkt þann  
**17 FEB 2010**  
 Byggingafulltrúiinn í Hafnarfirði  
 F.h. Sigurður Steinar Jónsson

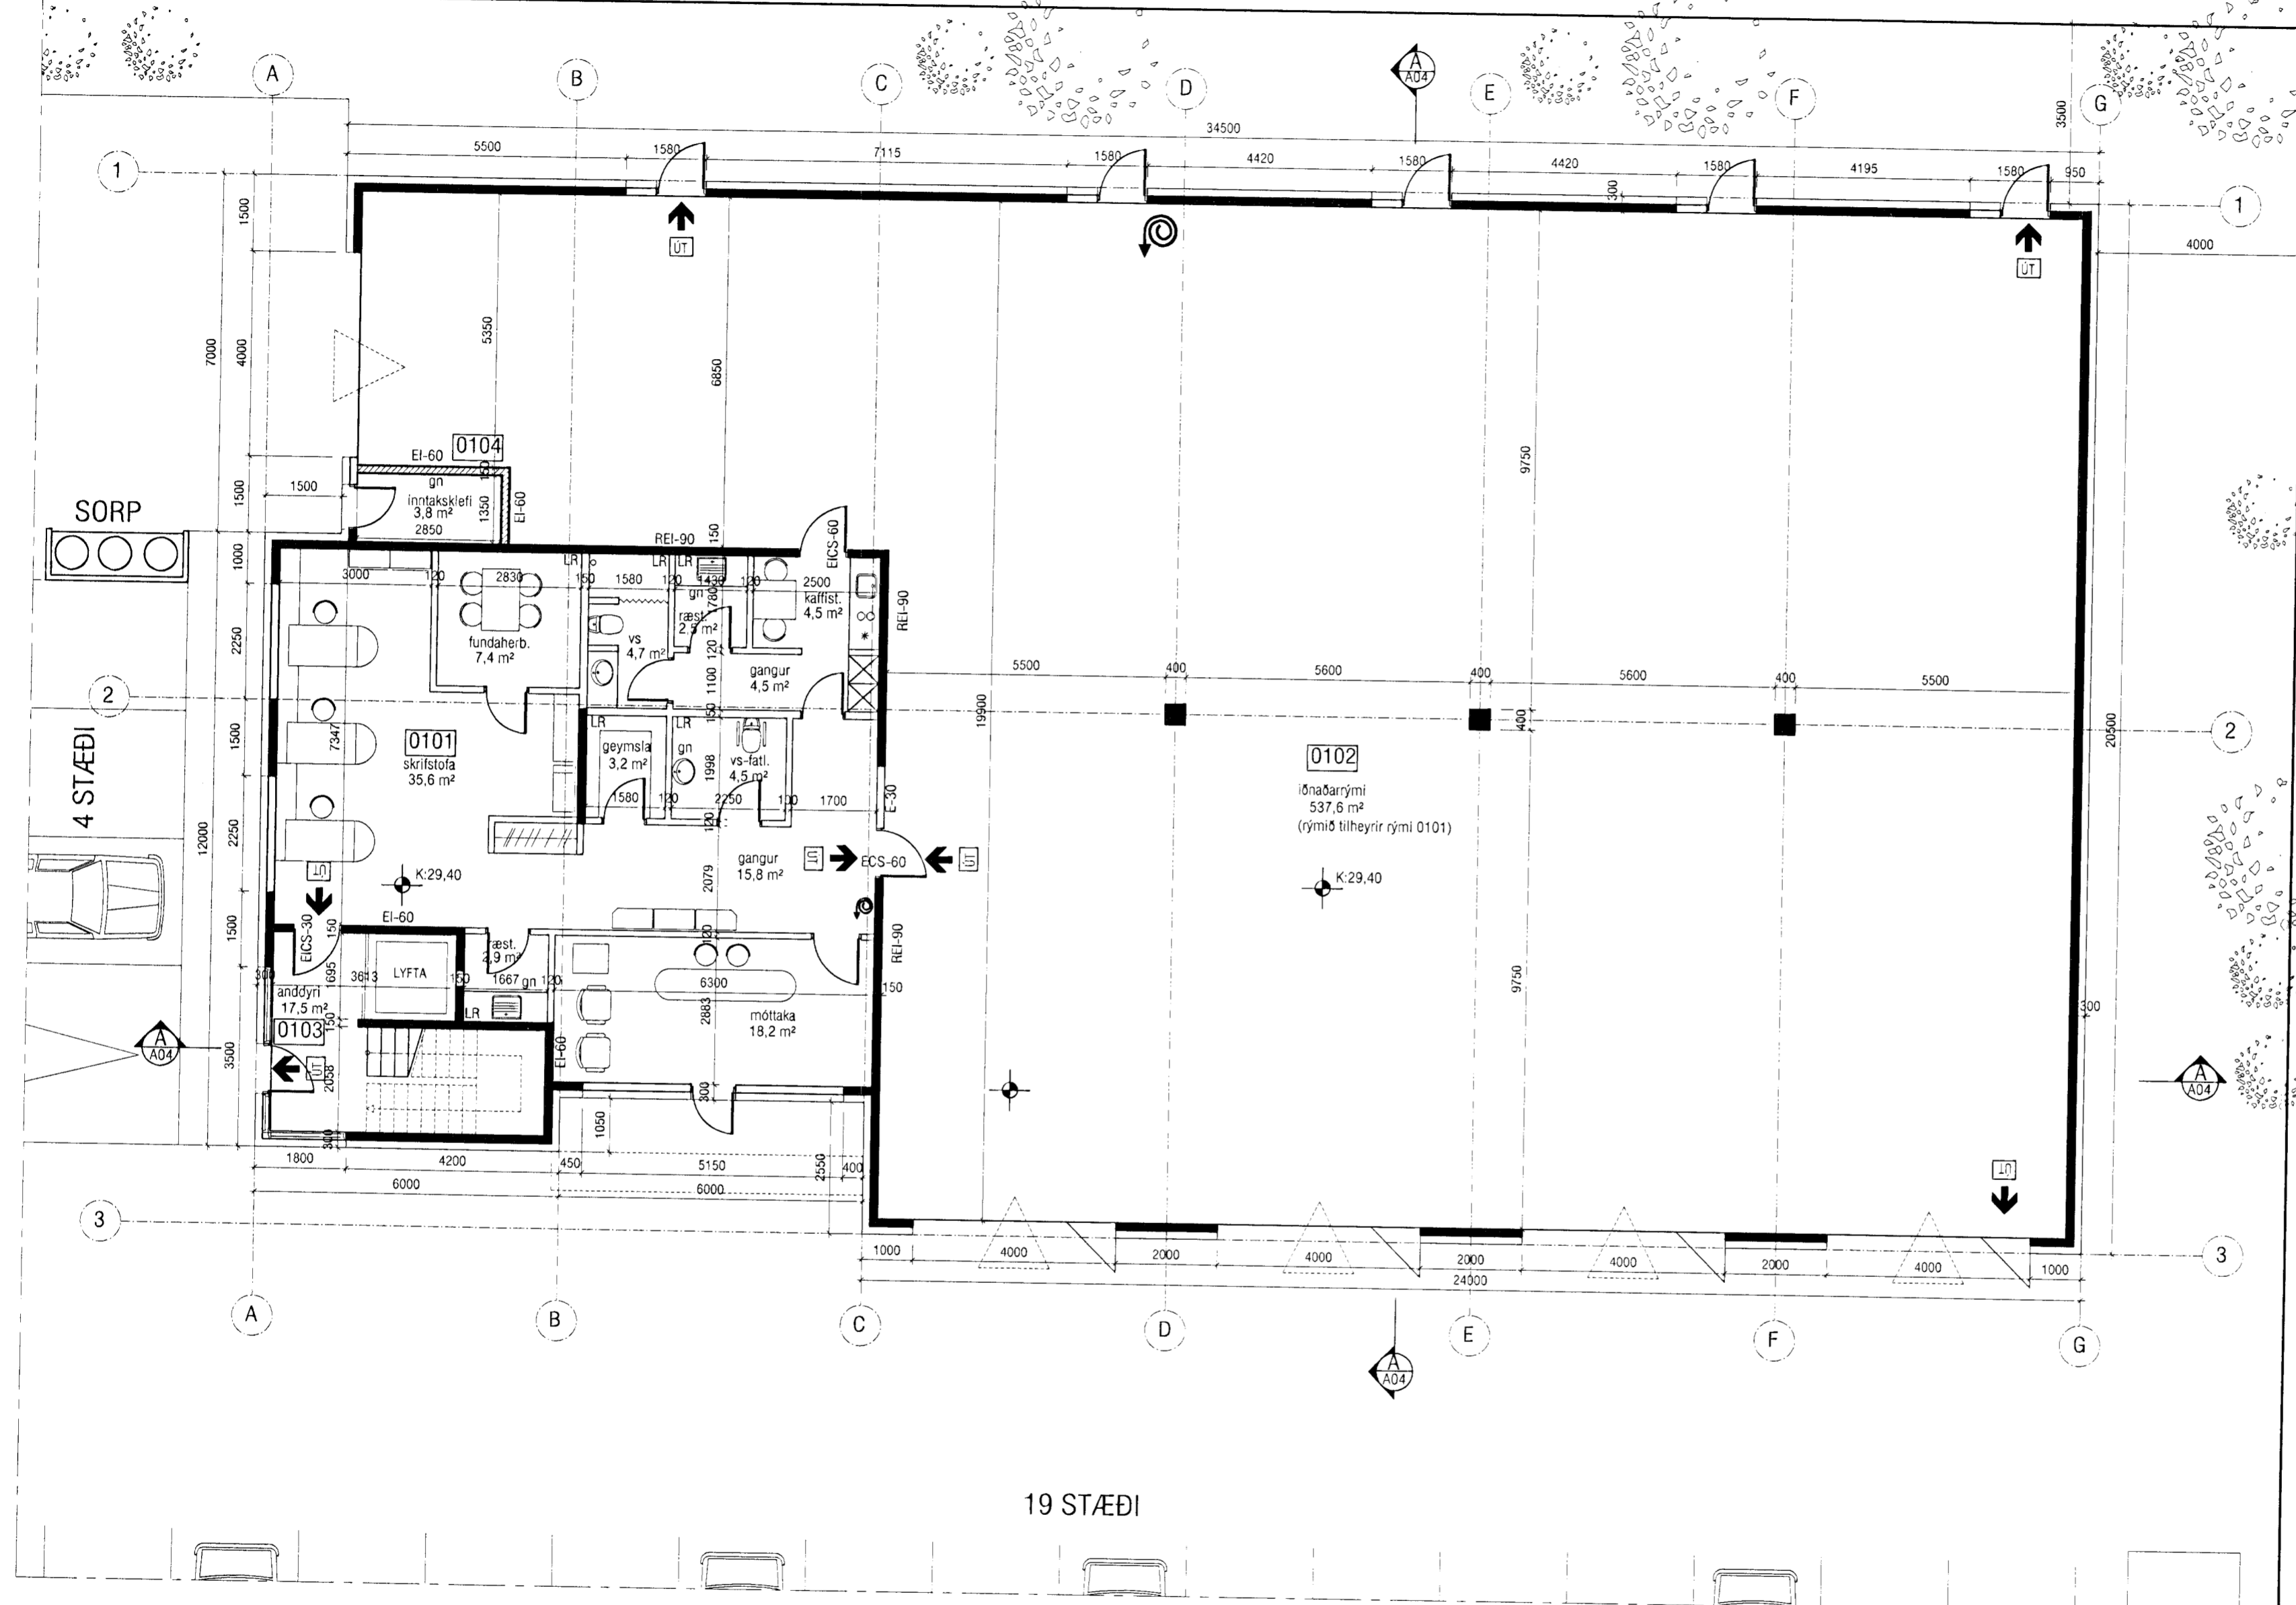

19 STÆDI

Breyting 1: 16.06.2005.  
 Gluggar á norðurhlíð breytt til samræmis við útlit  
 Breyting 2: 03.02.2010.  
 Breytt innra skipulag í sal íónaðarymis. Bitum fækkað.

<b>VEKTOR</b> - hönnun og ráðgjöf - Nýbýlavegi 6, 200 Kópavogi.		Ríkháður Oddsson byggingafræðingur Kt. 270261-5159 sími: 554-9650 fax: 554-6669.	DRANGAHRAUN 14, HAFNARFIRÐI GRUNNMYND 1.HÆÐAR
A-02	Gluggar á norðurhlíð	Br.1	16.06.2005
Teikn. nr.	Tilvísun á teikningu	Br.	Dags.
Samþykkt		Hannað	Teiknað
		Jón H. Höðversson	JHH
Dagsetning	Verk nr.	Mælikvæði	Teikn. nr.
04.05.05	A-05-01-02	1:100	A02