



Samþykkt þann
17 FEB 2010
 Byggingarfulltrúi Hafnarfirði
 F.h. Sigurður Steinar Jónsson

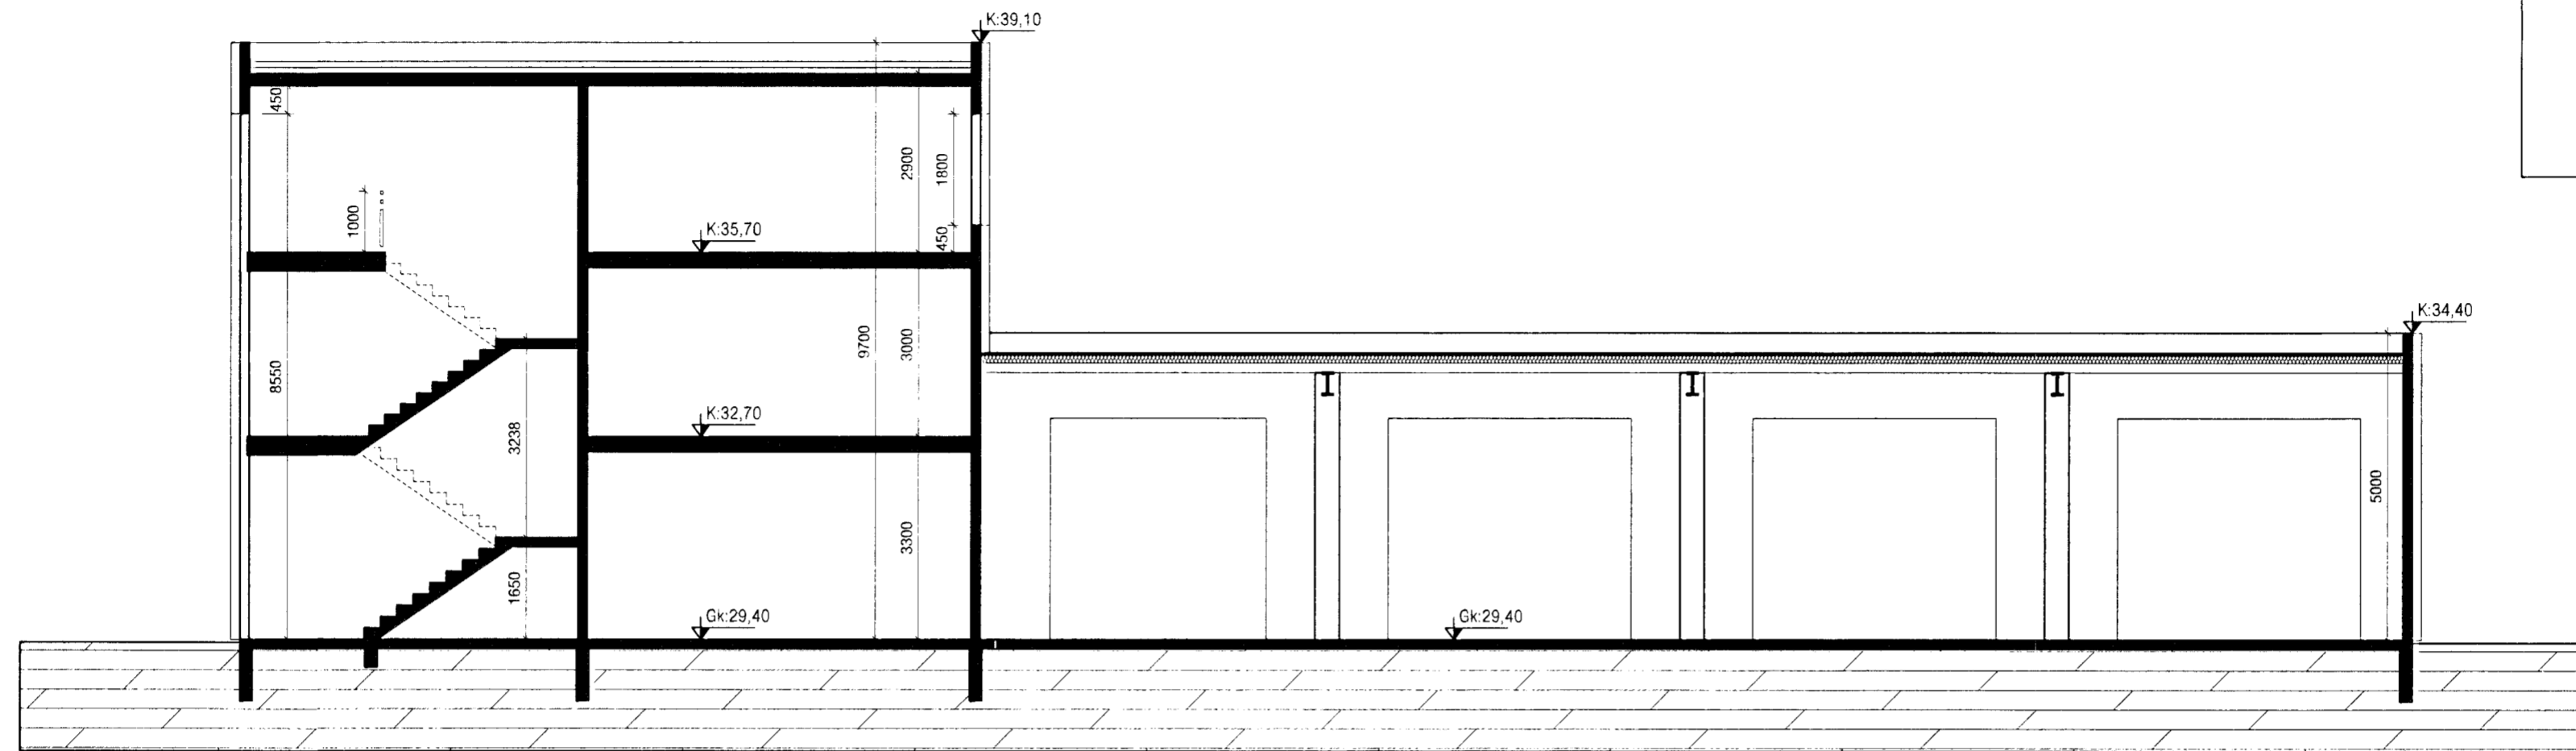

SNID A-A

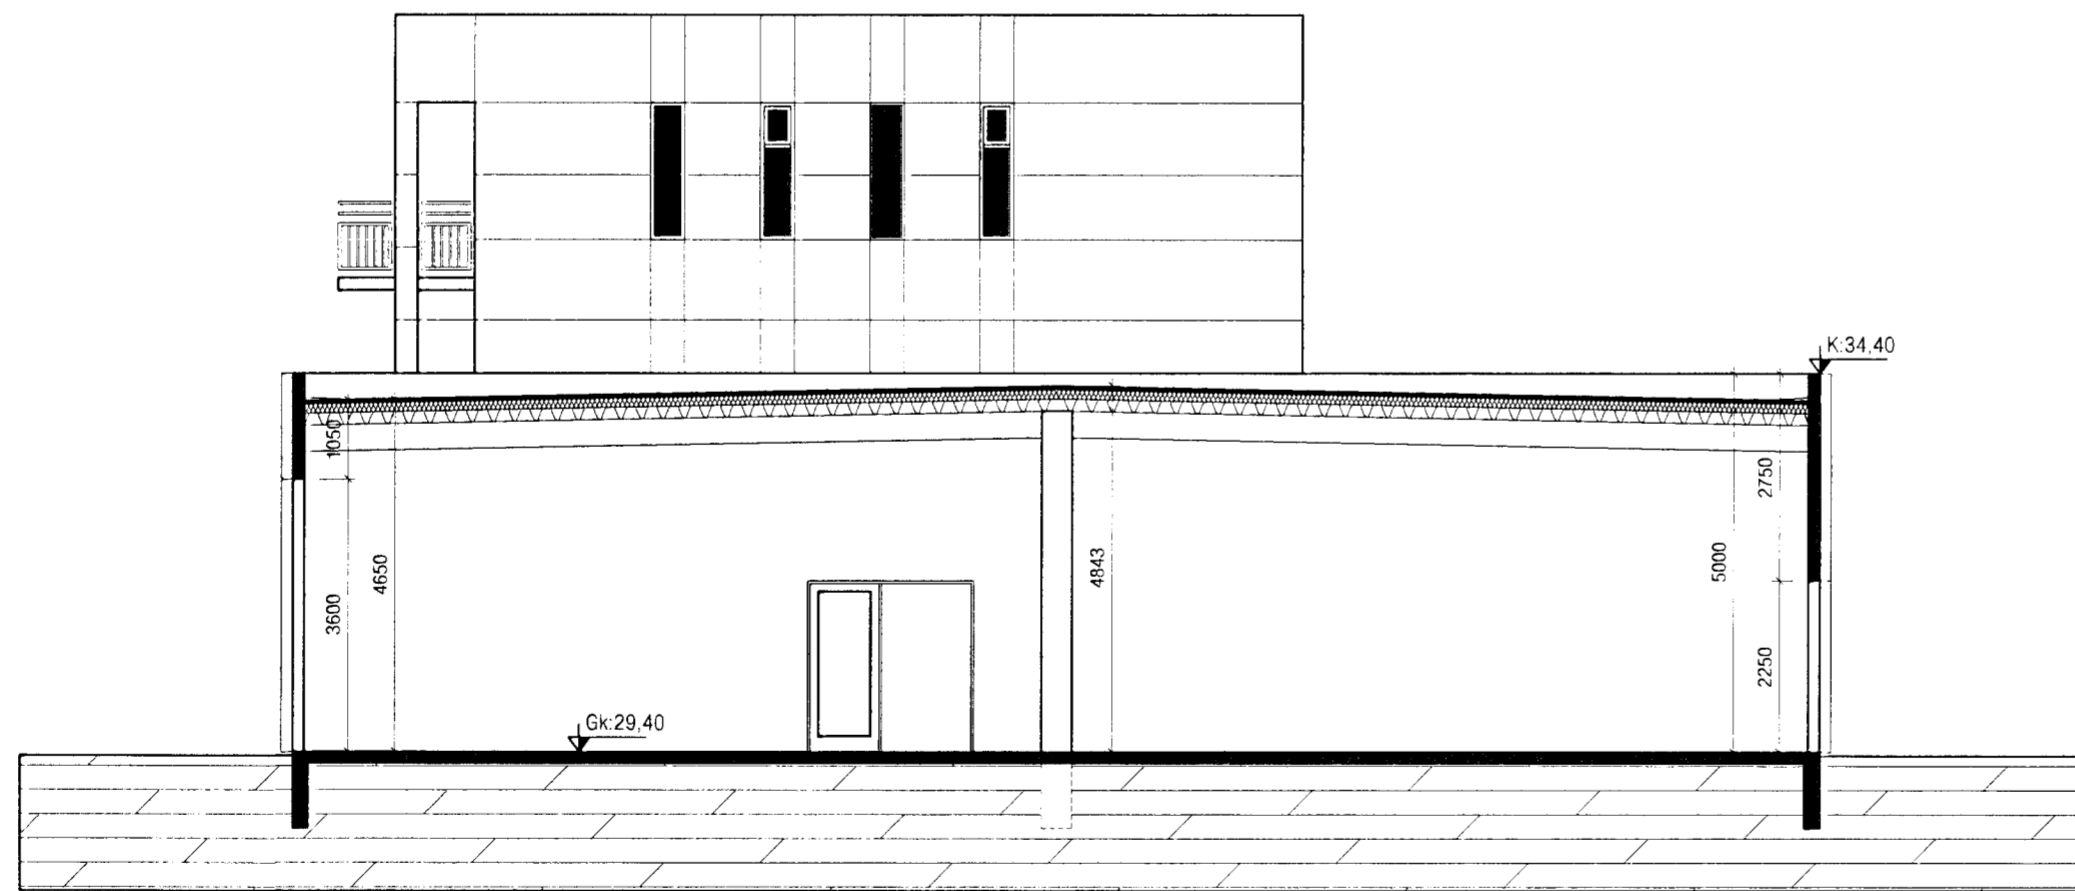

SNID B-B

Breyting 3: 03.02.2010:
 Innra skipulagi 2. og 3. hæðar breytt. Snid B-B skv. því.

VEKTOR -hönnun og ráðgjöf - Nýbýlavegi 6, 200 Kópavogi.		Ríkharður Oddsson byggingafræðingur Kl. 270261-6159 sími: 554-6650 fax: 554-6669.	DRANGAHRÁUN 14, HAFNARFIRÐI													
		SNID A-A / B-B														
Teikn. nr.	Tilvísun á teikningu	Br.	Dags.													
Samþykkt																
		<table border="1"> <tr> <td>Hannað</td> <td>Jón H. Hloðversson</td> <td>Teiknað</td> <td>JHH</td> </tr> <tr> <td>Dagsetning</td> <td>04.05.05</td> <td>Verk nr.</td> <td>A-05-01-02</td> </tr> <tr> <td>Mælikvarði</td> <td>1:100</td> <td>Teikn. nr.</td> <td>A04</td> </tr> </table>		Hannað	Jón H. Hloðversson	Teiknað	JHH	Dagsetning	04.05.05	Verk nr.	A-05-01-02	Mælikvarði	1:100	Teikn. nr.	A04	
Hannað	Jón H. Hloðversson	Teiknað	JHH													
Dagsetning	04.05.05	Verk nr.	A-05-01-02													
Mælikvarði	1:100	Teikn. nr.	A04													