



Sambýkt þann
17 FEB 2010
 Byggingafulltrúinn í Hafnarfirði
 Fly Sigurður Steinar Jónsson

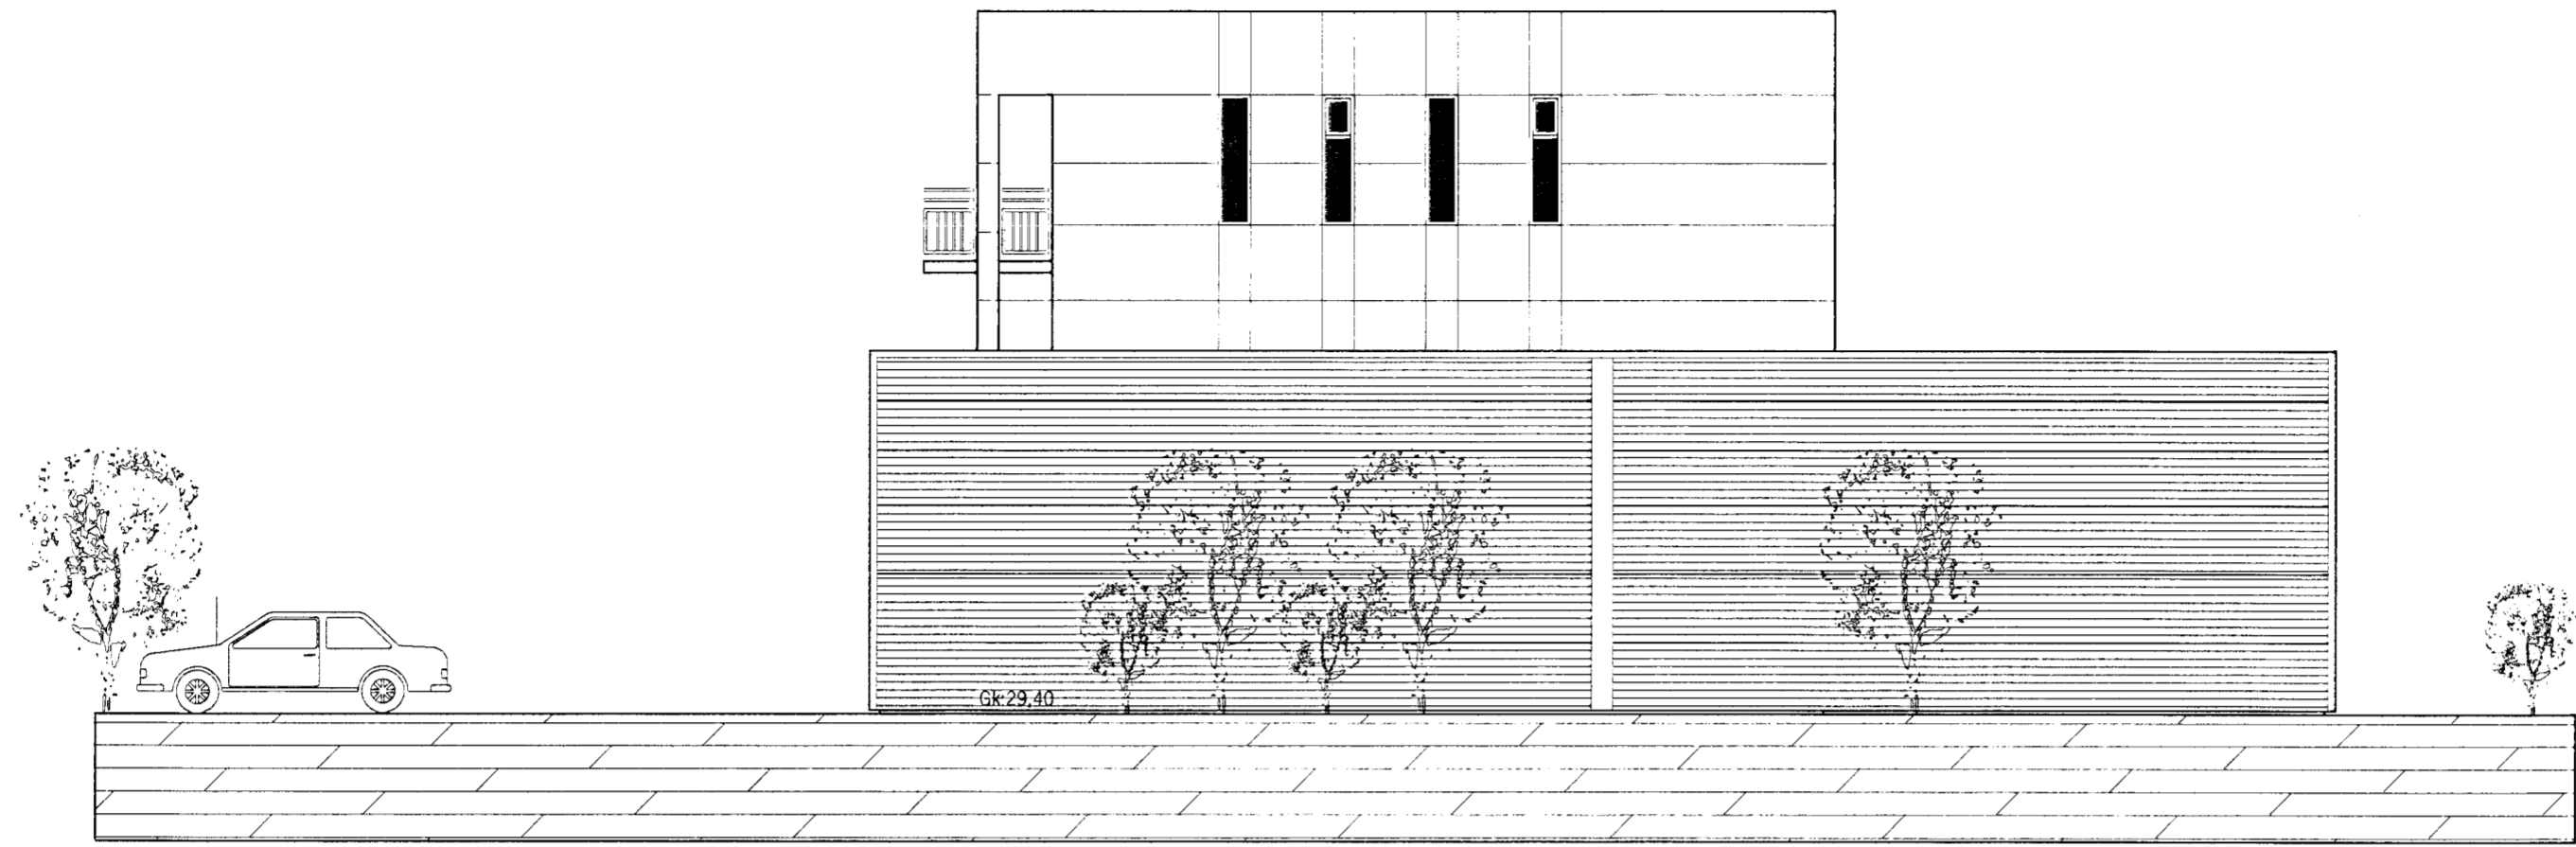

ÚTLIT SUÐUR

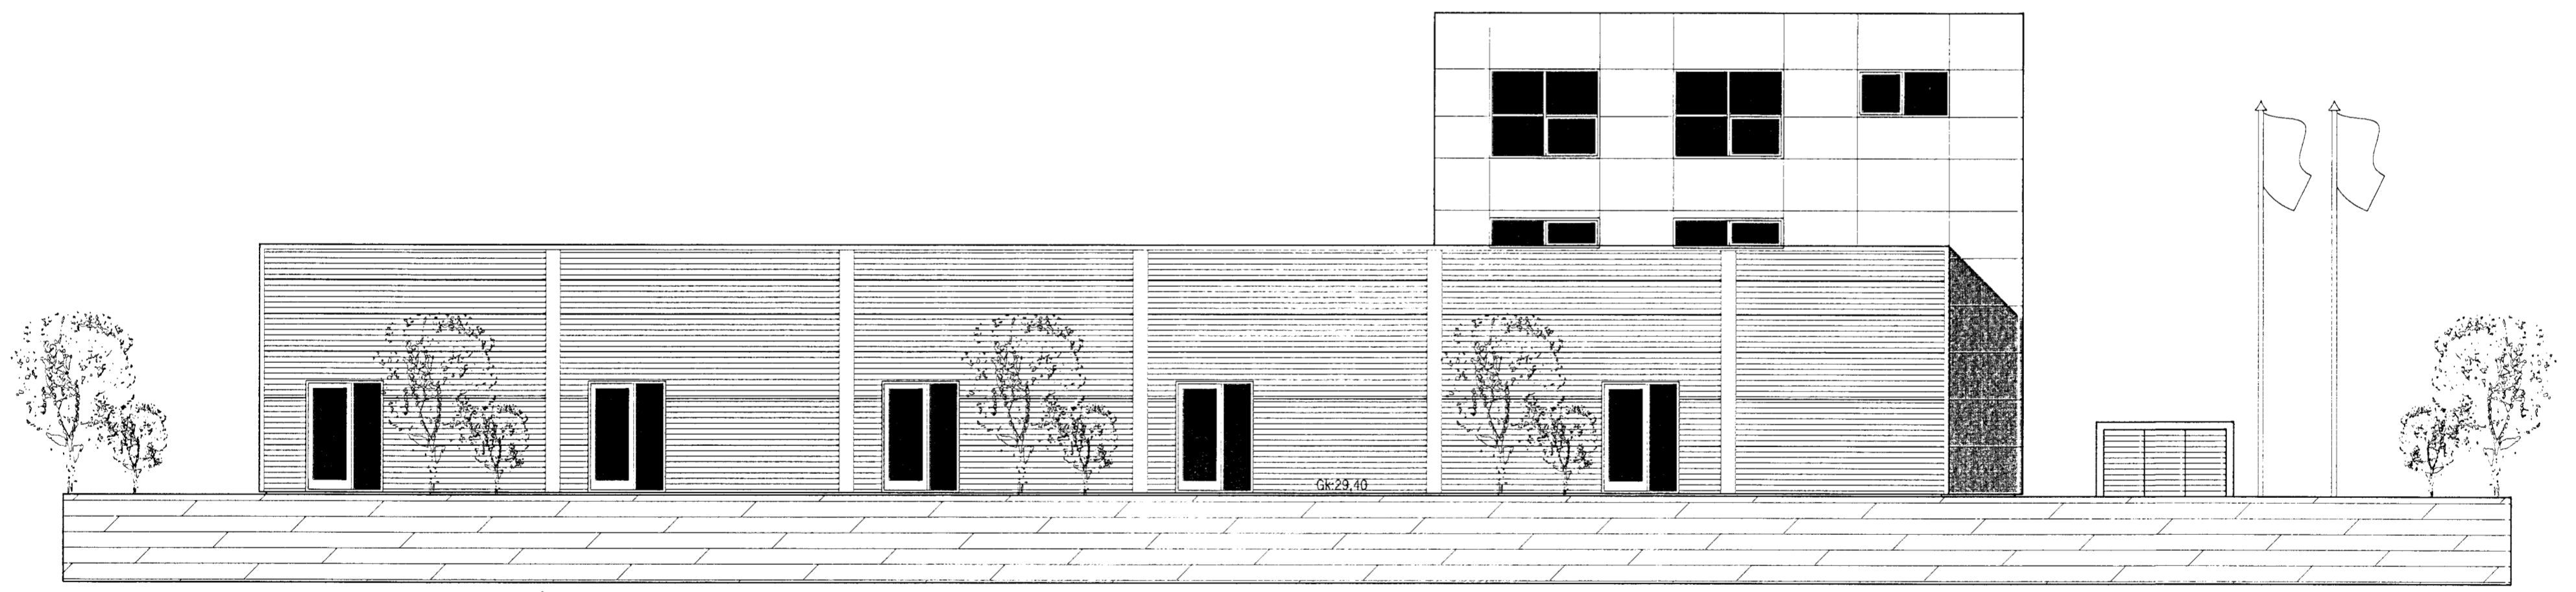

ÚTLIT AUSTUR

Breyting 1: 03.02.2010:
 Gluggum bætt við á 2.hæð austurhlíðar.

VEKTOR - hönnun og ráðgjöf - Nybýlavegi 6, 200 Kópavogi.		Ríkháður Oddsson byggingafræðingur Kt. 270261-5159 sími: 554-0650 fax: 554-0669.	DRANGAHRAUN 14, HAFNARFIRÐI ÚTLIT AUSTUR OG SUÐUR	
Teikn. nr.	Titill/úts. á teikningu	Br.	Dags.	
Sambýkt				
Dagsetning	Verk nr.	Mælikvarði	Teikn. nr.	
04.05.05	A-05-01-02	1:100	A05	