

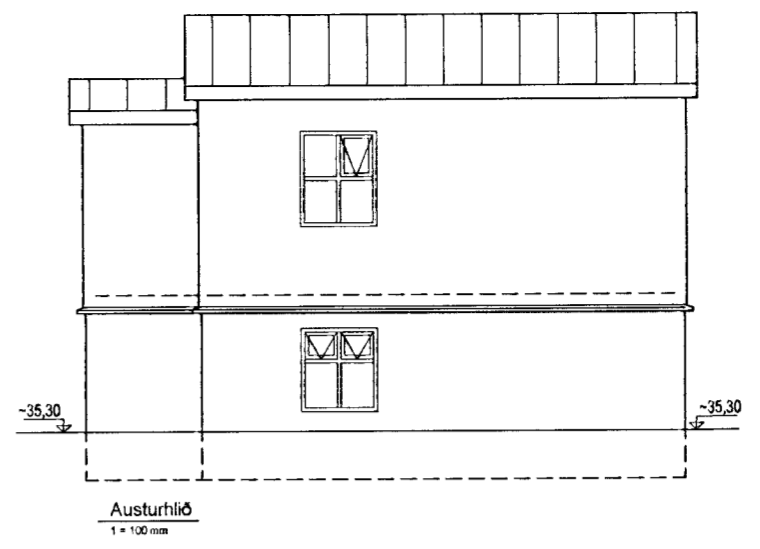
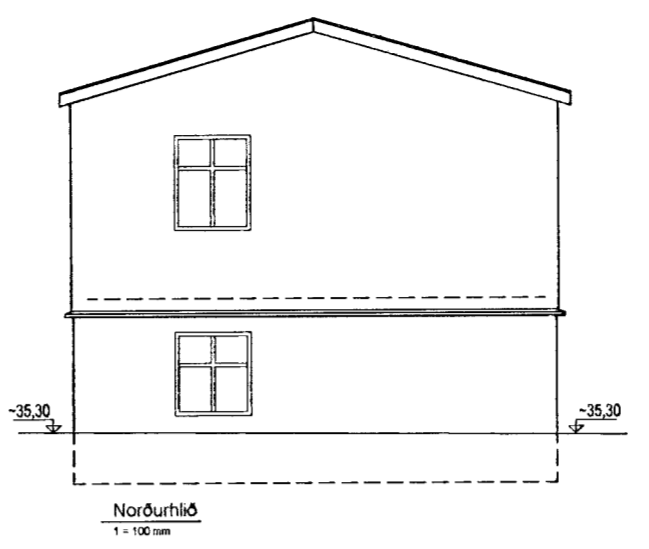
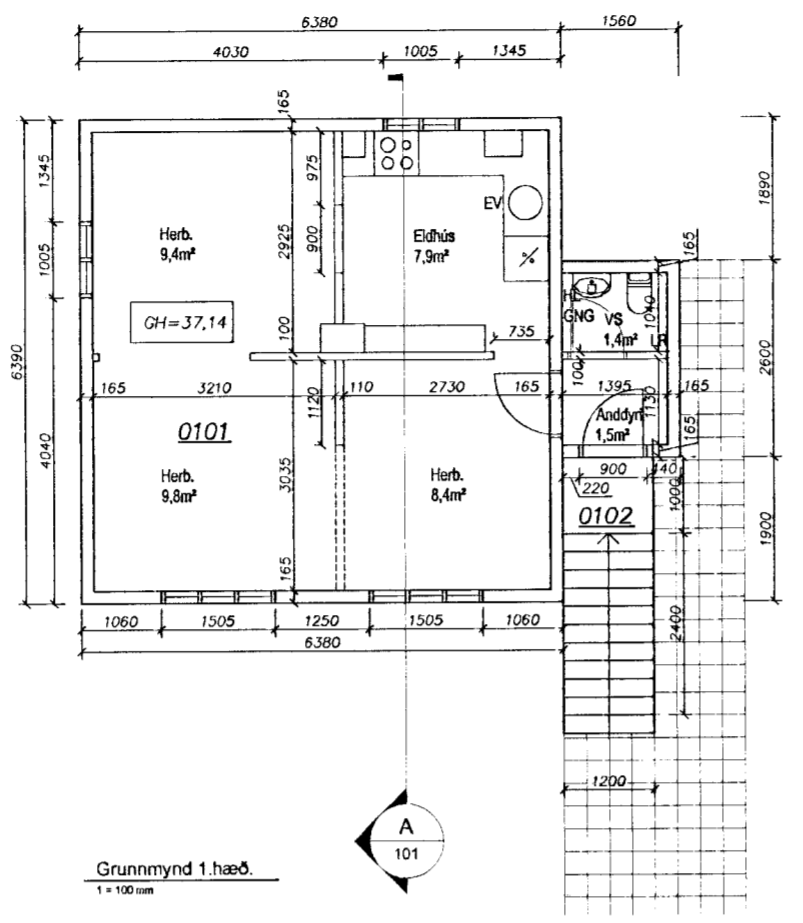
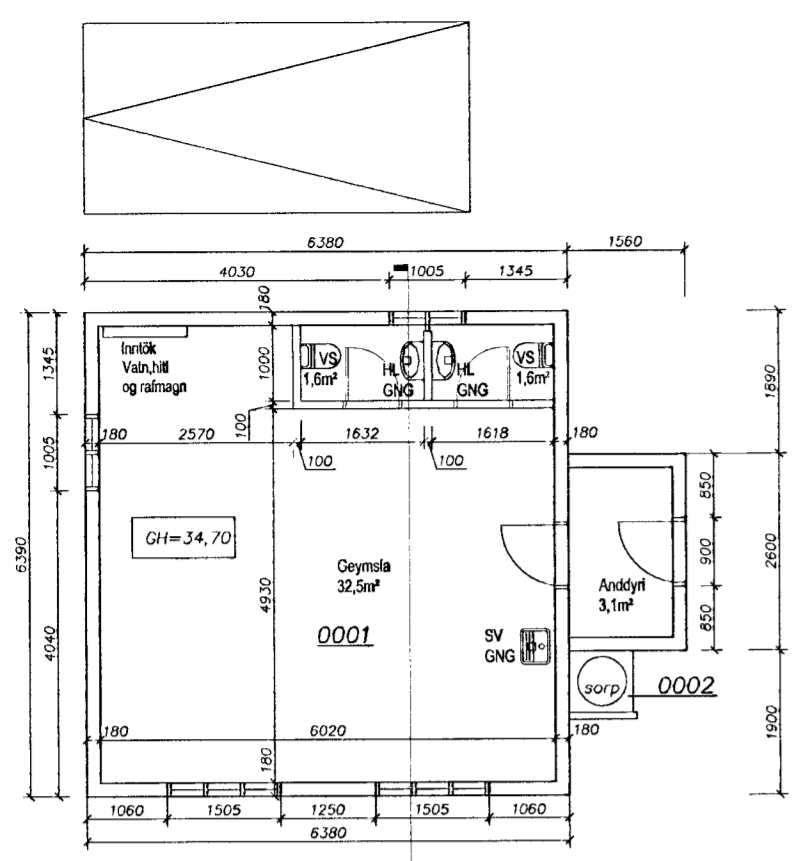
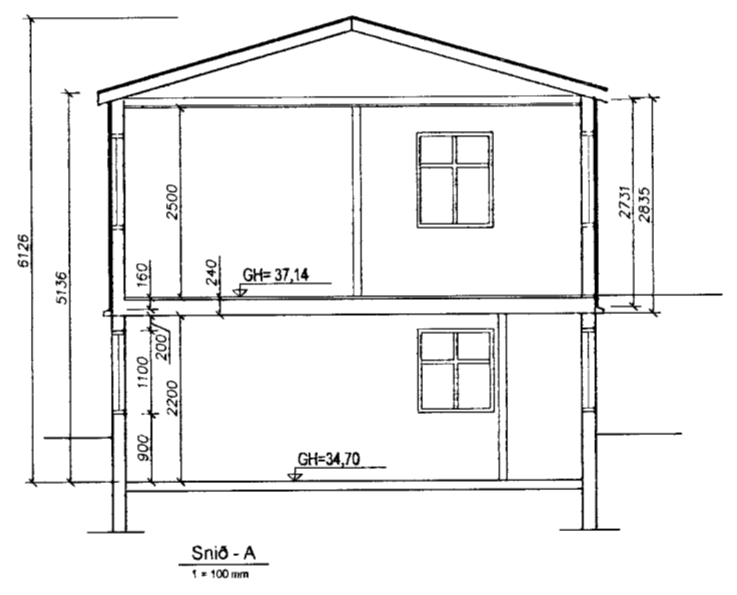


Sambýkkt þann
14 NOV 2008
 Byggingafráunir / Heftir af
 Fh. Sigurður Steindur Jónsson

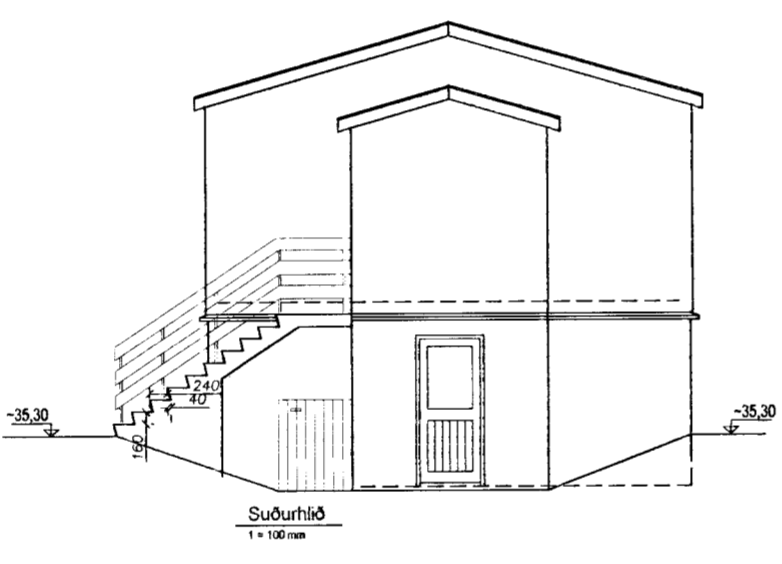

Úr Gildi

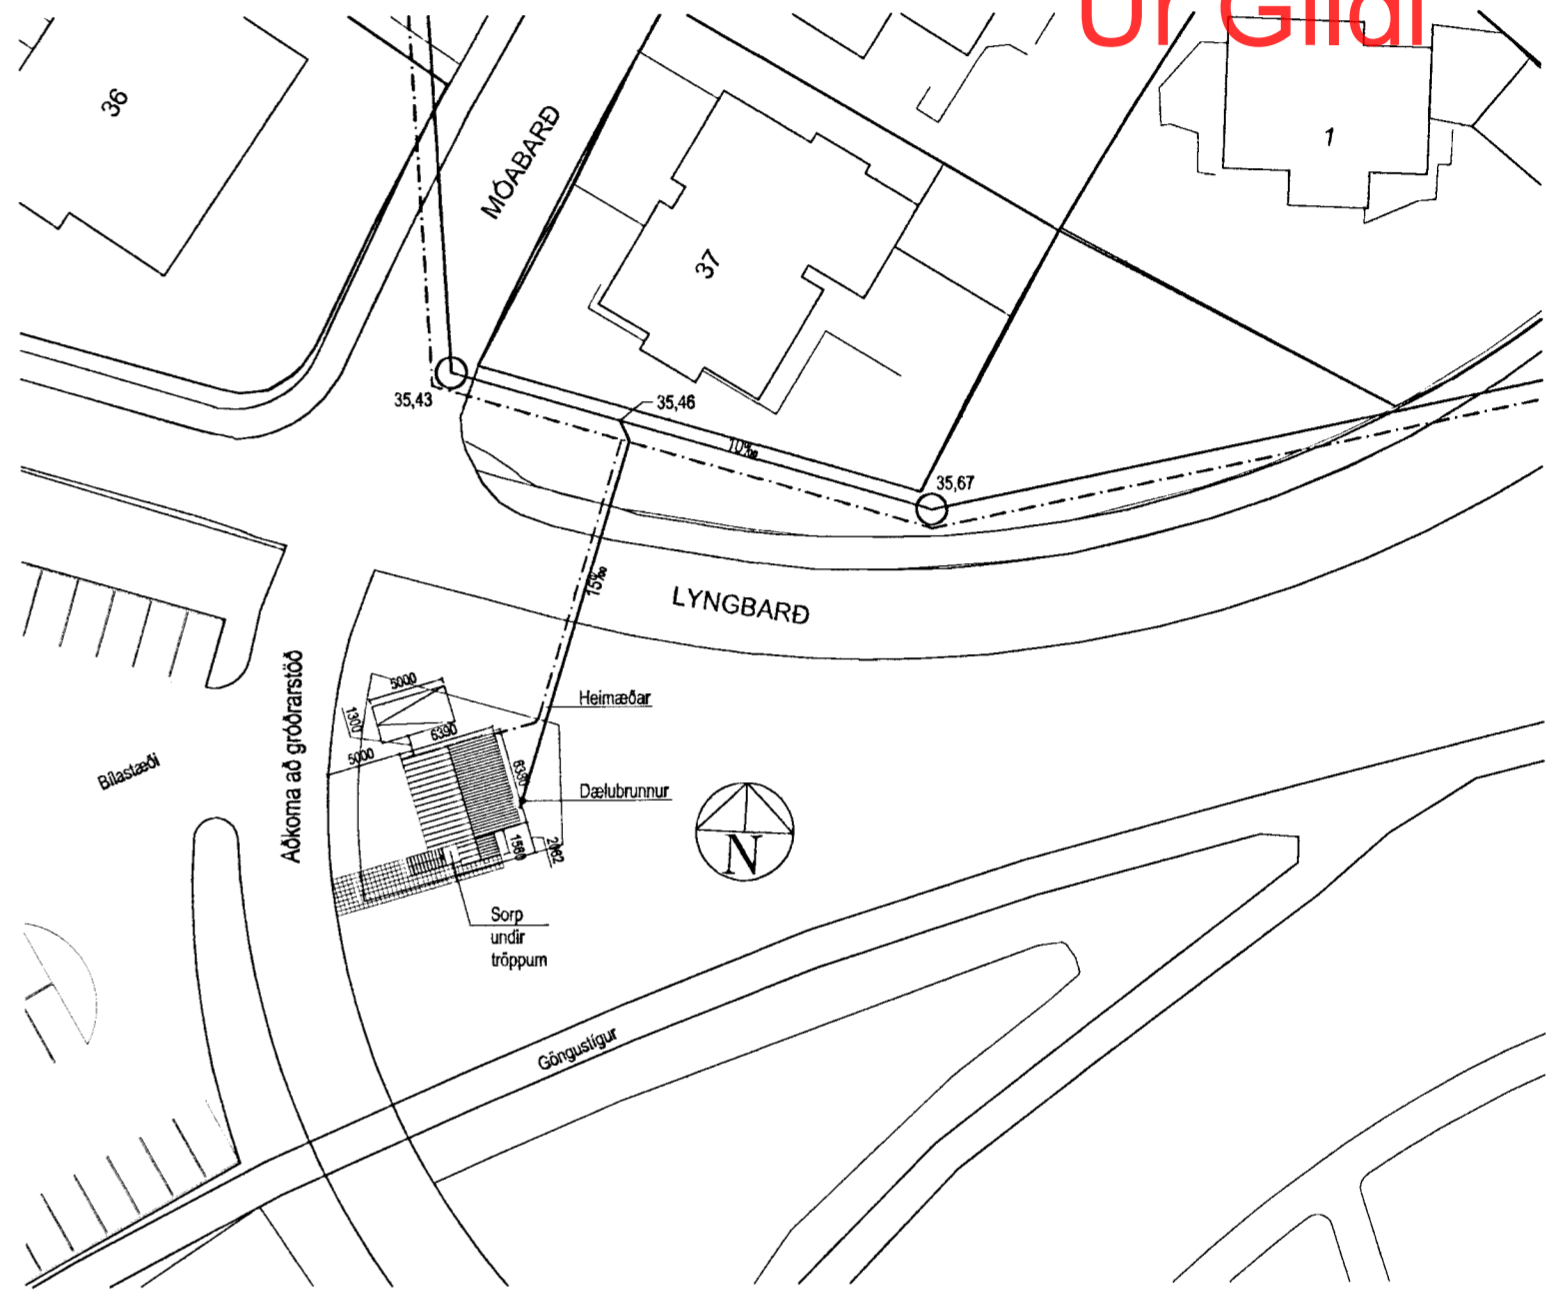


Skráningartafa: Lyngbarð 2, starfsmannahús				Skrásetjari: Benedikt Sigurðsson													
Landnúmer: 202226				Kennitala: 050270-4919													
Matshlutanúmer: 01				Útgáfa: 4.01E Dags: 10.11.2008													
Uppskipting og lýsing				Stærðir													
D0 Lokun	D1 Rými hæð-röð	D2 Notkun texti	D3 Hefuð-flokkun	D4 Eignar-hald	D5 Botnflötur m²	D5M Milliflötur m²	D6 Stigar m²	D7 Op m²	D8 Brúttóflötur m²	D9 Brúttóflötur sh < 1,8	D10a Salarhæð min	D10b Salarhæð max	D11 Brúttó rúmmál m³	D12 Nettóflötur m²	D16 Birt flatarmál m²	Reiknitala skiptarúmmáls	D17 Skiptarúmmál m³
		Matshluti			89,8	0,0	0,0	0,0	89,8	0,0			259,8	77,2	89,8		215,620
		Botn											9,0				
A	00	Kjallari			44,9	0,0	0,0	0,0	44,9	0,0			108,2	38,8	44,9		
A	0001	Kjallari	N	0101	44,9				44,9		2,41	2,41	108,2	38,8	44,9	2,41	93,508
B	0002	Sorpgeymsla	T	0101	4,1				4,1		0,00	2,41					
	01	Hæð			44,9	0,0	0,0	0,0	44,9	0,0			142,6	38,4	44,9		
A	0101	Hæð	N	0101	44,9				44,9		2,77	3,69	142,6	38,4	44,9	3,18	122,112
C	0102	Tröppur	U	0101	4,1				4,1								

Afstaða
 Mælikvarði 1:500

Skýringar:

Reyndartekningar af Suðurgötu 40, vegna flutnings að Lyngbarði 2, Hafnarfirði og gerð eignaskiptayfirlýsingar. Tekningar af húsinu voru sambýkktar í hjá Byggingafráunum í Hafnarfirði 11/5 1966. Húsið er bárujárnskipt timburhús. Steypa skal nýjan kjallara undir húsið og tröppur eins og fram kemur á þessari teikningu. Sorp skal staðsett undir tröppum eins og sýnt er á teikningu.

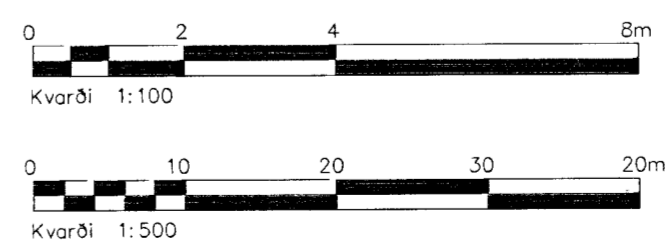

A	Gólfhæð lækkuð og dæluhrunni bett við	ÁS	03.11.09
Dtg.	Breytingar	Höfundur	Dags

Lyngbarð 2, Hafnarfirði

Strendingur ehf. Verkefniþjónusta
 Fjarvegur 6-8 - 220 Hafnarfirði
 Sími 565 5648, Fax 565 5641
 strendingur@strendingur.is

Grunnmynd, útlit, snið, afstaða og skýringar

Dags: 13.11.2008
 Talað / Hæð af: JW/ÁS

Skýringar: 1:100, 1:500
 Númer teikningar: 101
 Blaðnúmer: A2