




Samþykkt þann
09 SEP 2009
 Félagsráðgjafi / Hafnarfróði
 Einar Sigurður Steinar Jónsson

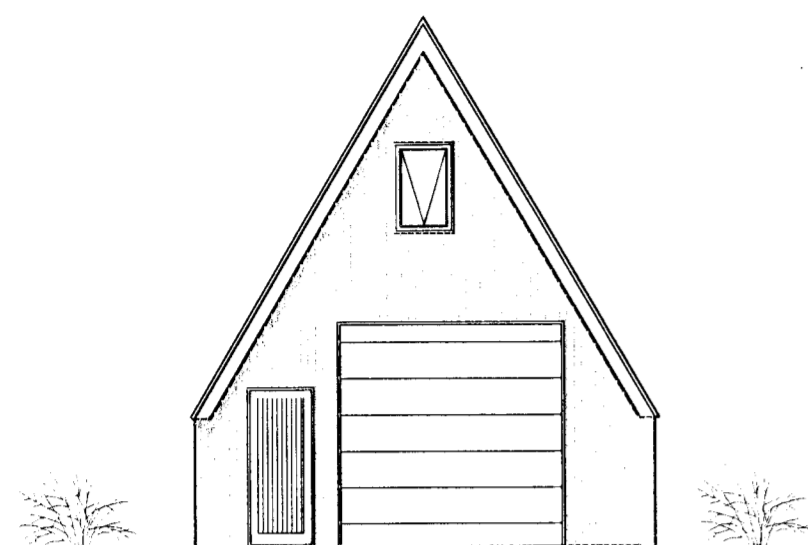


Suður

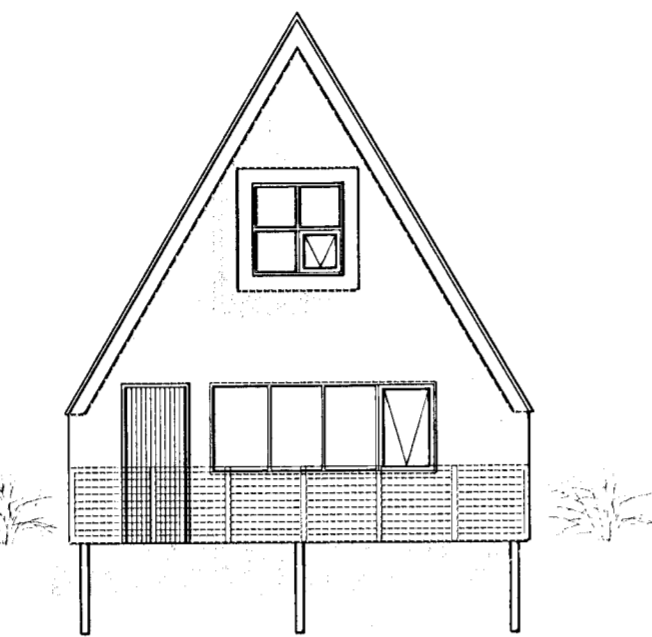


Norður

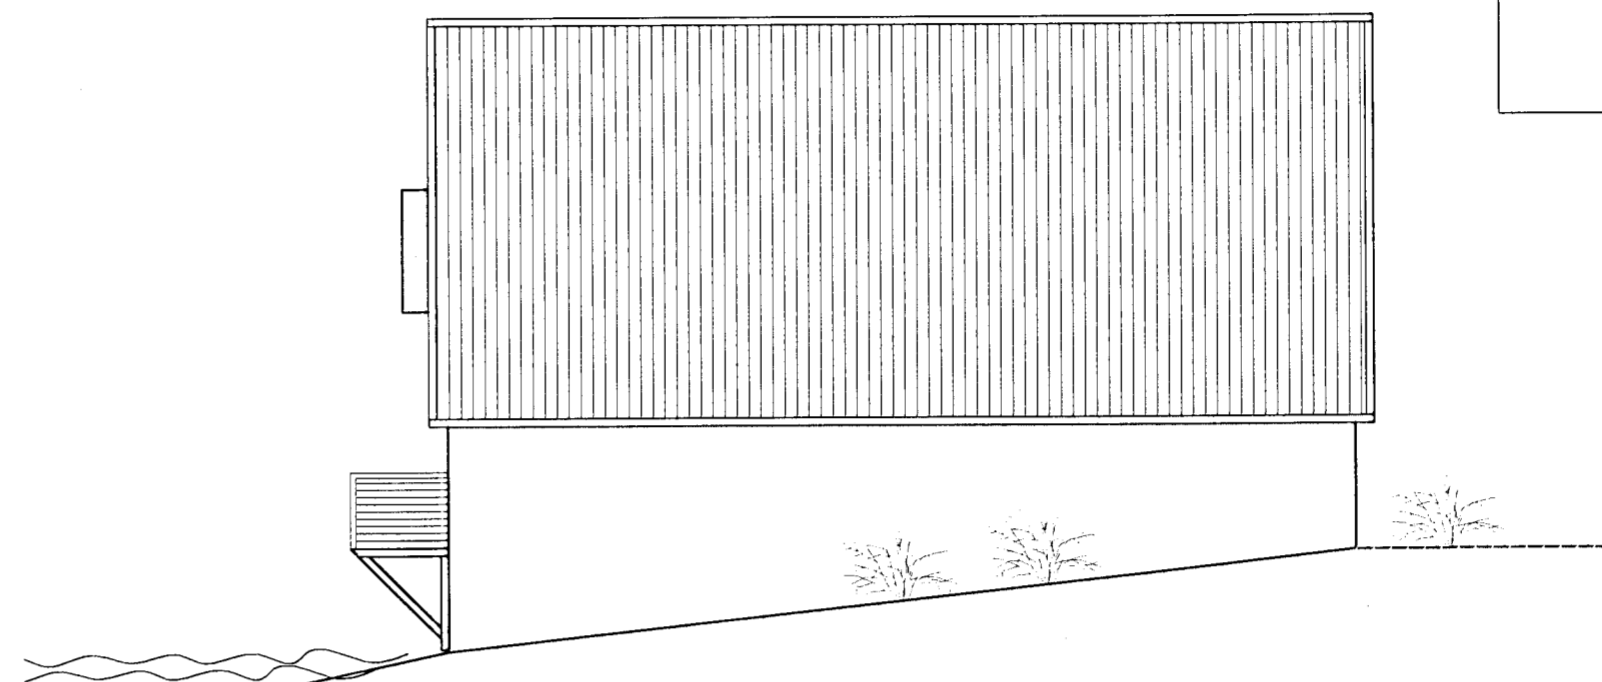


Vestur

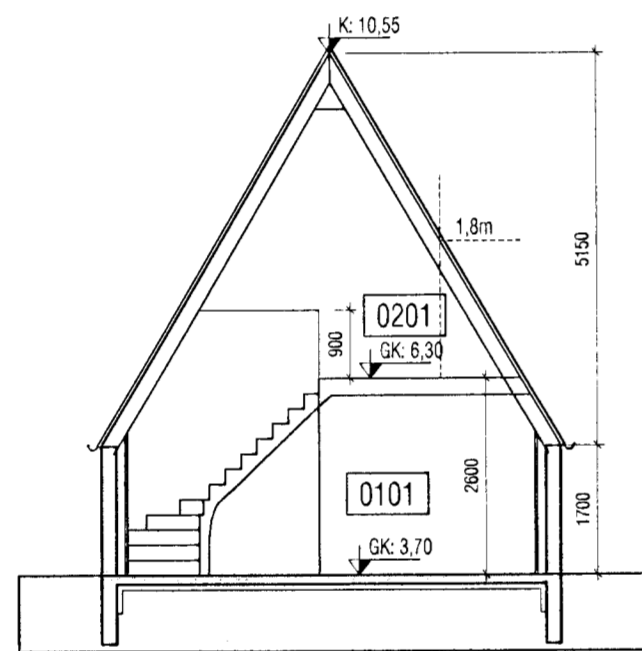


Snið A-A

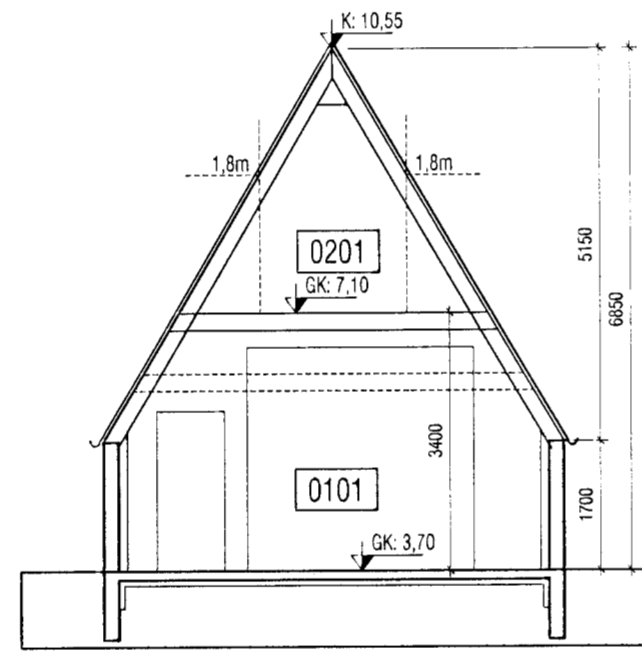


Snið B-B

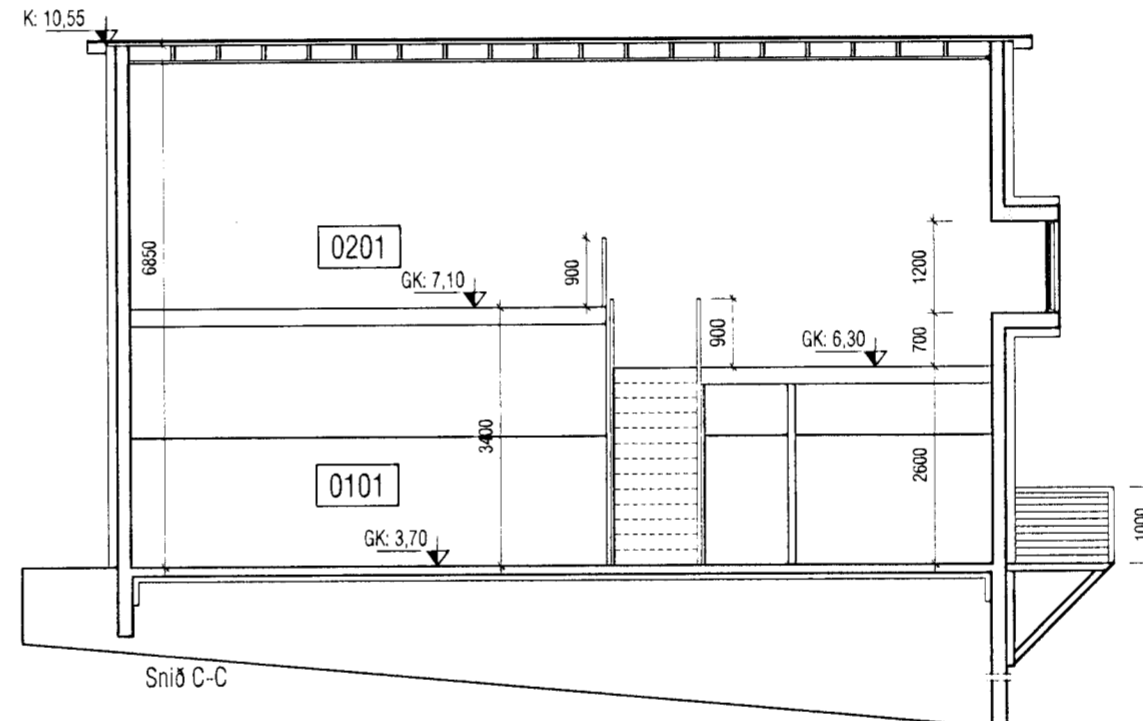

Snið C-C

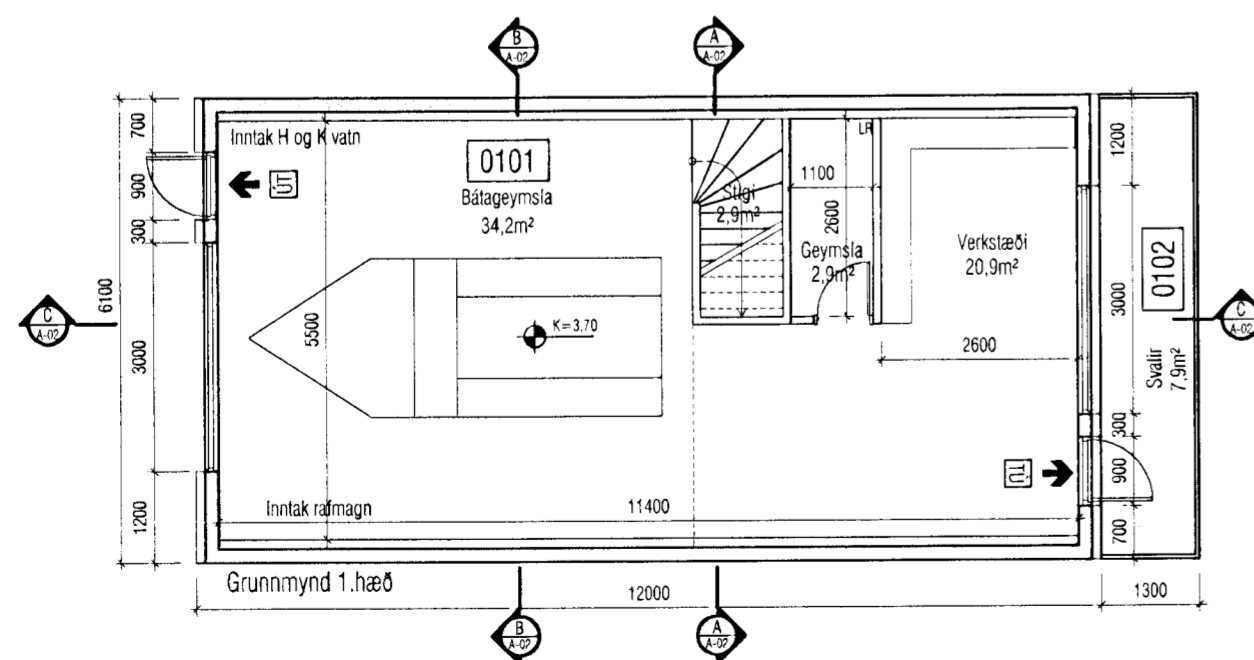

Grunnmynd 1.hæð

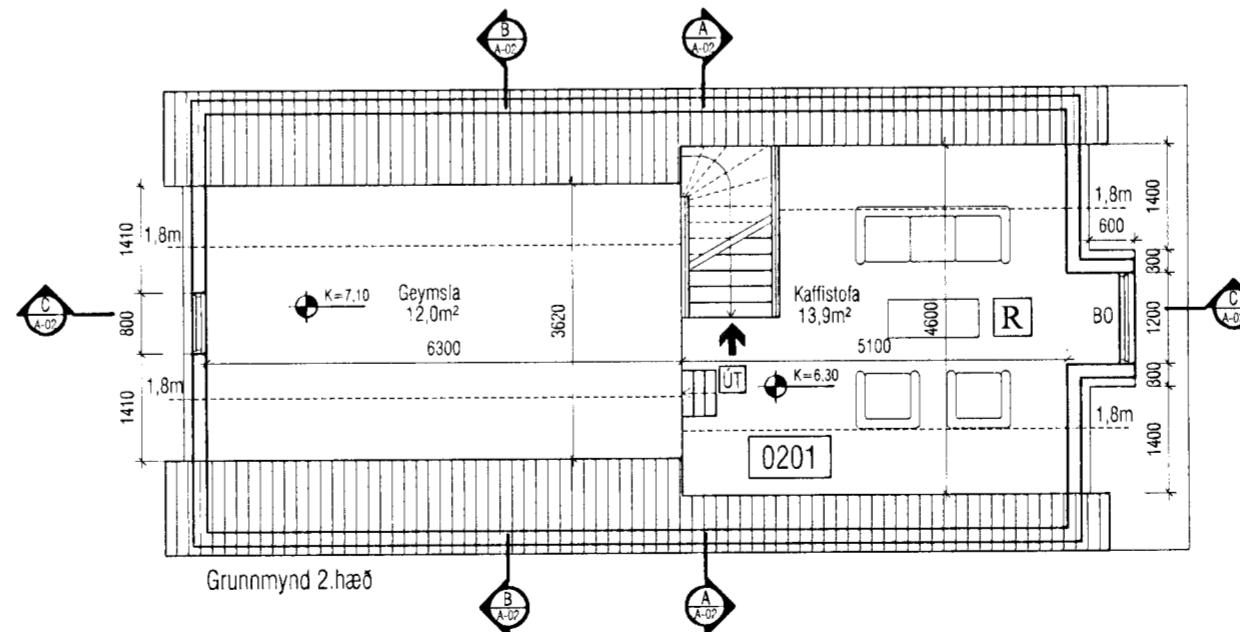

Grunnmynd 2.hæð

Breytingar 09.07.2009
 Gluggi á suðurgafli
 Innra skipulag á neðri hæð
 Gafflar steyptir og einangraðir að utan og klæddir búrústi

VEKTOR -hönnun og ráðgjöf- Akralind 6, 201 Kópavogi.		Jón Hrafn Hlökkversson byggingafræðingur Kl. 260662-6519 sími: 554-6650 fax: 554-6689		LÓNSBRAUT 56, HAFNARFIRÐI BÁTASKÝLI GRUNNMYND, SNIÐ OG ÚTLIT	
Teikn. nr.	Tilvisun á teikningu	Br.	Dags.	Hannað	Teiknað
Samþykkt				JHH	MA
Dagsetning	Verk nr.	Mælikvarði	Teikn. nr.		
11.06.2009	217	1:100	A-02		