


Samþykkt þann
 09 SEP 2009
 Byggingafulltrúinn / Hafnarfirði
 F.h. Sigurður Steinar Jónsson

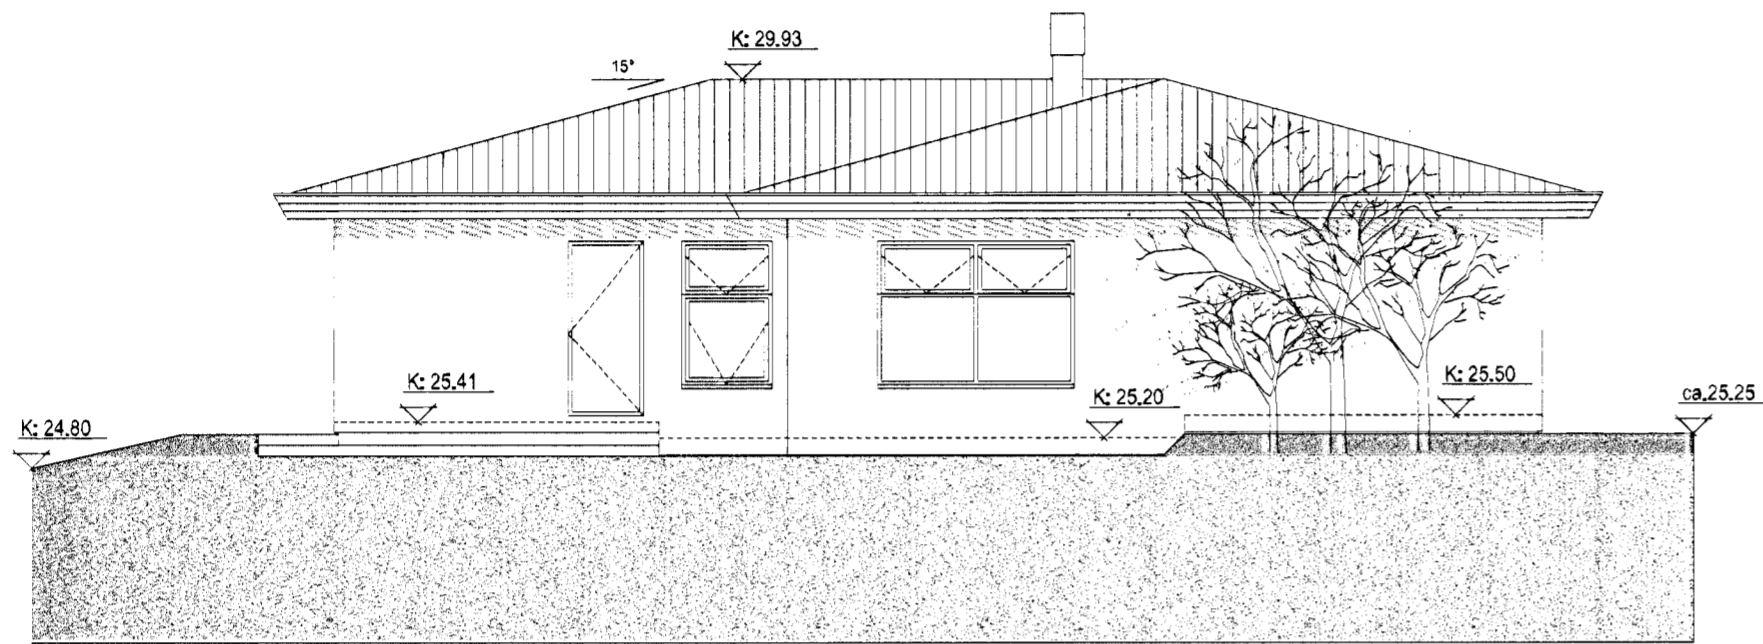


ÚTLIT SUÐUR 1:100




ÚTLIT NORÐUR 1:100

103

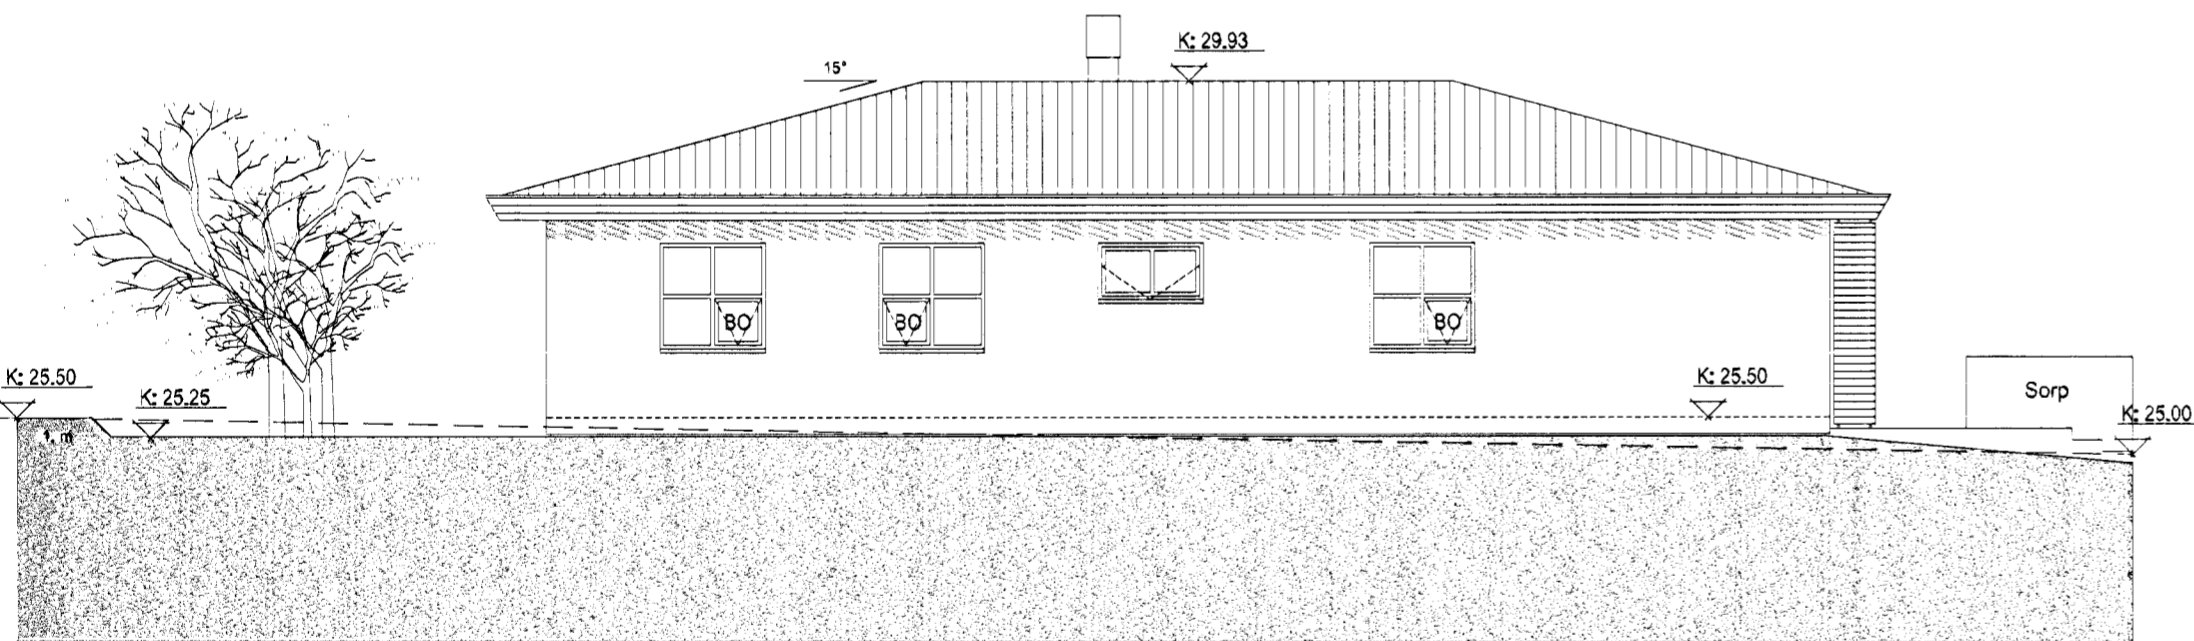

ÚTLIT AUSTUR 1:100

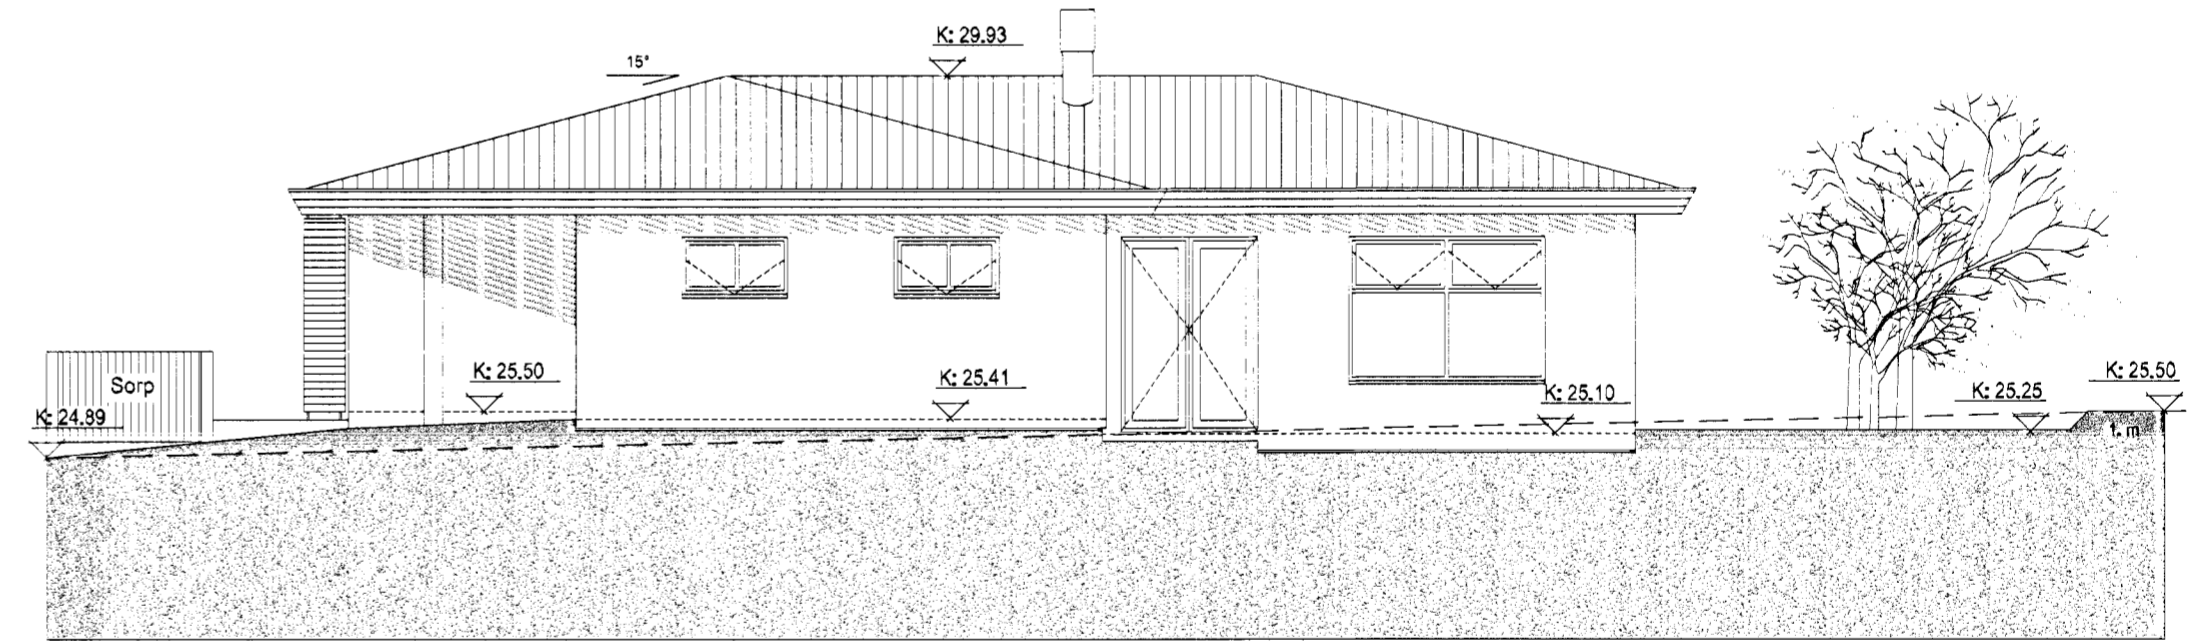

ÚTLIT VESTUR 1:100

A	Gluggum og hurðum breytt, lóð upp færð	28.08.2009
Breyting	Skýringar:	Dagsetning

GLITVELLIR 25 · HAFNARFIRÐI



HEITI: Aðaluppdrættir	YFIRF. VM	VERK. NR. 0105
Útlit, suður, norður, vestur & austur	MÁL: 1:100	
DAGS: 12.06.06	TEIK. HA	
HALLDÓR ÞÓR ARNARSON · BYGGINGAFRÆDINGUR BFI · SÍMI 869-0373 · DOOI@MI.IS <i>Halldór Þór Arnarson</i>		

103